
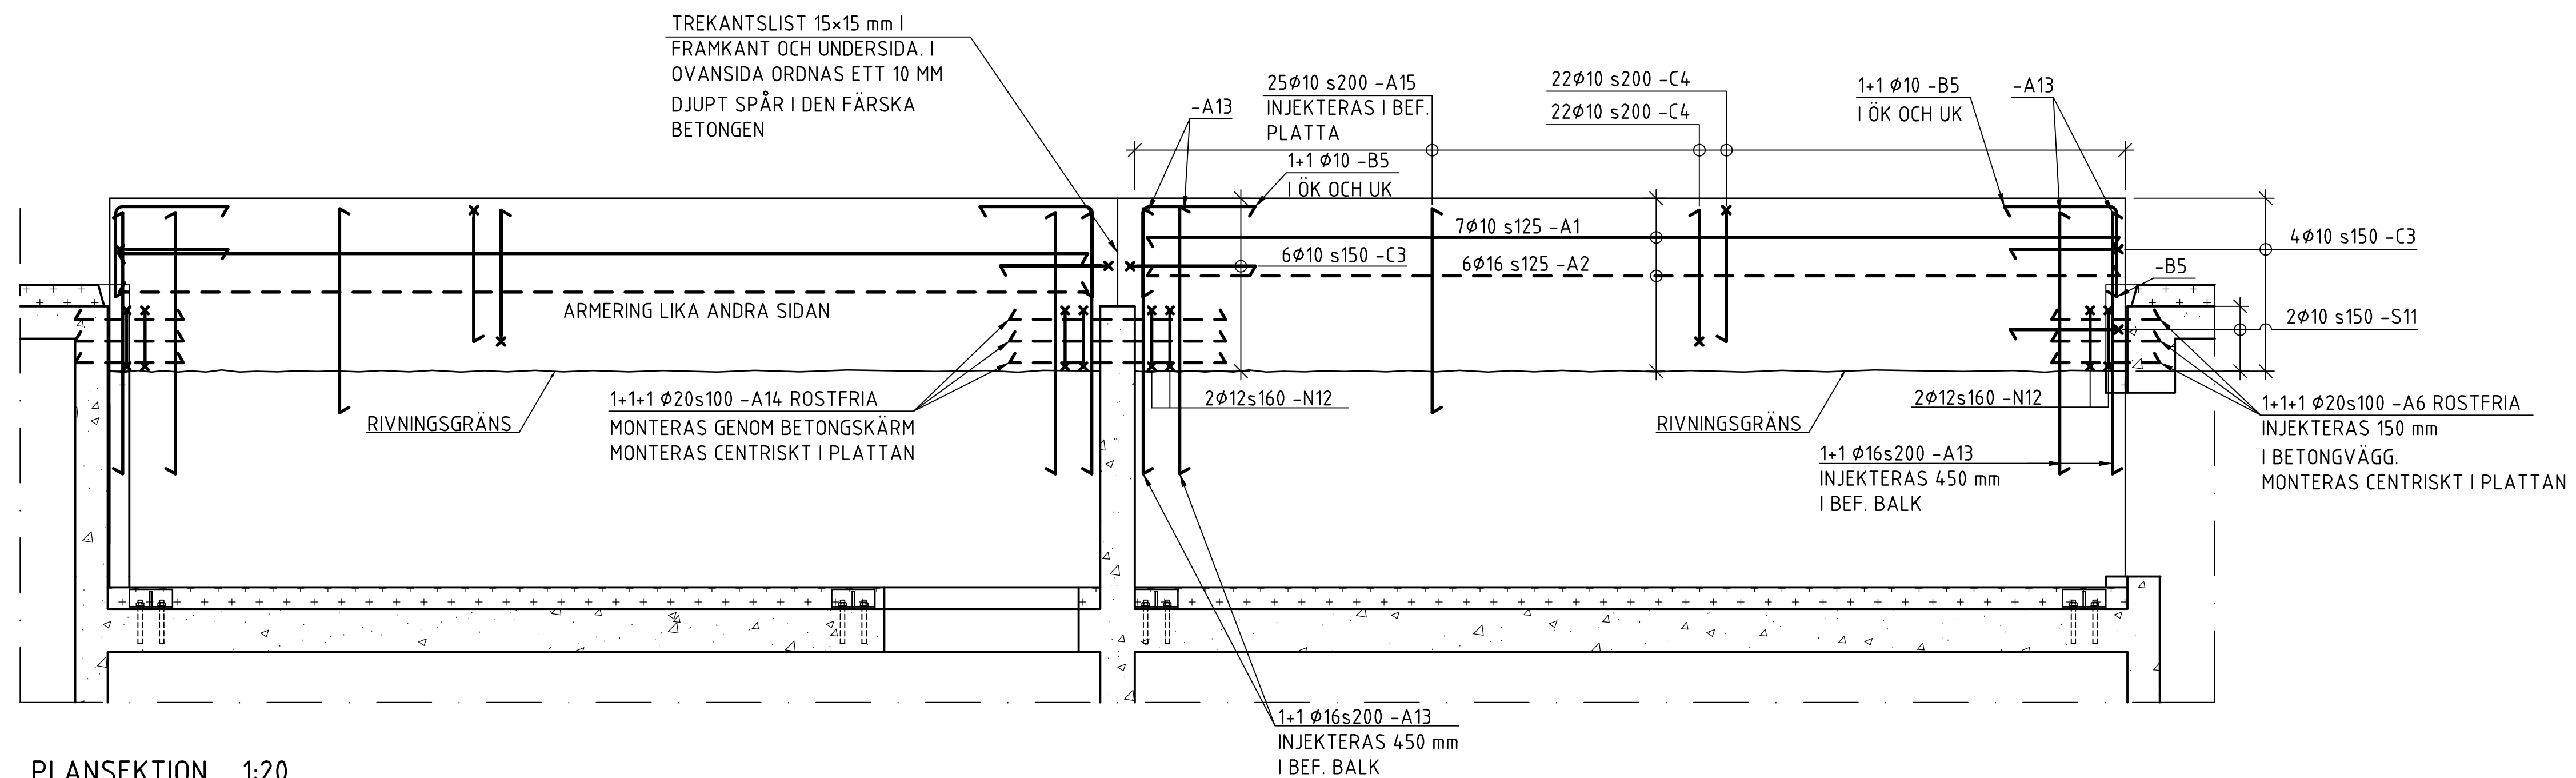


FÖRESKRIFTER


SE RITNING K.22.1-01

HÄNVISNINGAR

BALKONGTYPER ENL. K-20.0-01

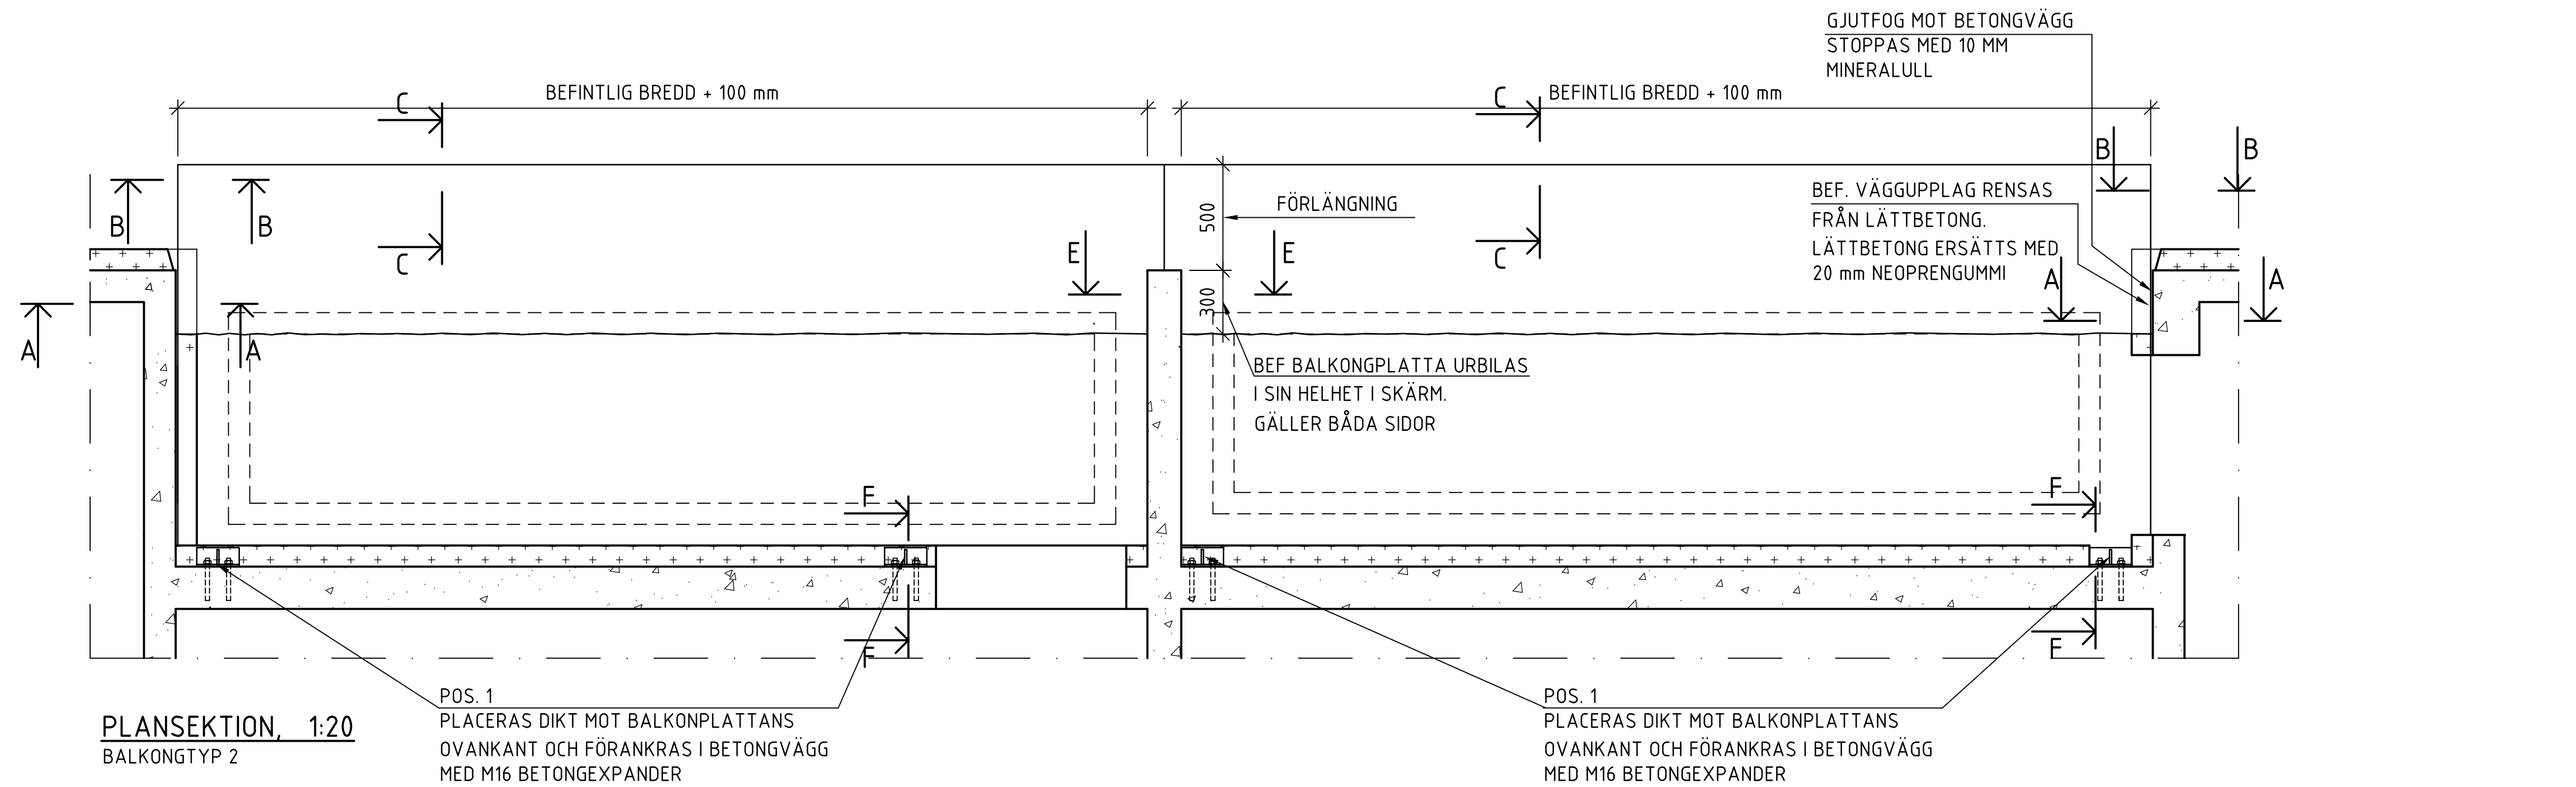

PLANSEKTION, 1:20
BALKONGTYP 2

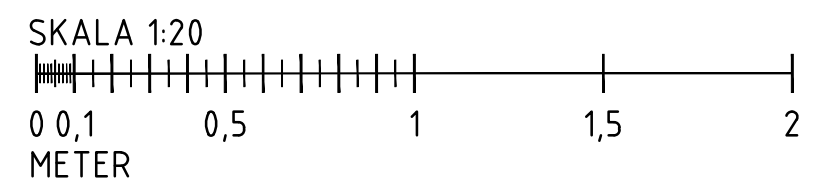

BET	ANT	ÄNDRINGEN AVSER	DATUM	SIGN
RELATIONSHANDLING				
KV. SPINNSIDAN 2				
<div><div><div>CONVIA INGENJÖRSBYRÅ AB HJUGSVALLSGATAN 8 113 30 STOCKHOLM 0705 301 370 www.convia.se</div></div></div>				
UPPDRAG NR 20-016		RITAD/KONSTR AV R.J./R.J		HANDLÄGGARE R. JONSSON
DATUM 2021-01-28		ANSVARIG R. JONSSON		
FÖRLÄNGNING AV BALKONGER BALKONGTYP 2, MÅTT OCH ARMERING PLANER				
SKALA —		NUMMER K-22.1-02		
				BET