


VY AV FASAD, 1:100
BALKONGTYPER

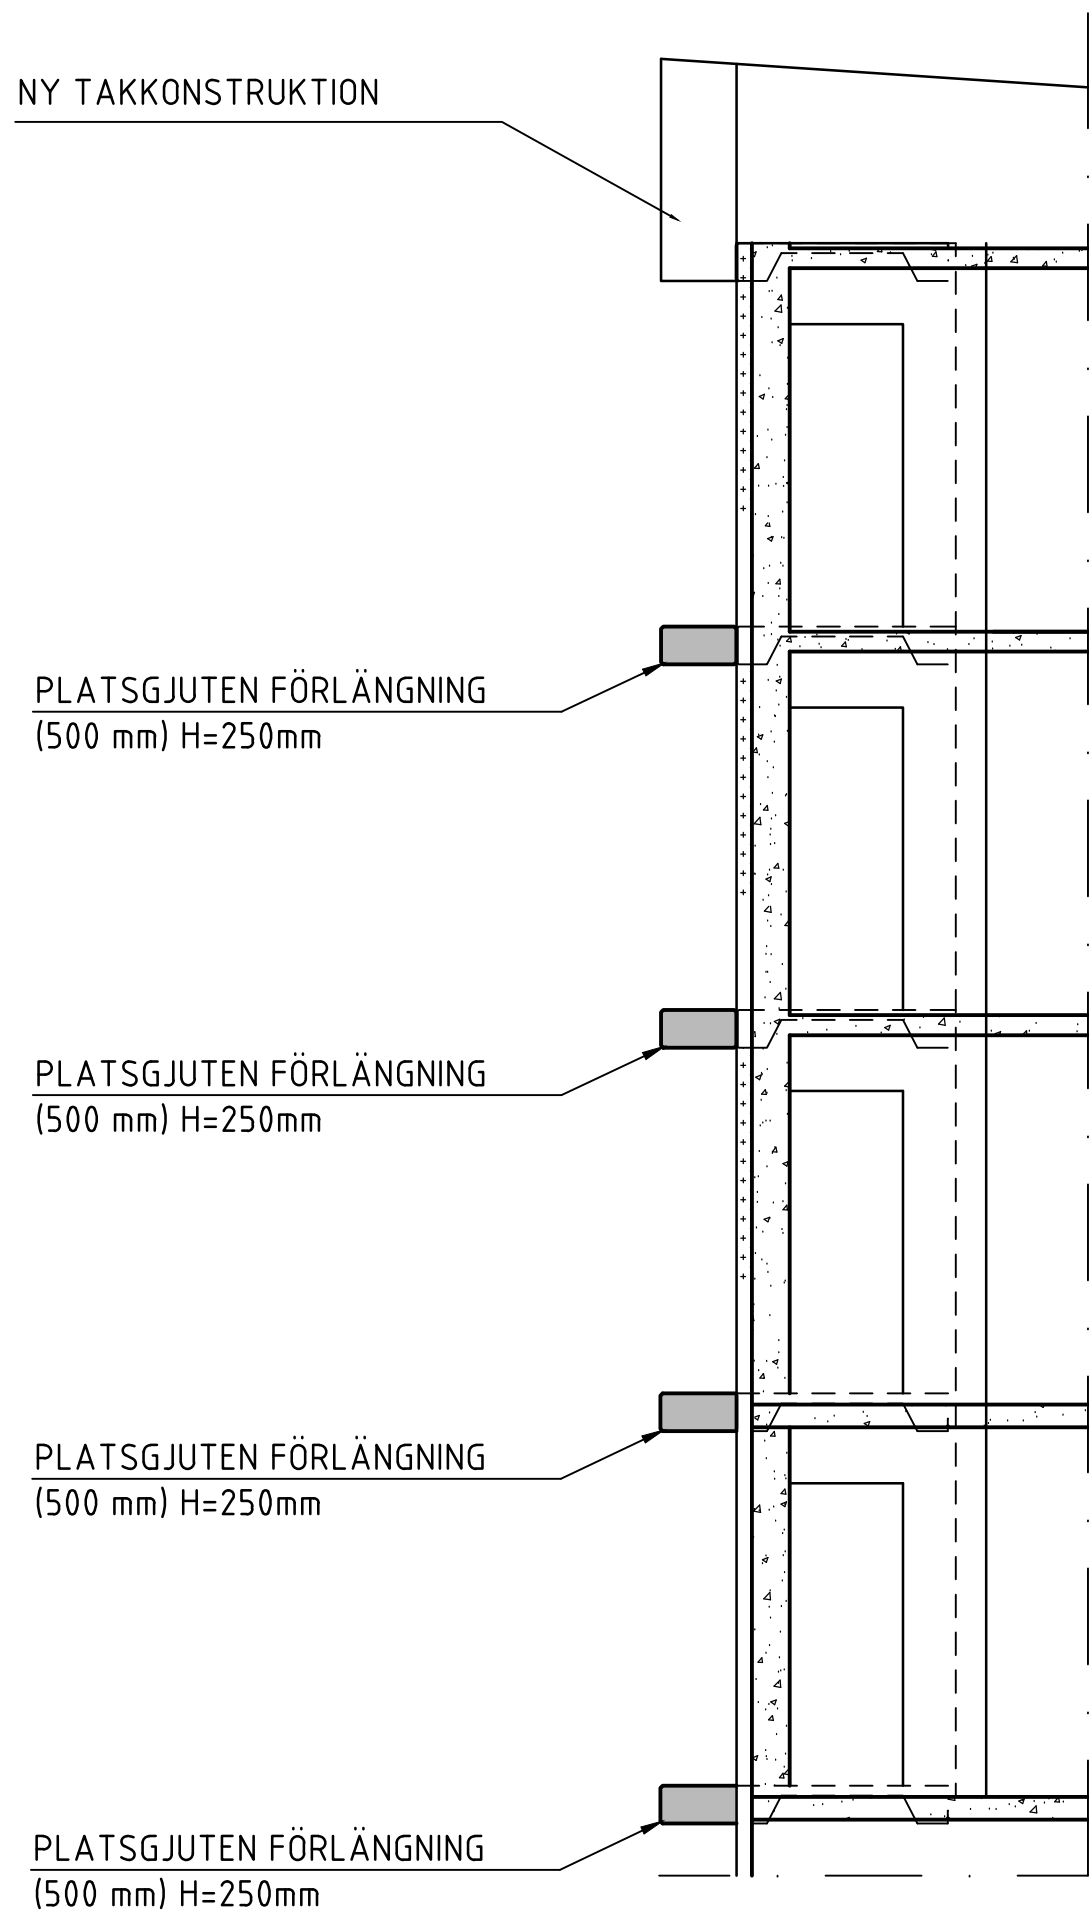

A-A, 1:50
TYPSEKTION

RITINGSFÖRTECKNING

K-20.0-01	ORIENTERINGSRITNING
K-22.1-01	BALKONGTYP 1
K-22.1-02	BALKONGTYP 2
K-22.1-03	BALKONGTYP 3
K-22.2-01	DETALJSEKTIONER
K-25.1-01	TAKKONSTRUKTION

BET	ANT	ÄNDRINGEN AVSER	DATUM	SIGN
RELATIONSHANDLING				
KV. SPINNSIDAN 2				
<div><div><div><div></div><div></div><div></div><div></div></div><div><div><div></div><div></div><div></div></div><div>Convia</div><div>INGENJÖRSBYRÅ AB</div></div></div><div><div>CONVIA INGENJÖRSBYRÅ AB</div><div>HJUGGSVALLSGATAN 8</div><div>113 30 STOCKHOLM</div><div>0705 301 370</div><div>WWW.CONVIA.SE</div></div></div>				
UPPRAGNR 20-016	RITAD/KONSTR AV R.J/R.J	HANDLÄGGARE R. JONSSON		
DATUM 2021-01-28	ANSVARIG R. JONSSON			
FÖRLÄNGNING AV BALKONGER				
ORIENTERINGSRITNING				
PLANER, SEKTIONER				
SKALA —	NUMMER K-20.0-01	BET		

