

FÖRKLARINGAR


Samtliga mått anges i millimeter.
Vid revidering av ritning är utgående slipstext genomstruken.
Exempel: Denna text-utgår.
Ny text är understruken.
Exempel: Ny text.

FÖRESKRIFTER

Samtliga mått kontrolleras på plats.
Ändringar beträffande utförande skall godkännas av arkitekt.

SWEREF 99 18 00 RH2000

HÄNVISNINGAR

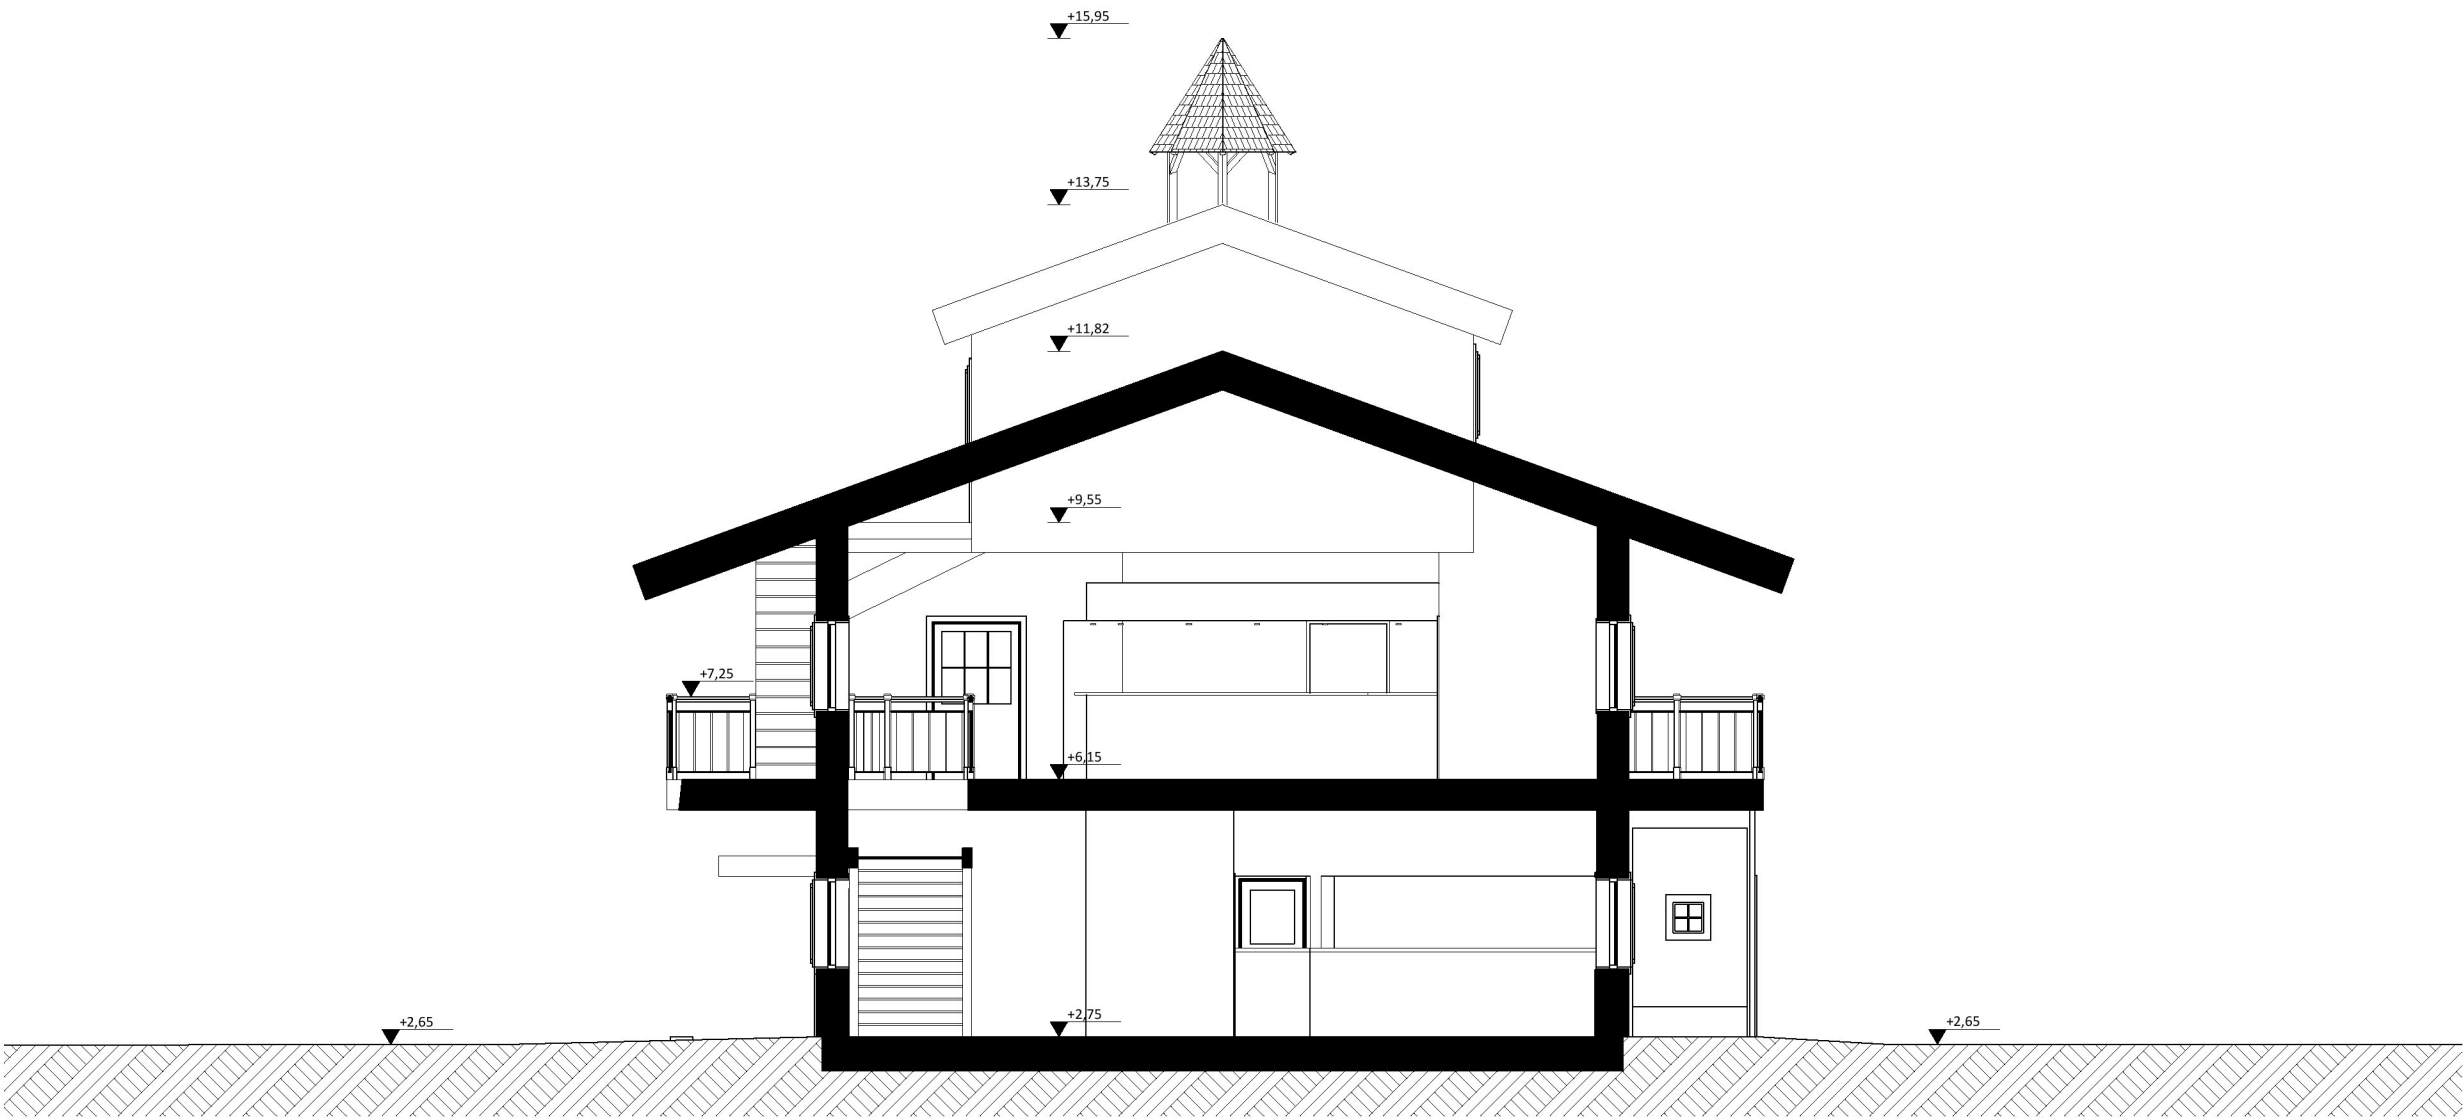

SEKTION B-B

BET	ANT	ÄNDRINGEN AVSER	SIGN	DATUM
RELATIONSHANDLING				
DJURGÅRDEN 1:35 STOCKHOLM				
ST. ERIKSGATAN 15 : 112 39 STOCKHOLM : 08-526 924 24 : www.tillsammans.com				
PROJEKTNUMMER 104-55-03	RITAD AV CS		HANDLÄGGARE CS	
DATUM 2021-03-24	ANSVARIG JS			
SEKTION B-B				
SKALA 1:100/A3 1:50/A1	NUMMER A04-2		BET	

METER

0 1 2 3 4 5