

FÖRKLARINGAR

- POS 1 AVSER SYSTEM
POS 2 AVSER MATERIAL
POS 3 AVSER AGGR. SYSTEM
POS 4 AVSER DIMENSION
POS 5 AVSER ISOLERING

SYSTEM (POS1)

- A AVLUFT
F FRÄNLUFT
T TILLUFT
U UTELUFT
Ö ÖVERLUFT

MATERIAL (POS 2)

- 1 VARMFÖRZINKAD STÅLPLÅT
2 SVARTPLÅT
3 ROSTFRITT
4 ALUZINK

ISOLERING (POS 4)

- OISOLERAD
B13 BRANDISOLERING EI30
B26 BRANDISOLERING EI60
K83 INV. ISOLERING, CLEANTEC 30 mm
K85 INV. ISOLERING, CLEANTEC 50 mm
V33 VÄRMEISOLERING, LAMELLMATTÅ 30 mm
V35 VÄRMEISOLERING, LAMELLMATTÅ 50 mm
V19-Y21 VÄRMEISOLERING, NÅTMATTÅ 100 mm SAMT
UTV. ALUMINUM PLÅT BEKLÅDNAD

HÄNVISNING

FÖR PRODUKTER/SAKVAROR SE BESKRIVNING
LUFTBEHANDLING.
LUGFTFLÖDEN ÅR ANGVNNA I [l/s].

OM ANNAT EJ ANGES;

ANSLUTNINGSKANAL TILL TILLUFTSDON OCH
FRÄNLUFTSDON HAR SAMMA DIMENSION SOM DONET.

BET	ANT	ÄNDRINGEN AVSER	DATUM	SIGN
-----	-----	-----------------	-------	------

RELATIONSHANDLING




A	Tillsammans	08 526 924 24
K	WSP	010 722 96 00
V	Adero AB	08 650 11 00
E	MSIB	08 564 405 00
W	Creanova	08 594 706 20

OBJEKTSNUMMER	PROJEKTNUMMER
UPPDRAG NR	RITAD/KONSTR AV
DATUM	ANSVARIG
2020-11-23	Fredrik Halén

GRÖNA LUND
BIERGARTEN
LUFTBEHANDLING
Plan 3

SKALA	NUMMER	BET
1:50 (A1)	V-57.1-0331	C

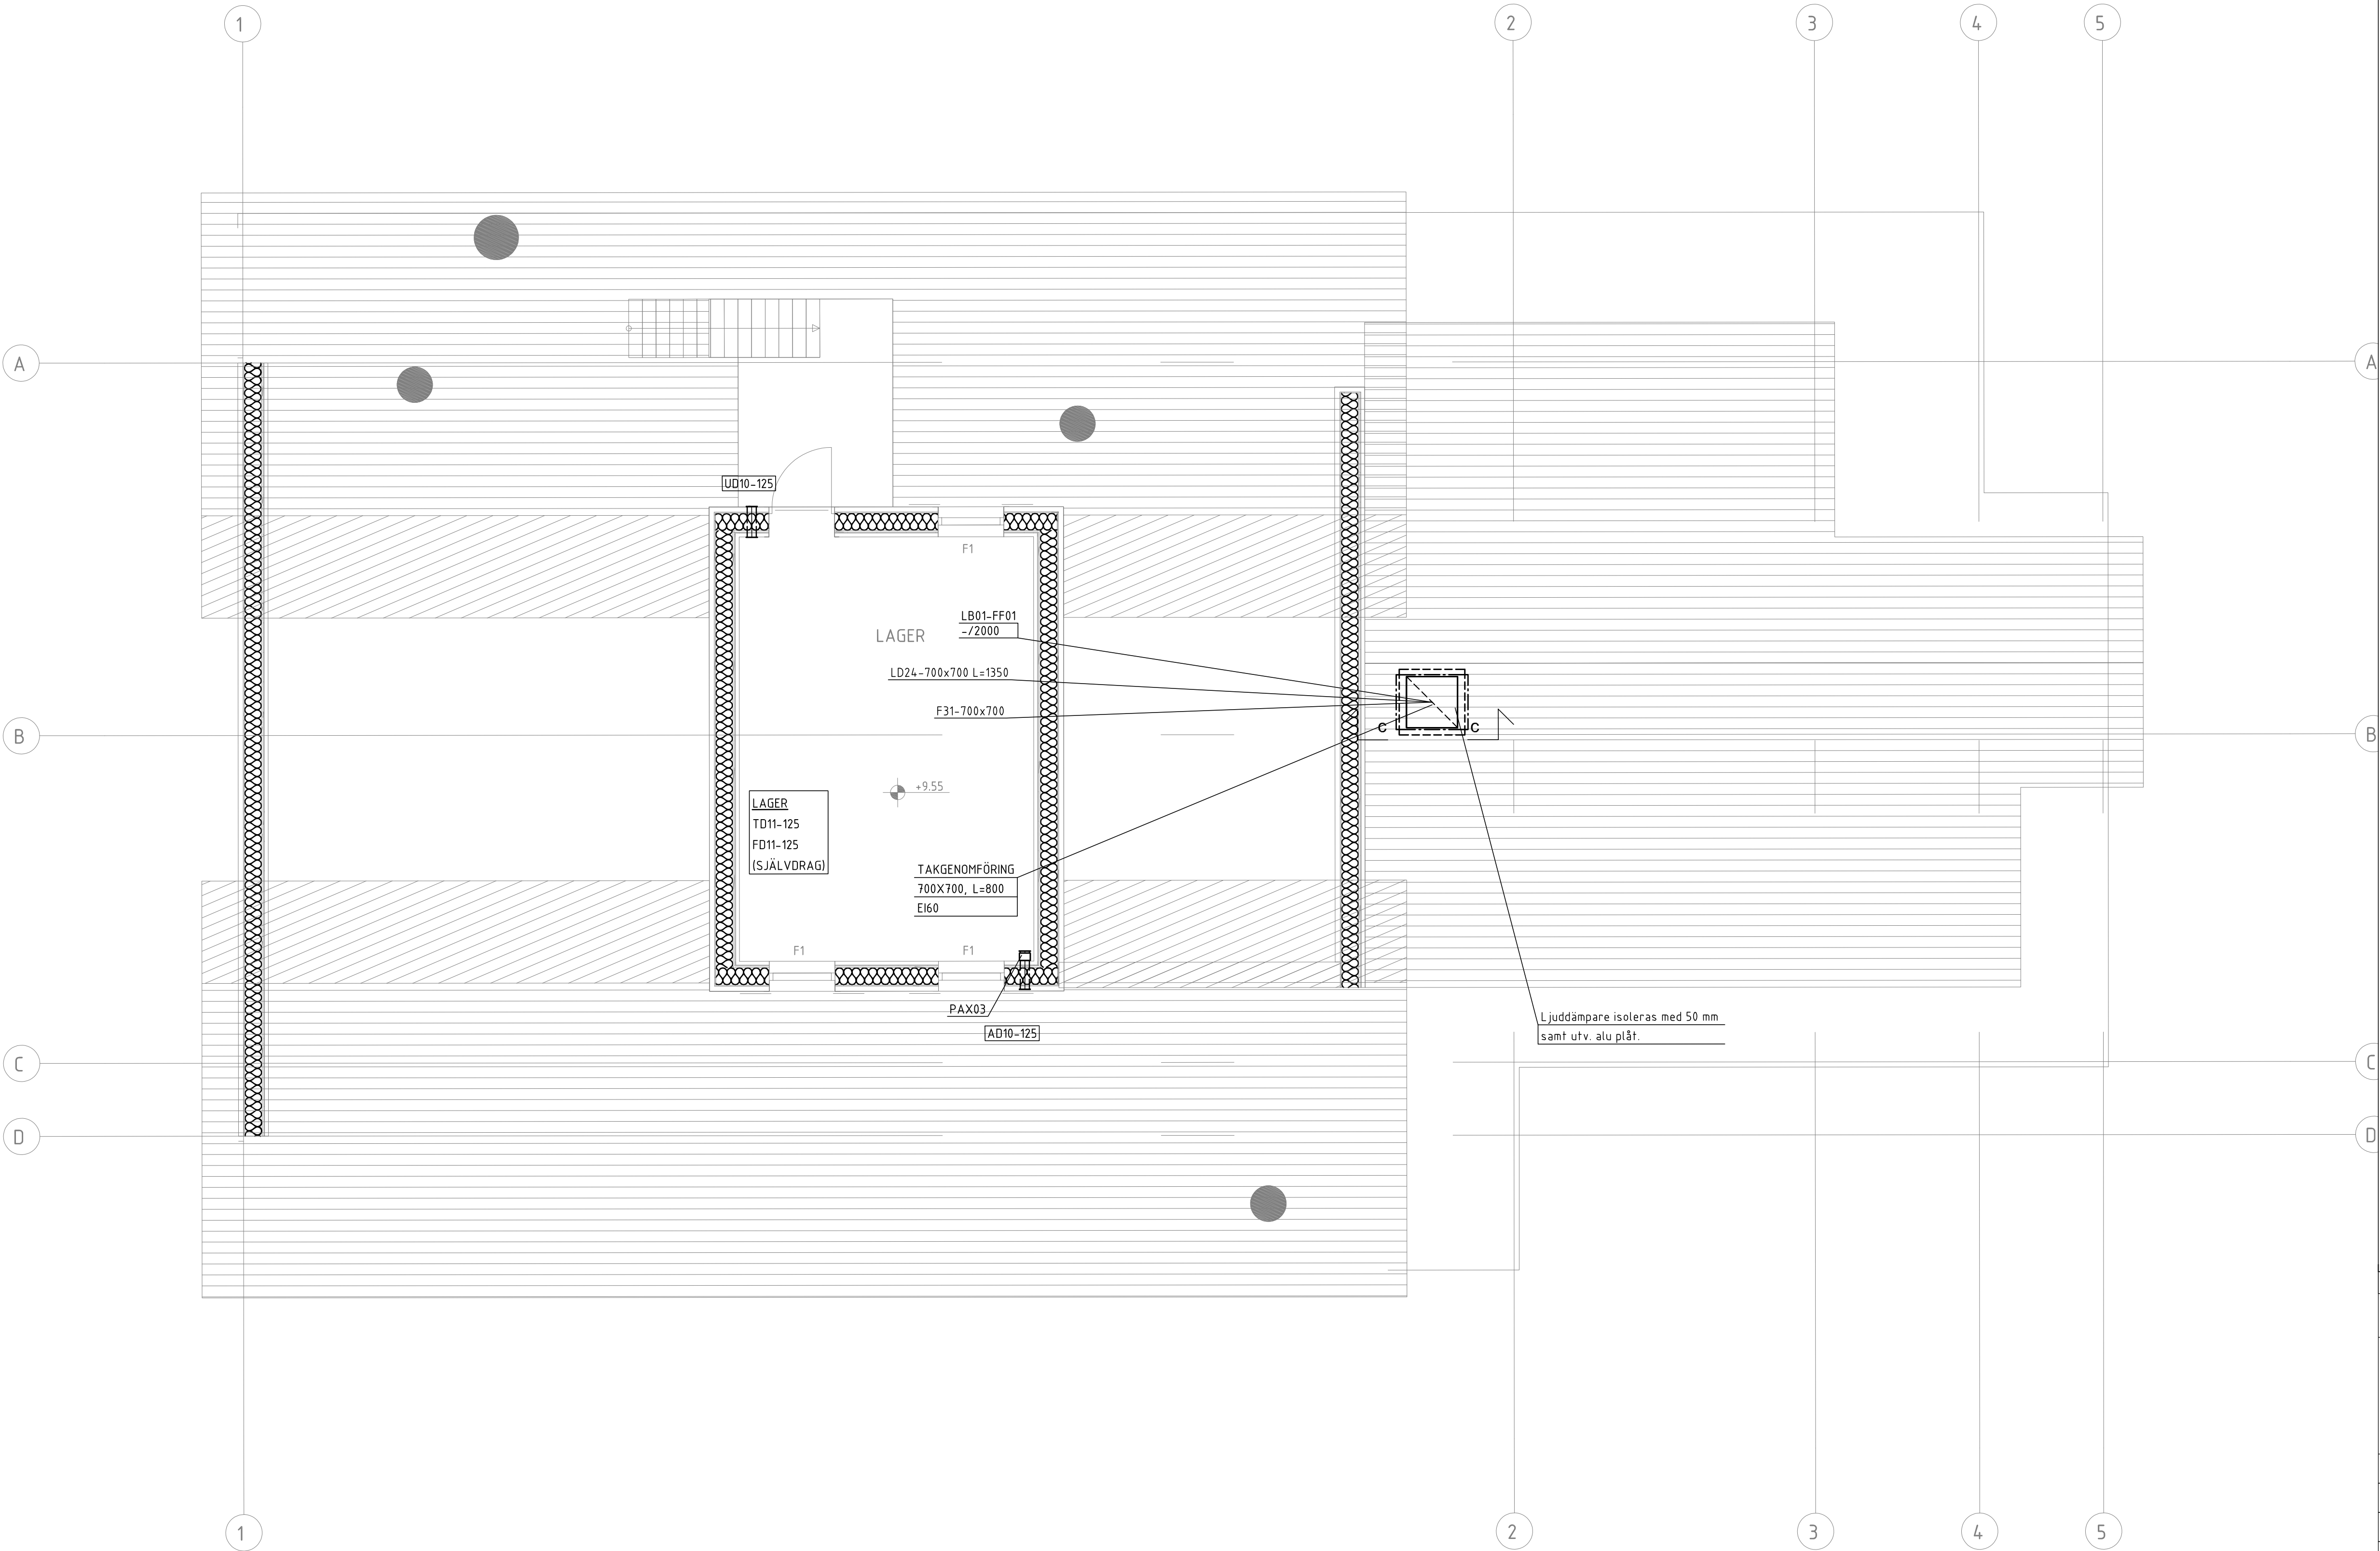

SKALA 1:50
0 1 2 3 4 5
METER