



ALLM. FÖRESKRIFTER
SE RITNING K-00

HÄNVISNINGAR

FÖRKLARINGAR

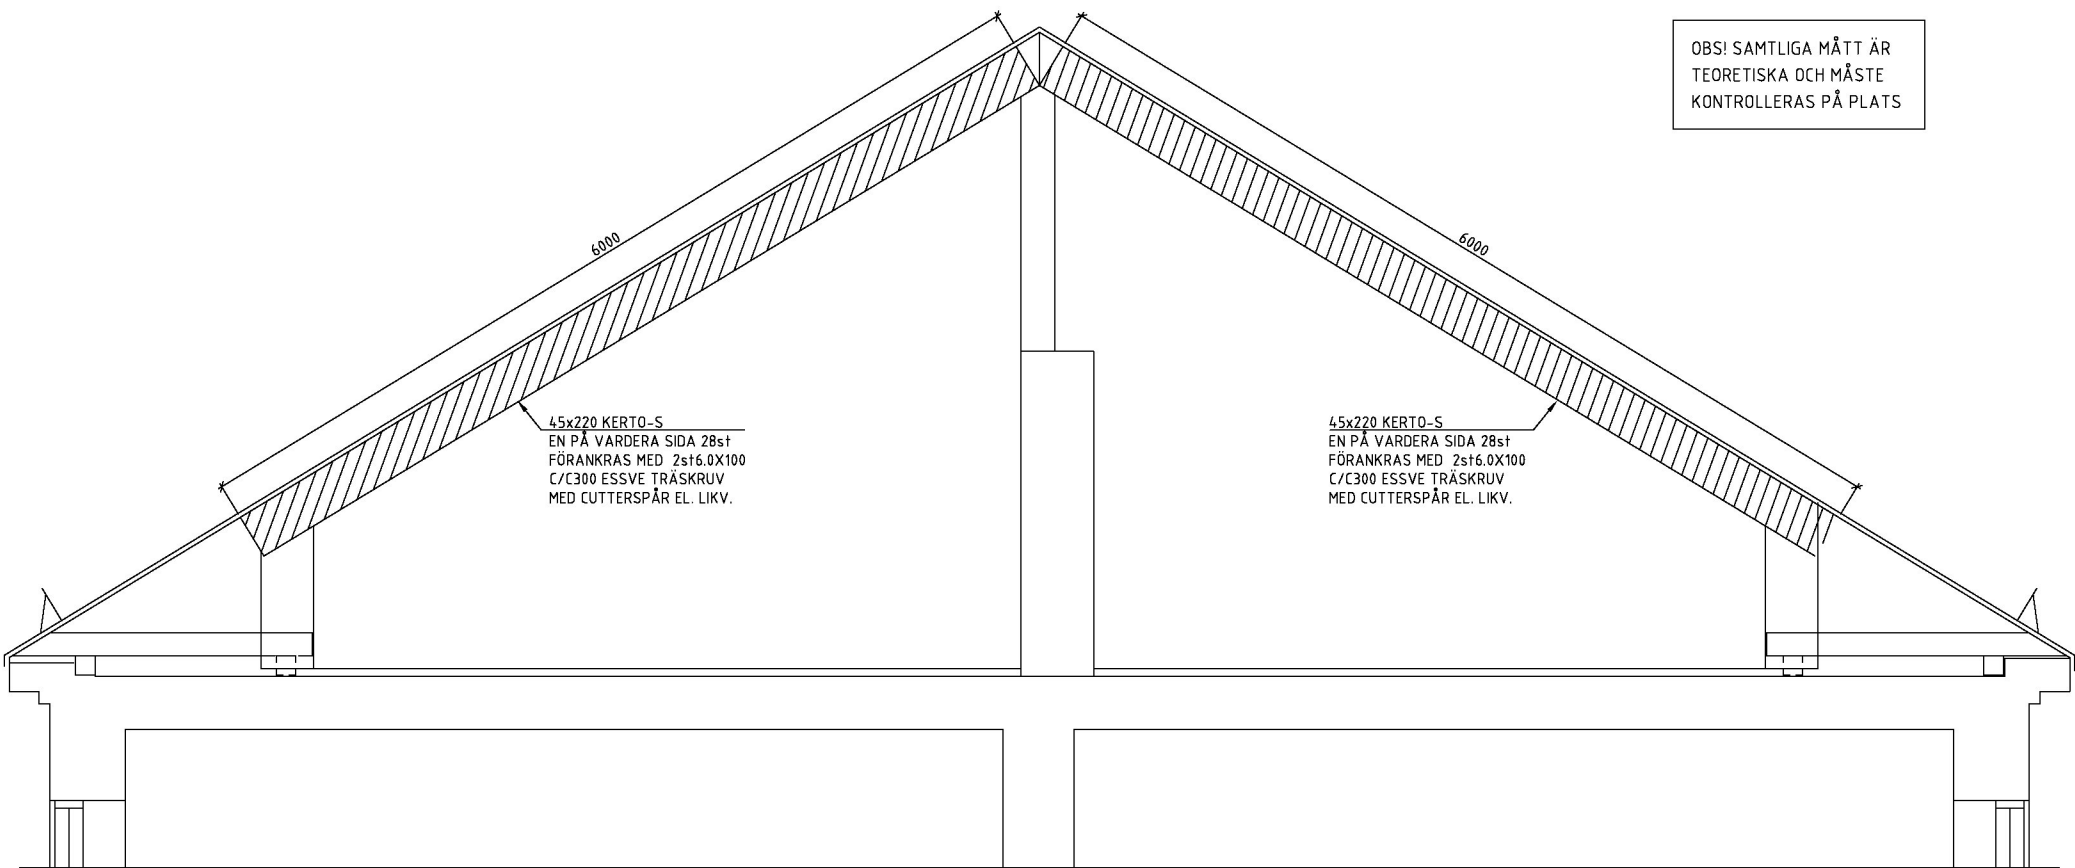

HUS B
1:50 56st 45x220 KERTO-S l=6000mm

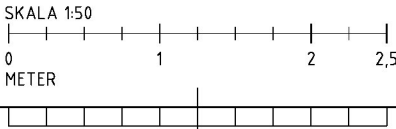

BET	ANT	ÄNDRINGEN AVSER	DATUM	SIGN
RELATIONSHANDLING				
HUMLEBOET 17				
VINDSOMBYGGNAD				
ROZAN KAIVAN				
			Artillerigatan 51 rozan@kaivan.se 073-657 2114	
UPPRORAG NR 0737		RITAD AV RKA		HANDLAGGARE RKA
DATUM 210422		ANSVARIG Rozan Kaivan		
SEKTION - HUS B				
SPECNING KERTO-BALKAR				
SKALA 1:50 (A3)		NUMMER K-08		BET