

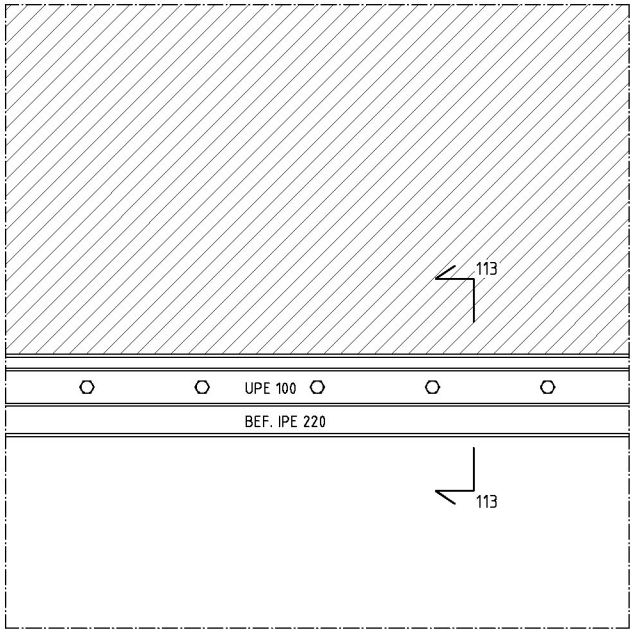


111
1:10 TAKKUPA

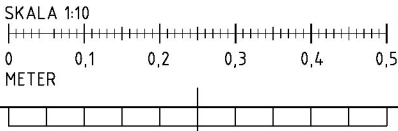

112
1:10 FÖRSTÄRKNING BEF. STÅLBALK

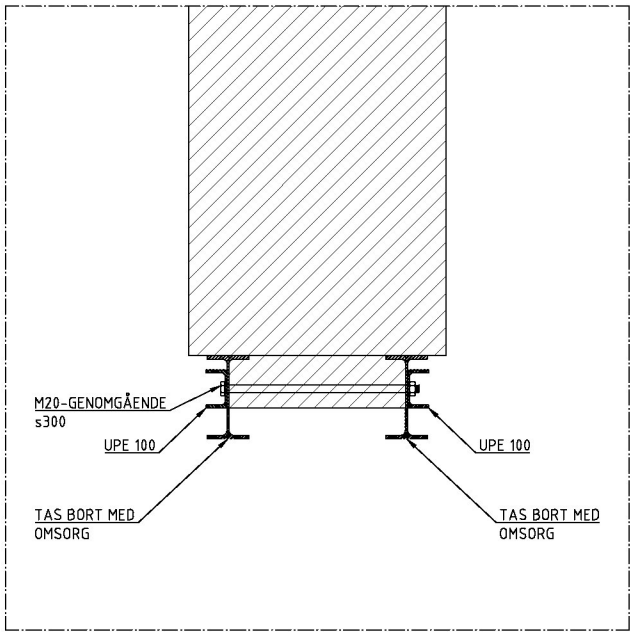

113
1:10 FÖRSTÄRKNING BEF. STÅLBALK

ALLM. FÖRESKRIFTER
SE RITNING K-00

HÄNVISNINGAR

FÖRKLARINGAR

| BET | ANT | ÄNDRINGEN AVSER | DATUM | SIG |
|-------------------------|--------------------------|--------------------|--|-----|
| RELATIONSHANDLING | | | | |
| HUMLEBOET 17 | | | | |
| VINDSOMBYGGNAD | | | | |
| ROZAN KAIVAN | | | Artillerigatan 51 rozan@kaivan.se ☎ 073-657 2114 | |
| UPPROR NR 0737 | RITAD AV RKA | HANDLÄGGARE RKA | | |
| DATUM 210422 | ANSVARIG Rozan Kaivan | | | |
| DETALJER | | | | |
| SKALA 1:10 (A3) | NUMMER K-11 | | | BET |