



SEKTION B-B
1:50 DEL B

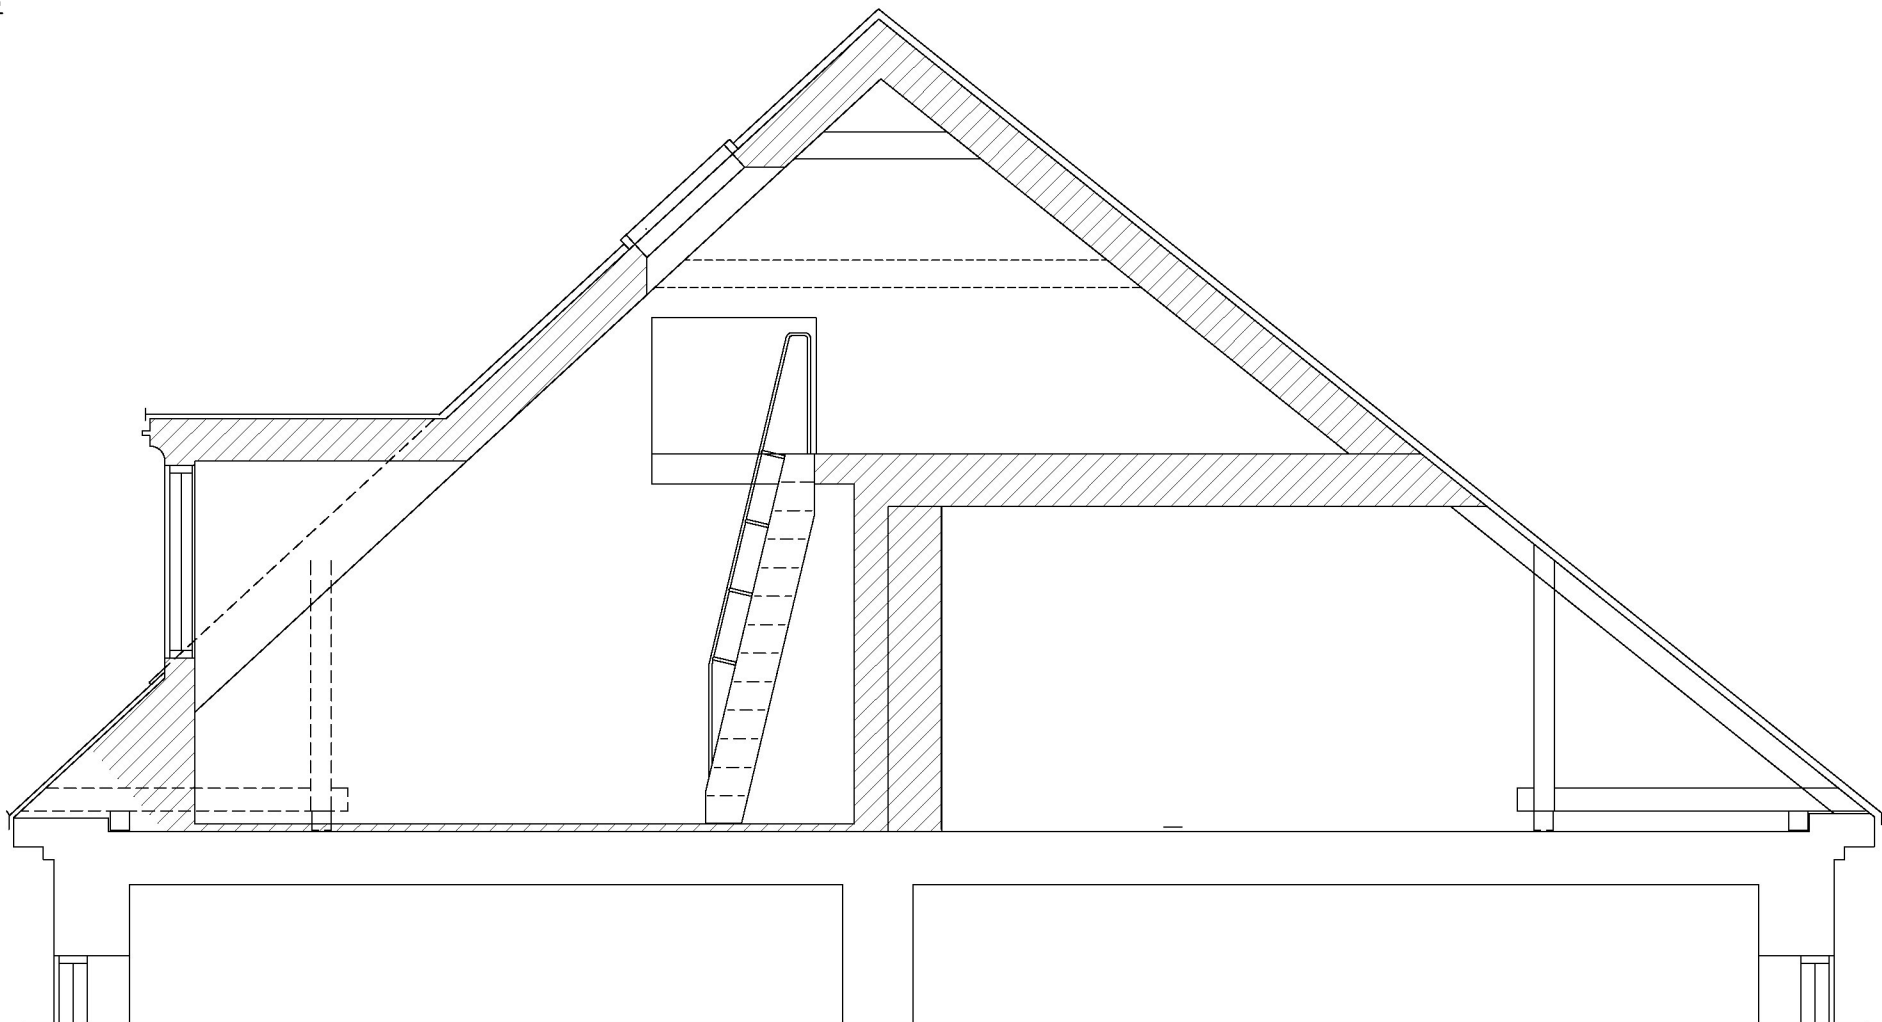

SEKTION C-C
1:50 DEL C

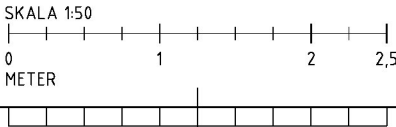

ALLM. FÖRESKRIFTER
SE RITNING K-00

HÄNVISNINGAR

FÖRKLARINGAR

BET	ANT	ÄNDRINGEN AVSER	DATUM	SIGN
RELATIONSHANDLING				
HUMLEBOET 17				
VINDSOMBYGGNAD				
<div>ROZAN KAIVAN</div>			<div>Artillerigatan 51 rozan@kaivan.se ☎ 073-657 2114</div>	
UPPDRAG NR 0737		RITAD AV RKA		HANDLAGGARE RKA
DATUM 210422		ANSVARIG Rozan Kaivan		
SEKTION				
SKALA 1:50 (A3)		NUMMER K-04		BET