




101  
1:10 TAKFOT (DEL B)

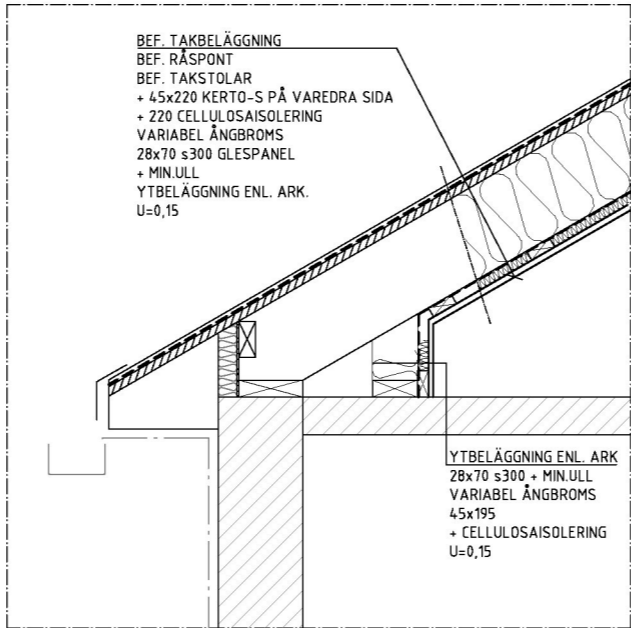


102  
1:10 TAKFOT (DEL C & D)

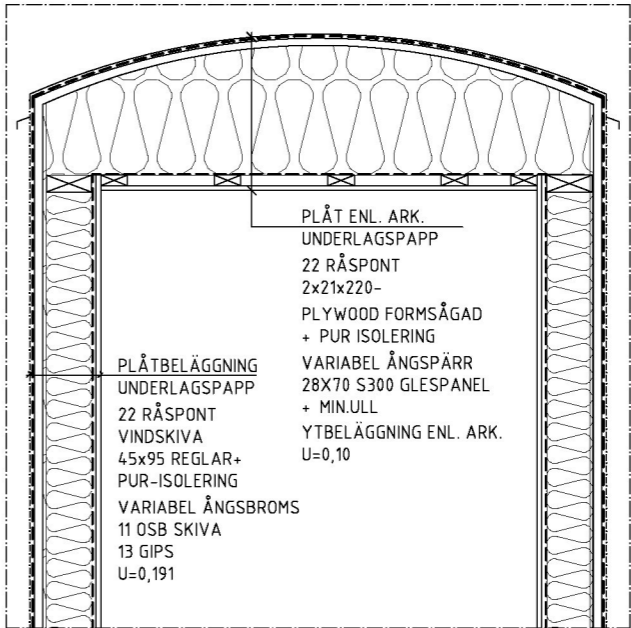


103  
1:10 TAKKUPA (DEL B, C & D)

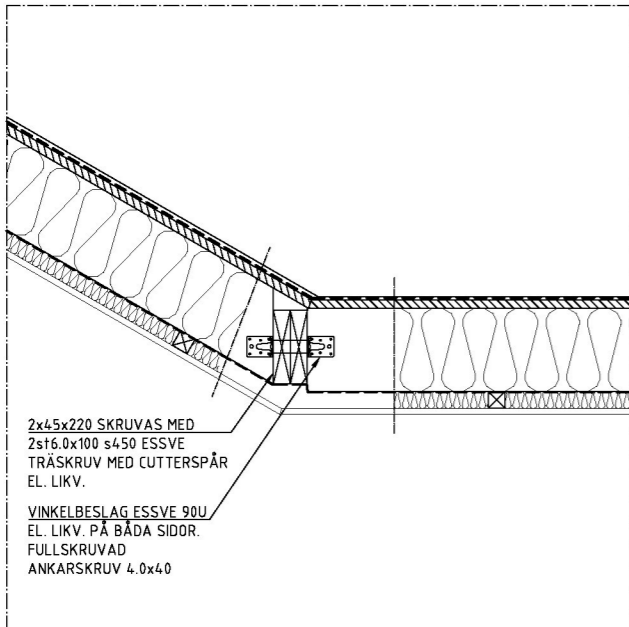


104  
1:10 AVVÄXLING TAKKUPA

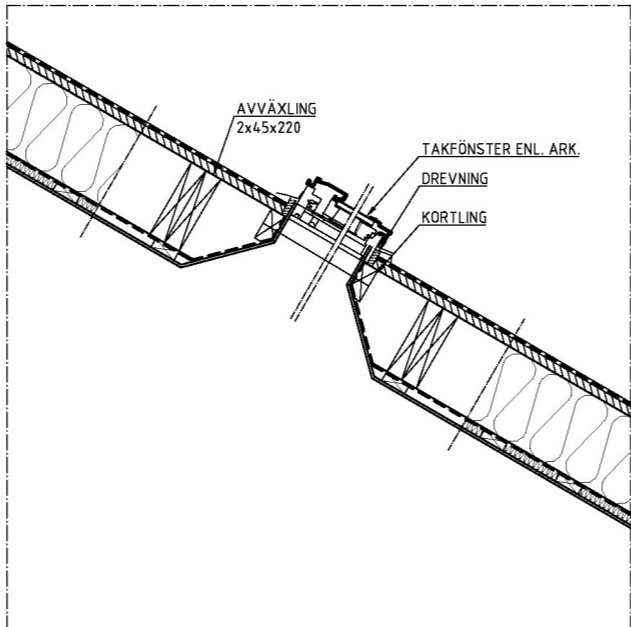

105  
1:10 TAKFÖNSTER (DEL B, C & D)

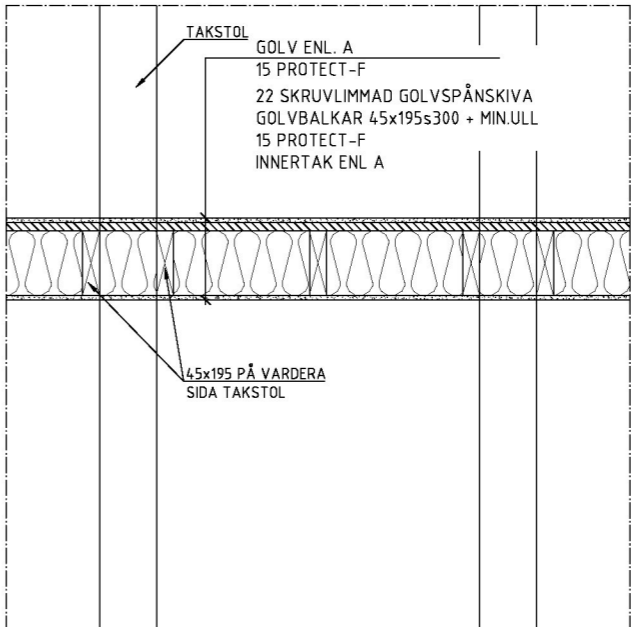

106  
1:10 LOFT (DEL C & D)

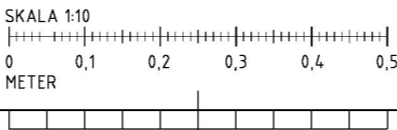

BET	ANT	ÄNDRINGEN AVSER	DATUM	SIGN
RELATIONSHANDLING				
HUMLEBOET 17				
VINDSOMBYGGNAD				
<div>ROZAN KAIVAN</div> <div>Artillerigatan 51 rozan@kaivan.se 073-657 2114</div>				
UPPRORAG NR 0737	RITAD AV RKA	HANDLÄGGARE RKA		
DATUM 210422	ANSVARIG Rozan Kaivan			
DETALJER				
SKALA 1:10 (A3)	NUMMER K-06	BET		