




107
1:10 ANSL. HANBALK/NOCK

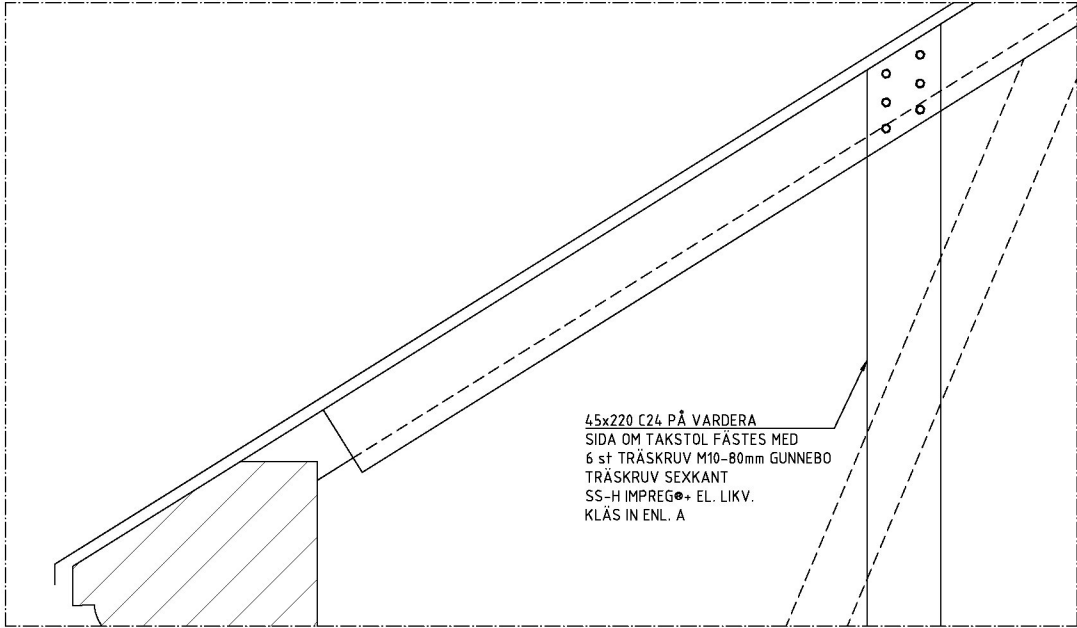


108
1:10 ANSL. KATTVIND

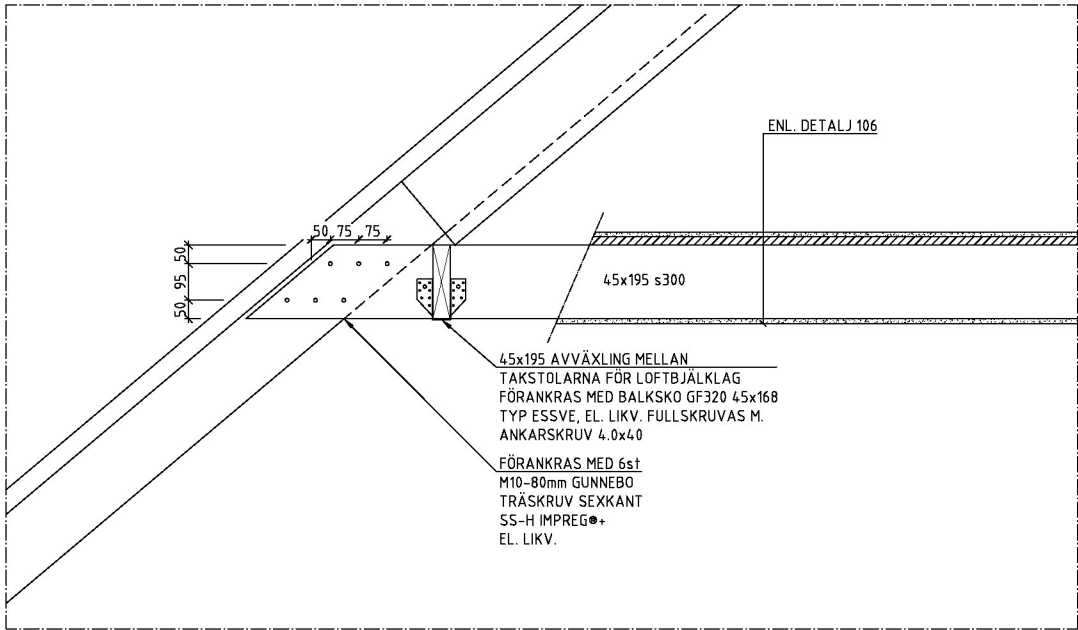

109
1:10 ANSL. LOFTBJÄLKLAG TAKSTOL

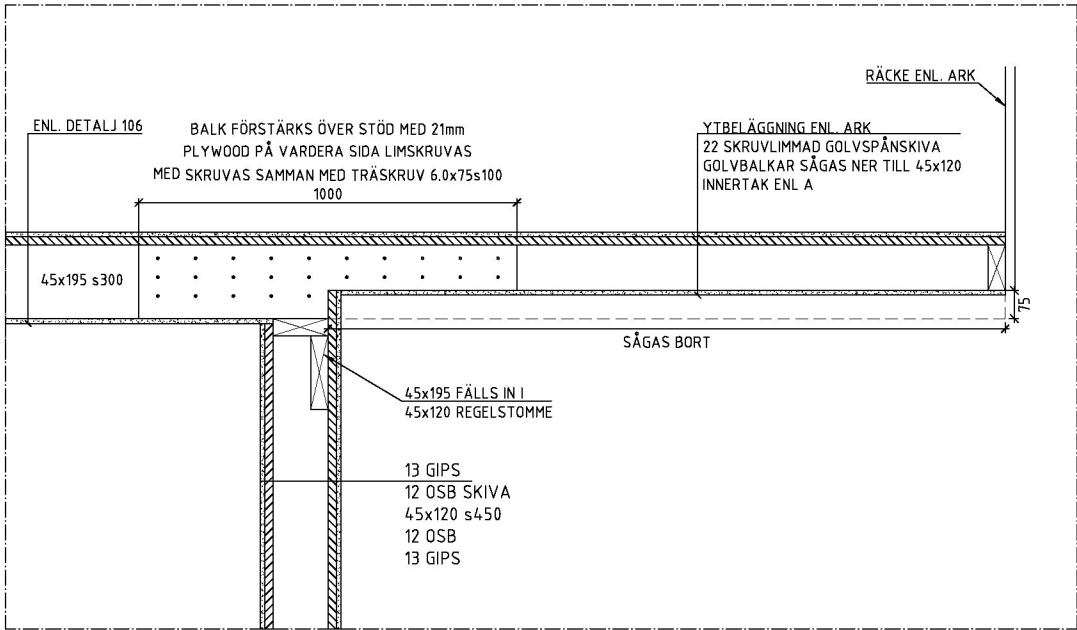

110
1:10 ANSL. LOFTBJÄLKLAG UTKRAGNING

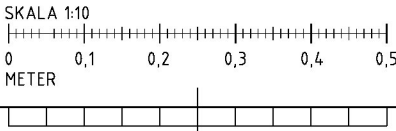

ALLM. FÖRESKRIFTER
SE RITNING K-00

HÄNVISNINGAR

FÖRKLARINGAR

BET	ANT	ÄNDRINGEN AVSER	DATUM	SIG
RELATIONSHANDLING				
HUMLEBOET 17				
VINDSOMBYGGNAD				
ROZAN KAIVAN			Artillerigatan 51 ✉ rozan@kaivan.se ☎ 073-657 2114	
UPPROR NR 0737	RITAD AV RKA	HANDLÄGGARE RKA		
DATUM 210422	ANSVARIG Rozan Kaivan			
DETALJER				
SKALA 1:10 (A3)	NUMMER K-07	BET		