

FÖRKLARINGAR

EXEMPEL:
T1-000x000/V39-Y21
Ytskikt
Isolering
Dimension
Material
Funktion

FUNKTION

T = Tilluft
F = Frånluft
U = Utheluft
A = Avluft

MATERIAL

1 = Kanal av varmforzinkad stålplåt

ISOLERING

K23 = Utrisol. Kondens 30mm

LUFTFLÖDEN PÅ RITNING ANGES I l/s

BET	ANT	ÄNDRINGEN AVSER	DATUM	SIGN
-----	-----	-----------------	-------	------


RELATIONSHANDLING

HUMLEBOET
Rödabergsgatan 4

BE	RV GRUPPEN AB	070-304 16 16
A		
V	A KLIMAT AB	0171-316 00
W		
E		
-		

UPPDRAG NR P21-34	RITAD/KONSTR AV EN	HANDLAGGARE JA
DATUM 2021-07-07	ANSVARIG JA	

LUFTBEHANDLING
OMBYGGNATION/NYBYGGNATION
Plan 5, Vind

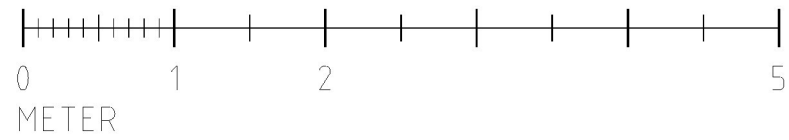

SKALA A1: 1:50	SKALA A3: 1:100	NUMMER V-57-1-500	BET
----------------------	-----------------------	----------------------	-----