

ARBETEN I GRUNDKONSTRUKTION

NYA RÖRGRAVAR. OMFATTNING ENLIGT PLANRITNING OCH UTFÖRANDE ENLIGT DETALJ.

NYA GRUNDFÖRSTÄRKNINGAR FÖR PLATTFORMSHISS OCH INFÄSTNING AV INTERTRAPPA.

BEFINTLIGT GOLV ÄR LUFTAT OCH MEKANISKST VENTILERAT ENLIGT V. DET ÄLIGGER ENTREPRENÖREN ATT SÄKERSTÄLLA DET VENTILERADE GOLVETS FUNKTION EFTER INGREPP.

FÖRKLARINGAR

HÖJDSYSTEM: RH2000

TD - TYPDETALJ, SE RITNING K-20-6-021

LÄGE OCH STORLEK PÅ HÅL/URSPARNING EFTER HÅLTAGNINGUNDERLAG FRÅN FÖLJANDE DICPLINER

VVS: Håltagning - PL.1; 2020-10-08
Håltagning - PL.2; 2020-08-24
Rörgrav - PL.1; 2020-10-13
V54-P001-Håltagning; 2020-10-16
V54-P002-Håltagning; 2020-10-09
V53-P001; 2020-08-26

DET ÄLIGGER ENTREPRENÖREN ATT SÄKERSTÄLLA DET VENTILERADE GOLVETS FUNKTION PÅ PLAN 01 EFTER INGREPP

SP02 Pelare - stål UPE120
SP03 Pelare - stål HEA100

SB01 Balk - stål HEA100
SB02 Balk - stål UPE120
SB03 Balk - stål L100x10
SB04 Balk - stål HEA200

FÖRESKRIFTER


ALLA MÅTT KONTROLLMÄTS INNAN ARBETE PÅBÖRJAS. AVVIKELSER MEDDELAS ANSVARIG KONSTRUKTÖR FÖR LÄMPLIGT ÅTGÄRD.

HÄNVISNINGAR

FÖRESKRIFTER	K-01-0-001
GRUNDPLAN	K-15-1-101
PLANER	K-20-1-XXX
SEKTIONER	K-20-2-001
DETALJER	K-20-6-XXX

C	ENL. PM RELATION	2021-07-08	ALG
B	K-PM02	2021-02-01	ALG
A	K-PM01	2021-01-11	ALG
BET	ÄNDRINGEN AVISER	DATUM	SIGN

RELATIONSHANDLING

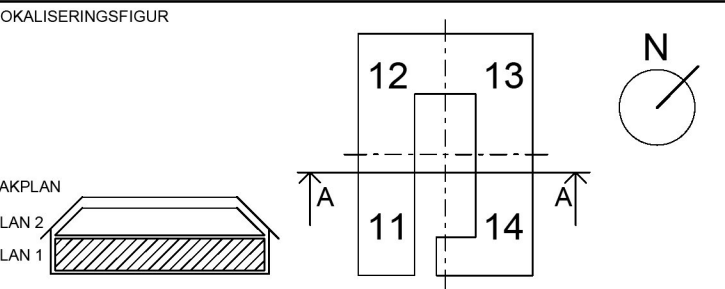

KRÄFTRIKET 59:16 OMBYGGNAD KONTOR

Akademiska Hus AB Region Stockholm akademiskahus.se	UPPDRAG NR 10281481	RITAD/KONSTR. AV J.NORDLANDER	HANDLAGGARE J.NORDLANDER
	ANSVARIG R. SHAMOON		
	KONSULT WSP BYGGPROJEKTERING		
	DATUM 2020-10-16	REV./REL. DATUM 2021-07-08	
REGISTERFASTIGHET NORRA DJURGÅRDEN 1:44	GRUNDPLAN		
BYGGNADSVRKSNUMMER A0059016	ÖVERSIKT		
HUSDEL	PLANID 01	ANSV. PART K	
REGISTERFASTIGHET	FORMAT A1 A3	SKALA 1:100 1:200	NUMMER K-15-1-101
			BET C

