


HS01
K-20-2-001

HS01
K-20-2-001

SPV HS01
K-20-2-001

SPV HS01
K-20-2-001

K-20-1-101
1 : 100

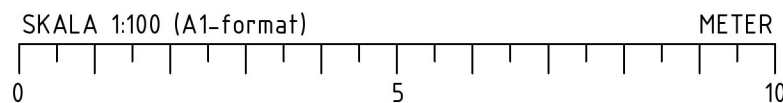

ARBETEN I BJÄLKLAG ÖVER PLAN 1

NYA HÅLTAGNINGAR I VÄGGAR OCH BJÄLKLAG ENLIGT PLANRITNING

NYA HÅLTAGNINGAR FÖR PLATTFORMSHISSAR ENLIGT PLANRITNING. TILL DETTA TILLKOMMER ÄVEN KOMPLETTERANDE STÅLKONSTRUKTIONER.

NYA HÅLTAGNINGAR FÖR INTERTRAPPOR. TILL DETTA TILLKOMMER ÄVEN KOMPLETTERANDE STÅLKONSTRUKTIONER.

ÖPPNING TILL TEKNIKRUM BREDDAS FÖR ATT MÖJLIGGÖRA TRANSPORT AV INSTALLATIONER. TILL DETTA TILLKOMMER ÄVEN KOMPLETTERANDE STÅLKONSTRUKTIONER.

BEFINTLIG IGENSÄTTNING TILL TEKNIKRUM OCH KULVERT RIVS TILL URSPRUNGLIGT ÖPPNINGSMÅTT

BEFINTLIG SPIRALTRAPPA RIVS OCH BJÄLKLAG SÄTTS IGEN.

FÖRKLARINGAR

HÖJDSYSTEM: RH2000

LÄGE OCH STORLEK PÅ HÅL EFTER HÅLTAGNINGUNDERLAG FRÅN FÖLJANDE DICHLINER

VVS: Håltagning - PL.1; 2020-10-08
Håltagning - PL.2; 2020-08-24
V54-P001-Håltagning; 2020-10-16
V54-P002-Håltagning; 2020-10-09

	BEF. BETONG
	BEF. TEGEL
	PLATSGJUTEN BETONG

SP02 Pelare - stål UPE120
SP03 Pelare - stål HEA100

SB01 Balk - stål HEA100
SB02 Balk - stål UPE120
SB03 Balk - stål L100x10
SB04 Balk - stål HEA200

FÖRESKRIFTER

ALLA MÅTT KONTROLLMÄTS INNAN ARBETE PÅBÖRJAS. AVVIKELSER MEDDELAS ANSVARIG KONSTRUKTÖR FÖR LÄMPLIGT ÅTGÄRD.

DET ÅLIGGER ENTREPRENÖREN ATT SÄKERSTÄLLA DET VENTILERADE GOLVETS FUNKTION PÅ PLAN 01 EFTER INGREPP


HÄNVISNINGAR

FÖRESKRIFTER	K-01-0-001
GRUNDPLAN	K-15-1-101
PLANER	K-20-1-XXX
SEKTIONER	K-20-2-001
DETALJER	K-20-6-XXX
FÖRSTÄRKNING TAK	K-20-6-022
TD - TYPDETALJ, SE RITNING	K-20-6-021

A	ENL. PM RELATION	2021-07-08	ALG
BET	ÄNDRINGEN AVISER	DATUM	SIGN

RELATIONSHANDLING

LOKALISERINGSFIGUR

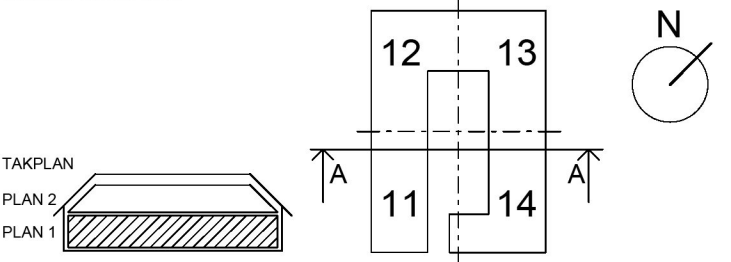

KRÄFTRIKET 59:16 OMBYGGNAD KONTOR

Akademiska Hus AB Region Stockholm akademiskahus.se	UPPDRAG NR 10281481		RITAD/KONSTR. AV J.NORDLANDER	HANDLAGGARE J.NORDLANDER
	ANSVARIG R. SHAMOON			
	KONSULT WSP BYGGPROJEKTERING			
	DATUM 2020-10-16		REV./REL. DATUM 2021-07-08	
REGISTERFASTIGHET NORRA DJURGÅRDEN 1:44	BJÄLKLAG ÖVER PLAN 01, ÖVERSIKT			
BYGGNADSVÄRKSNUMMER A0059016				
HUSDEL	PLANID 01	ANSV. PART K		
REGISTERFASTIGHET	FORMAT A1 A3	SKALA 1:100 1:200	NUMMER K-20-1-101	BET A