

OBS!
FÖR UTSÄTTNING AV HÅLTAGNINGAR I VÄGG
GÄLLER FG NIVÅN +9,04 PÅ HELA PLAN 1.

I ÖVRIGT FÖR FG I DE OLIKA DELARNA SE A
HANDLING

FÖRKLARINGAR

HÖJDSYSTEM: RH2000

LÄGE OCH STORLEK PÅ HÅL EFTER
HÅLTAGNINGSUNDERLAG FRÅN FÖLJANDE DICHLINER

VVS: Håltagning - PL.1; 2020-10-08
Håltagning - PL.2; 2020-08-24
V54-P001-Håltagning; 2020-10-16
V54-P002-Håltagning; 2020-10-09

- BEF. BETONG
- BEF. TEGEL
- PLATSGJUTEN BETONG

SP02 Pelare - stål UPE120
SP03 Pelare - stål HEA100

SB01 Balk - stål HEA100
SB02 Balk - stål UPE120
SB03 Balk - stål L100x10
SB04 Balk - stål HEA200

FÖRESKRIFTER

ALLA MÅTT KONTROLLMÄTS INNAN ARBETE PÅBÖRJAS.
AVVIKELSER MEDDELAS ANSVARIG KONSTRUKTÖR FÖR
LÄMPLIGT ÅTGÄRD.


DET ÅLIGGER ENTREPRENÖREN ATT SÄKERSTÄLLA DET
VENTILERADE GOLVETS FUNKTION PÅ PLAN 01 EFTER INGREPP

HÄNVISNINGAR

FÖRESKRIFTER K-01-0-001
GRUNDPLAN K-15-1-101
PLANER K-20-1-XXX
SEKTIONER K-20-2-001
DETALJER K-20-6-XXX
FÖRSTÄRKNING TAK K-20-6-022
TD - TYPDETALJ, SE RITNING K-20-6-021

B	ENL. PM RELATION	2021-07-08	ALG
A	K-PM01	2021-01-11	ALG
BET	ÄNDRINGEN AVSER	DATUM	SIGN

RELATIONSHANDLING

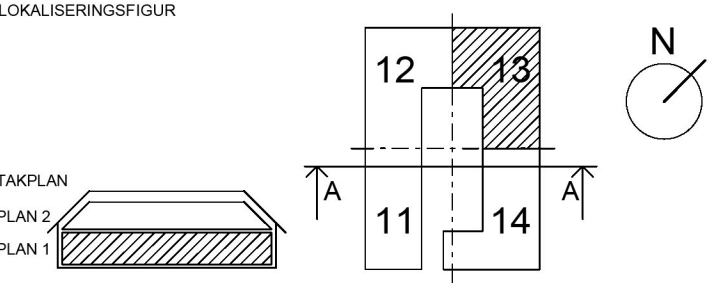

KRÄFTRIKET 59:16 OMBYGGNAD KONTOR

Akademiska Hus AB Region Stockholm akademiskahus.se	UPPDRAG NR 10281481		RITAD/KONSTR. AV J.NORDLANDER	HANDLÄGGARE J.NORDLANDER
	ANSVARIG R. SHAMOON			
	KONSULT WSP BYGGPROJEKTERING			
	DATUM 2020-10-16		REV./REL. DATUM 2021-07-08	
REGISTERFASTIGHET NORRA DJURGÅRDEN 1:44	BJÄLKLAG ÖVER PLAN 01, DEL 3			
BYGGNADSVRKSNUMMER A0059016				
HUSDEL 13	PLANID 01	ANSV. PART K		
REGISTERFASTIGHET	FORMAT A1 A3	SKALA 1:50 1:100	NUMMER K-20-1-113	BET B