


### ARBETEN PÅ DENNA RITNING

BEFINTLIGA INSTALLATIONER RIVS ENLIGT RIVNINGSRITNING.

BEFINTLIGA HÅL SOM INTE SKA NYTTJAS TILL NYA INSTALLATIONER MURAS IGEN ENLIGT DETALJ 2. OMFATTNING UTLÄSES UR SAMLAT FÖRFRÅGNINGSUNDERLAG.


EFTER ATT BEFINTLIGA HÅL MURATS IGEN KAN HÅLTAGNING FÖR NYA INSTALLATIONER UTFÖRAS. HÅLTAGNING NÄRA NOCK UTFÖRS ENLIGT DETALJ 3.

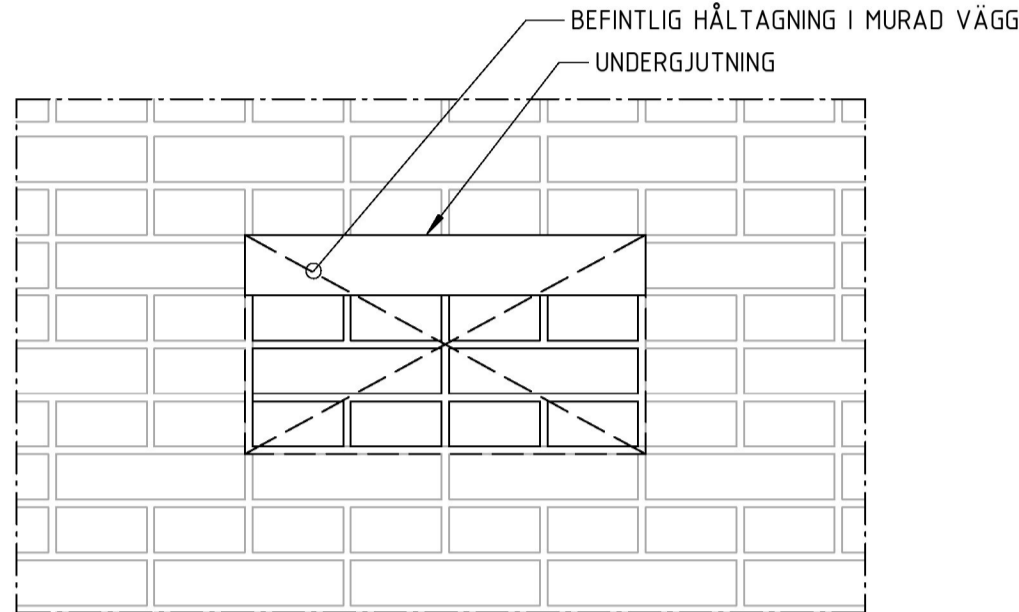

BEFINTLIGA HÅLTAGNINGAR SOM INTE SKA ANVÄNDAS TILL NYA GENOMFÖRINGAR MURAS IGEN MED TEGEL LIKA BEF. ÖVERSTA TEGELRADEN ERSÄTTTS MED UNDERGJUTINGSBRUK FÖR FULL ANLIGGNING MOT BEFINTLIGT HÅLS ÖVERKANT.

### 2 BEFINTLIGA HÅL

1 : 10

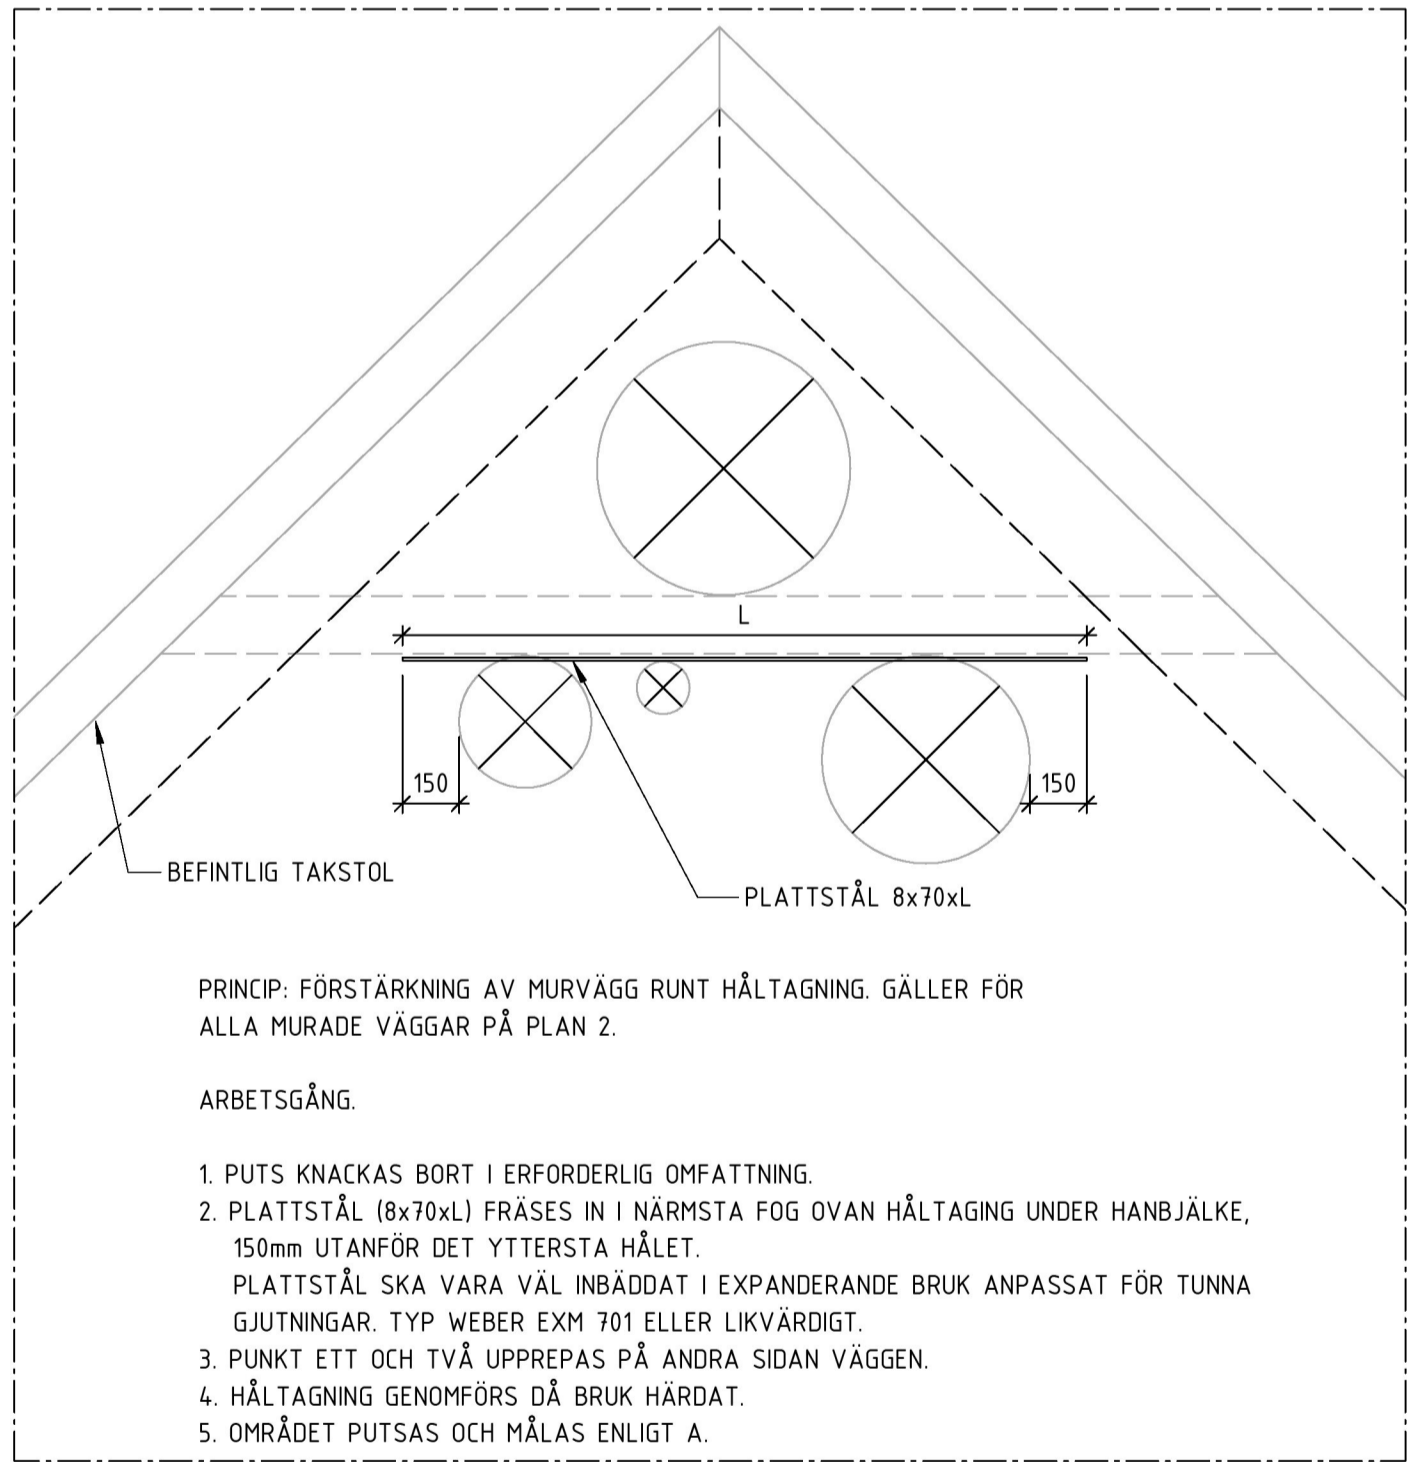


PRINCIP: FÖRSTÄRKNING AV MURVÄGG RUNT HÅLTAGNING. GÄLLER FÖR ALLA MURADE VÄGGAR PÅ PLAN 2.

ARBETSGÅNG.

1. PUTS KNACKAS BORT I ERFORDERLIG OMFATTNING.
2. PLATTSTÅL (8x70xL) FRÄSES IN I NÄRMSTA FOG OVAN HÅLTAGNING UNDER HANBJÄLKE, 150mm UTANFÖR DET YTTERSTA HÅLET. PLATTSTÅL SKA VARA VÄL INBÄDDAT I EXPANDERANDE BRUK ANPASSAT FÖR TUNNA GJUTNINGAR. TYP WEBER EXM 701 ELLER LIKVÄRDIGT.
3. PUNKT ETT OCH TVÅ UPPREPAS PÅ ANDRA SIDAN VÄGGEN.
4. HÅLTAGNING GENOMFÖRS DÅ BRUK HÄRDAT.
5. OMRÅDET PUTSAS OCH MÅLAS ENLIGT A.

### 3 PRINCIP VID HÅLTAGNING

1 : 20

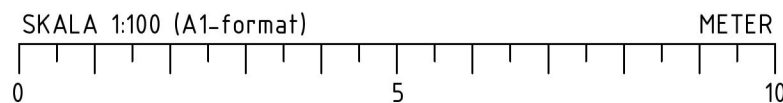

### FÖRKLARINGAR

HÖJDSYSTEM: RH2000

LÄGE OCH STORLEK PÅ HÅL EFTER HÅLTAGNINGSUNDERLAG FRÅN FÖLJANDE DICILINER

VVS: Håltagning - PL.1; 2020-10-08  
Håltagning - PL.2; 2020-08-24  
V54-P001-Håltagning; 2020-10-16  
V54-P002-Håltagning; 2020-10-09

	BEF. BETONG
	BEF. TEGEL
	PLATSGJUTEN BETONG

RITNING SYFTAR TILL ATT REDOVISA ALLA INGREPP I VÄGGAR I PLAN 2. FÖR INGREPP I TAK - SE TAKPLAN.

SP02 Pelare - stål UPE120
SP03 Pelare - stål HEA100

SB01 Balk - stål HEA100
SB02 Balk - stål UPE120
SB03 Balk - stål L100x10
SB04 Balk - stål HEA200

### FÖRESKRIFTER

ALLA MÅTT KONTROLLMÄTS INNAN ARBETE PÅBÖRJAS. AVVIKELSER MEDDELAS ANSVARIG KONSTRUKTÖR FÖR LÄMPLIGT ÅTGÄRD.

DET ÅLIGGER ENTREPRENÖREN ATT SÄKERSTÄLLA DET VENTILERADE GOLVETS FUNKTION PÅ PLAN 01 EFTER INGREPP


### HÄNVISNINGAR

FÖRESKRIFTER	K-01-0-001
GRUNDPLAN	K-15-1-101
PLANER	K-20-1-XXX
SEKTIONER	K-20-2-001
DETALJER	K-20-6-XXX
FÖRSTÄRKNING TAK	K-20-6-022
TD - TYPDETALJ, SE RITNING	K-20-6-021

A	ENL. PM RELATION	2021-07-08	ALG
BET	ÄNDRINGEN AVISER	DATUM	SIGN

### RELATIONSHANDLING

LOKALISERINGSFIGUR

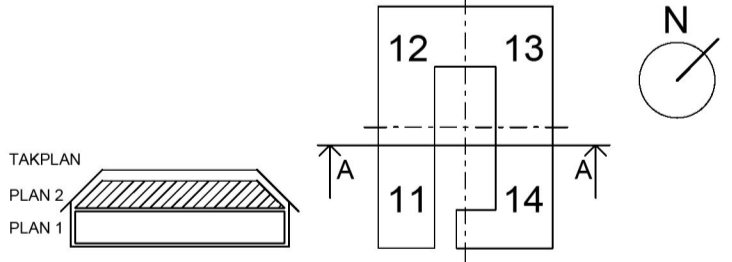

### KRÄFTRIKET 59:16 OMBYGGNAD KONTOR

Akademiska Hus AB Region Stockholm akademiskahus.se	UPPDRAG NR 10281481	RITAD/KONSTR. AV J.NORDLANDER	HANDLAGGARE J.NORDLANDER
	ANSVARIG R. SHAMOON		
	KONSULT WSP BYGGPROJEKTERING		
	DATUM 2020-10-16	REV./REL. DATUM 2021-07-08	
REGISTERFASTIGHET NORRA DJURGÅRDEN 1:44	BJÄLKLAG ÖVER PLAN 02, ÖVERSIKT		
BYGGNADSVÄRKSNUMMER A0059016	HUSDEL	PLANID 02	ANSV. PART K
REGISTERFASTIGHET	FORMAT A1 A3	SKALA 1:100 1:200 1:40, 1:20	NUMMER K-20-1-201 BET A