

OBS!
FÖR UTSÄTTNING AV HÅLTAGNINGAR I VÄGG
GÄLLER FG NIVÅN +12,35 PÅ HELA PLAN 2.

I ÖVRIGT FÖR FG I DE OLIKA DELARNA SE A
HANDLING

FÖRKLARINGAR

HÖJDSYSTEM: RH2000

LÄGE OCH STORLEK PÅ HÅL EFTER
HÅLTAGNINGSUNDERLAG FRÅN FÖLJANDE DICHLINER

VVS: Håltagning - PL.1; 2020-10-08
Håltagning - PL.2; 2020-08-24
V54-P001-Håltagning; 2020-10-16
V54-P002-Håltagning; 2020-10-09

- BEF. BETONG
- BEF. TEGEL
- PLATSGJUTEN BETONG

RITNING SYFTAR TILL ATT REDOVISA ALLA
INGREPP I VÄGGAR I PLAN 2.
FÖR INGREPP I TAK - SE TAKPLAN.

- SP02 Pelare - stål UPE120
- SP03 Pelare - stål HEA100

- SB01 Balk - stål HEA100
- SB02 Balk - stål UPE120
- SB03 Balk - stål L100x10
- SB04 Balk - stål HEA200

FÖRESKRIFTER

ALLA MÅTT KONTROLLMÄTS INNAN ARBETE PÅBÖRJAS.
AVVIKELSER MEDDELAS ANSVARIG KONSTRUKTÖR FÖR
LÄMPLIGT ÅTGÄRD.


DET ÅLIGGER ENTREPRENÖREN ATT SÄKERSTÄLLA DET
VENTILERADE GOLVETS FUNKTION PÅ PLAN 01 EFTER INGREPP

HÄNVISNINGAR

- FÖRESKRIFTER K-01-0-001
- GRUNDPLAN K-15-1-101
- PLANER K-20-1-XXX
- SEKTIONER K-20-2-001
- DETALJER K-20-6-XXX
- FÖRSTÄRKNING TAK K-20-6-022
- TD - TYPDETALJ, SE RITNING K-20-6-021

A	ENL. PM RELATION	2021-07-08	ALG
BET	ÄNDRINGEN AVISER	DATUM	SIGN

RELATIONSHANDLING

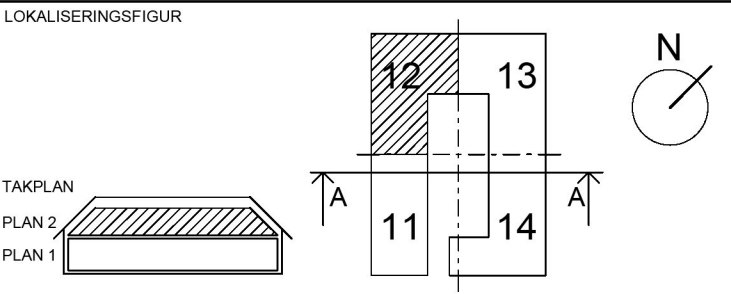

KRÄFTRIKET 59:16 OMBYGGNAD KONTOR

Akademiska Hus AB Region Stockholm akademiskahus.se	UPPDRAG NR 10281481		RITAD/KONSTR. AV J.NORDLANDER	HANDLÄGGARE J.NORDLANDER
	ANSVARIG R. SHAMMOON			
	KONSULT WSP BYGGPROJEKTERING			
	DATUM 2020-10-16		REV./REL. DATUM 2021-07-08	
REGISTERFASTIGHET NORRA DJURGÅRDEN 1:44	BJÄLKLAG ÖVER PLAN 02, DEL 2			
BYGGNADSVERKNSNUMMER A0059016				
HUSEDEL 12	PLANID 02	ANSV.PART K		
REGISTERFASTIGHET	FORMAT A1 A3		SKALA 1:50 1:100	NUMMER K-20-1-212
				BET A