

OBS!  
FÖR UTSÄTTNING AV HÅLTAGNINGAR I VÄGG  
GÄLLER FG NIVÅN +12,35 PÅ HELA PLAN 2.

I ÖVRIGT FÖR FG I DE OLIKA DELARNA SE A  
HANDLING

FÖRKLARINGAR

HÖJDSYSTEM: RH2000

LÄGE OCH STORLEK PÅ HÅL EFTER  
HÅLTAGNINGSUNDERLAG FRÅN FÖLJANDE DICILINER

VVS: Håltagning - PL.1; 2020-10-08  
Håltagning - PL.2; 2020-08-24  
V54-P001-Håltagning; 2020-10-16  
V54-P002-Håltagning; 2020-10-09

- BEF. BETONG
- BEF. TEGEL
- PLATSGJUTEN BETONG

RITNING SYFTAR TILL ATT REDOVISA ALLA  
INGREPP I VÄGGAR I PLAN 2.  
FÖR INGREPP I TAK - SE TAKPLAN.

SP02 Pelare - stål UPE120

SP03 Pelare - stål HEA100

SB01 Balk - stål HEA100

SB02 Balk - stål UPE120

SB03 Balk - stål L100x10

SB04 Balk - stål HEA200

FÖRESKRIFTER

ALLA MÅTT KONTROLLMÄTS INNAN ARBETE PÅBÖRJAS.  
AVVIKELSER MEDDELAS ANSVARIG KONSTRUKTÖR FÖR  
LÄMPLIGT ÅTGÄRD.

DET ÅLIGGER ENTREPRENÖREN ATT SÄKERSTÄLLA DET  
VENTILERADE GOLVETS FUNKTION PÅ PLAN 01 EFTER INGREPP

HÄNVISNINGAR

FÖRESKRIFTER

K-01-0-001

GRUNDPLAN

K-15-1-101

PLANER

K-20-1-XXX

SEKTIONER

K-20-2-001

DETALJER

K-20-6-XXX


FÖRSTÄRKNING TAK

K-20-6-022

TD - TYPDETALJ, SE RITNING K-20-6-021

A	ENL. PM RELATION	2021-07-08	ALG
BET	ÄNDRINGEN AVISER	DATUM	SIGN

RELATIONSHANDLING

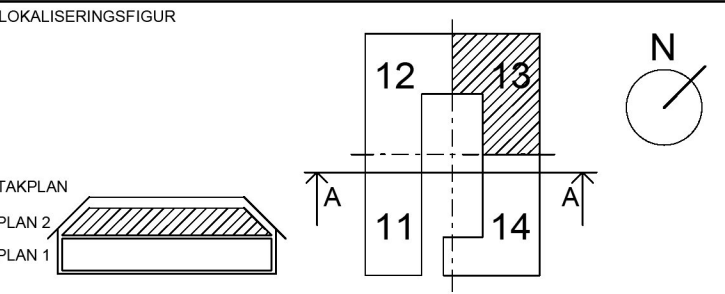

KRÄFTRIKET 59:16 OMBYGGNAD KONTOR

Akademiska Hus AB Region Stockholm akademiskahus.se	UPPDRAG NR 10281481	RITAD/KONSTR. AV J.NORDLANDER	HANDLAGGARE J.NORDLANDER
	ANSVARIG R. SHAMOON		
	KONSULT WSP BYGGPROJEKTERING		
	DATUM 2020-10-16	REV./REL. DATUM 2021-07-08	
REGISTERFASTIGHET NORRA DJURGÅRDEN 1:44	BJÄLKLAG ÖVER PLAN 02, DEL 3		
BYGGNADSVERKNSNUMMER A0059016			
HUSDEL 13	PLANID 02	ANSV PART K	
REGISTERFASTIGHET	FORMAT A1 A3	SKALA 1:50 1:100	NUMMER K-20-1-213 BET A