

TAKARBETEN

TAK TILL NYA KONTORSYTOR FÖRSES MED NYA TAKFÖNSTER. I SAMBAND MED DETTA FÖRSTÄRKS DE TAKSTOLAR SOM INTE UPPFYLLER KRAVEN ENLIGT GÄLLANDE NORM.

OMFATTNING AV FÖRSTÄRKTA TAKSTOLAR REDOVISAS PÅ DENNA PLANRITNING. MONTAGEDETALJER AV FÖRSTÄRKNINGAR REDOVISAS PÅ SEPARAT RITNING.

NYA TAKTYPEN FÖR RESPEKTIVE OMRÅDE ENLIGT PLANRITNING.

FÖR ALLA OMRÅDEN MARKERADE MED "NY TAKKONSTRUKTION" GÄLLER ATT BEFINTLIG YTSKIKT OCH ISOLERING RIVS SÅ ATT ENDAST BEFINTLIG TAKSTOL, RÅSPONT OCH TAKTECKNING KVARSTÅR.

DÄREFTER MONTERAS FÖRSTÄRKNINGAR OCH NYA TAKUPPBYGGNADER ENLIGT PLAN- OCH DETALJRITNING. VID AVVIKANDE UTFORMNING AV BEFINTLIGA TAKKONSTRUKTIONER MEDELAS BESTÄLLARE OCH KONSTRUKTÖR INOM ARBETEN PÅBÖRJAS.

NY TAKHUV OCH NY AVLUFT ENLIGT DETALJ.

FÖRKLARINGAR

HÖJDSYSTEM: RH2000

LÄGE OCH STORLEK PÅ HÅL EFTER HÅLTAGNINGUNDERLAG FRÅN FÖLJANDE DICHLINER

VVS: Håltagning - PL.1; 2020-10-08
Håltagning - PL.2; 2020-08-24
V54-P001-Håltagning; 2020-10-16
V54-P002-Håltagning; 2020-10-09

BEF. BETONG
BEF. TEGEL
PLATSGJUTEN BETONG

LB01 - KERTO-S 45x400
TAKSTOLAR FÖRSTÄRKS GENERELLT MED LB01 PÅ ÖMSE SIDOR OM NOCK.

FÖRESKRIFTER

ALLA MÅTT KONTROLLMÄTS INOM ARBETE PÅBÖRJAS. AVVIKELSER MEDELAS ANSVARIG KONSTRUKTÖR FÖR LÄMPLIGT ÅTGÄRD.


DET ÅLIGGER ENTREPRENÖREN ATT SÄKERSTÄLLA DET VENTILERADE GOLVETS FUNKTION PÅ PLAN 01 EFTER INGREPP

HÄNVISNINGAR

FÖRESKRIFTER K-01-0-001
GRUNDPLAN K-15-1-101
PLANER K-20-1-XXX
SEKTIONER K-20-2-001
DETALJER K-20-6-XXX
FÖRSTÄRKNING TAK K-20-6-022
TD - TYPDETALJ, SE RITNING K-20-6-021

B	ENL. PM RELATION	2021-07-08	ALG
A	K-PM01	2021-01-11	ALG
BET	ÄNDRINGEN AVSER	DATUM	SIGN

RELATIONSHANDLING

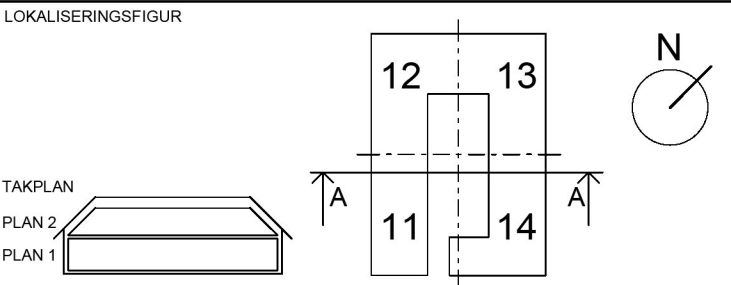

KRÄFTRIKET 59:16 OMBYGGNAD KONTOR

Akademiska Hus AB Region Stockholm akademiskahus.se	UPPDRAG NR 10281481	RITAD/KONSTR. AV J.NORDLANDER	HANDLAGGARE J.NORDLANDER
	ANSVARIG R. SHAMMOON		
	KONSULT WSP BYGGPROJEKTERING		
	DATUM 2020-10-16	REV./REL. DATUM 2021-07-08	
REGISTERFASTIGHET NORRA DJURGÅRDEN 1:44	TAKPLAN		
BYGGNADSVÄRKSNUMMER A0059016			
HUSDEL	PLANID	ANSV. PART K	
REGISTERFASTIGHET	FORMAT A1 A3	SKALA 1:100 1:200	NUMMER K-20-1-301 BET B