

FÖRKLARINGAR

HÖJDSYSTEM: RH2000

LÄGE OCH STORLEK PÅ HÅL EFTER
HÅLTAGNINGUNDERLAG FRÅN FÖLJANDE DICHLINER

VVS: Håltagning - PL.1; 2020-10-08
Håltagning - PL.2; 2020-08-24
V54-P001-Håltagning; 2020-10-16
V54-P002-Håltagning; 2020-10-09

BEF. BETONG
BEF. TEGEL
PLATSGJUTEN BETONG

FÖRESKRIFTER

ALLA MÅTT KONTROLLMÄTS INNAN ARBETE PÅBÖRJAS.
AVVIKELSER MEDDELAS ANSVARIG KONSTRUKTÖR FÖR
LÄMPLIGT ÅTGÄRD.

DET ÅLIGGER ENTREPRENÖREN ATT SÄKERSTÄLLA DET
VENTILERADE GOLVETS FUNKTION PÅ PLAN 01 EFTER INGREPP


HÄNVISNINGAR

FÖRESKRIFTER K-01-0-001
GRUNDPLAN K-15-1-101
PLANER K-20-1-XXX
SEKTIONER K-20-2-001
DETALJER K-20-6-XXX
FÖRSTÄRKNING TAK K-20-6-022
TD - TYPDETALJ, SE RITNING K-20-6-021

A	ENL. PM RELATION	2021-07-08	ALG
BET	ÄNDRINGEN AVISER	DATUM	SIGN

RELATIONSHANDLING

LOKALISERINGSFIGUR

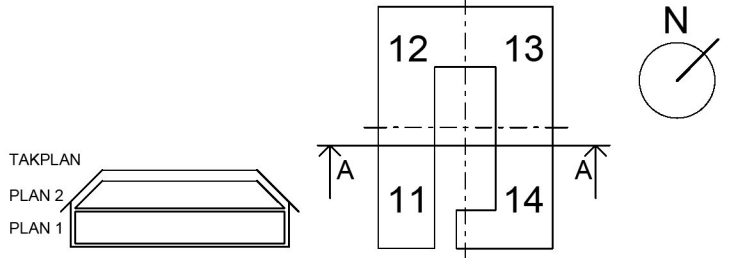

KRÄFTRIKET 59:16 OMBYGGNAD KONTOR

Akademiska Hus AB Region Stockholm akademiskahus.se	UPPDRAG NR 10281481		RITAD/KONSTR. AV J.NORDLANDER	HANDLAGGARE J.NORDLANDER
	ANSVARIG R. SHAMOON			
	KONSULT WSP BYGGPROJEKTERING			
	DATUM 2020-10-16		REV./REL. DATUM 2021-07-08	
	REGISTERFASTIGHET NORRA DJURGÅRDEN 1:44			
BYGGNADSVÄRKNUMMER A0059016		SEKTIONER		
HUSDEL	PLANID	ANSV. PART K		
REGISTERFASTIGHET	FORMAT	SKALA	NUMMER K-20-2-001	BET A