



1 HÅLTAGNING TRAPPA DEL 1, TVÄRS
1 : 10

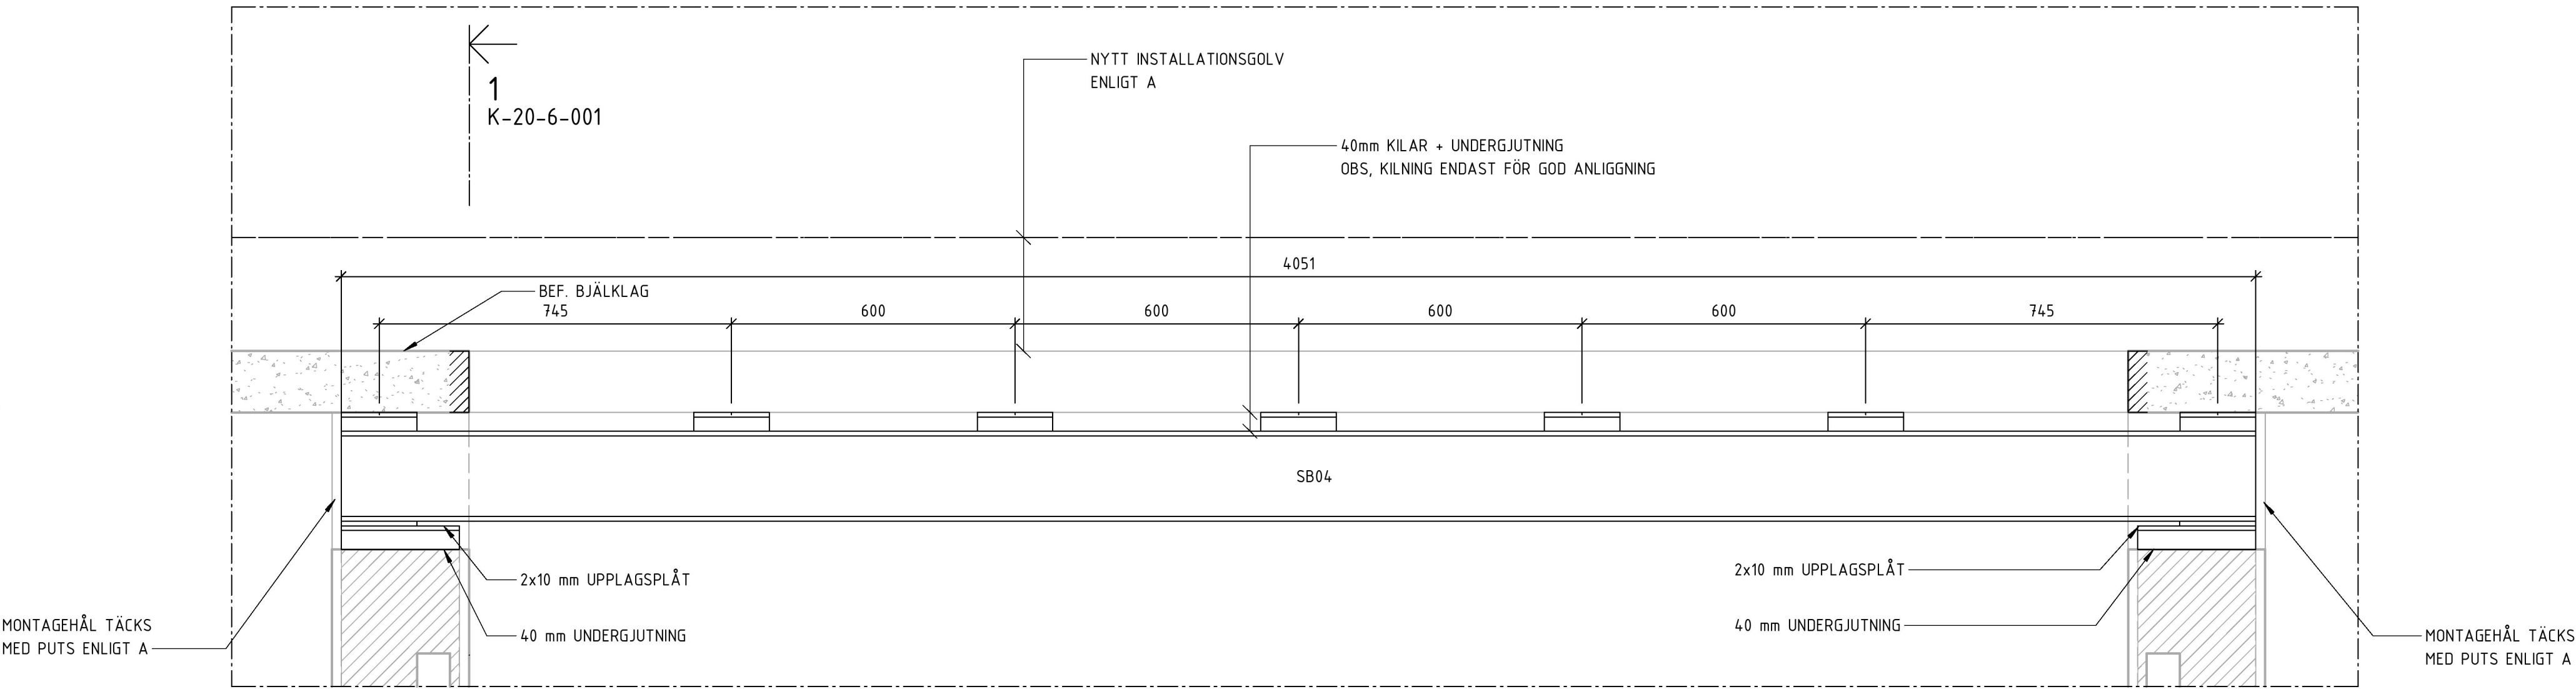

2 HÅLTAGNING TRAPPA DEL 1, LÄNGS
1 : 10

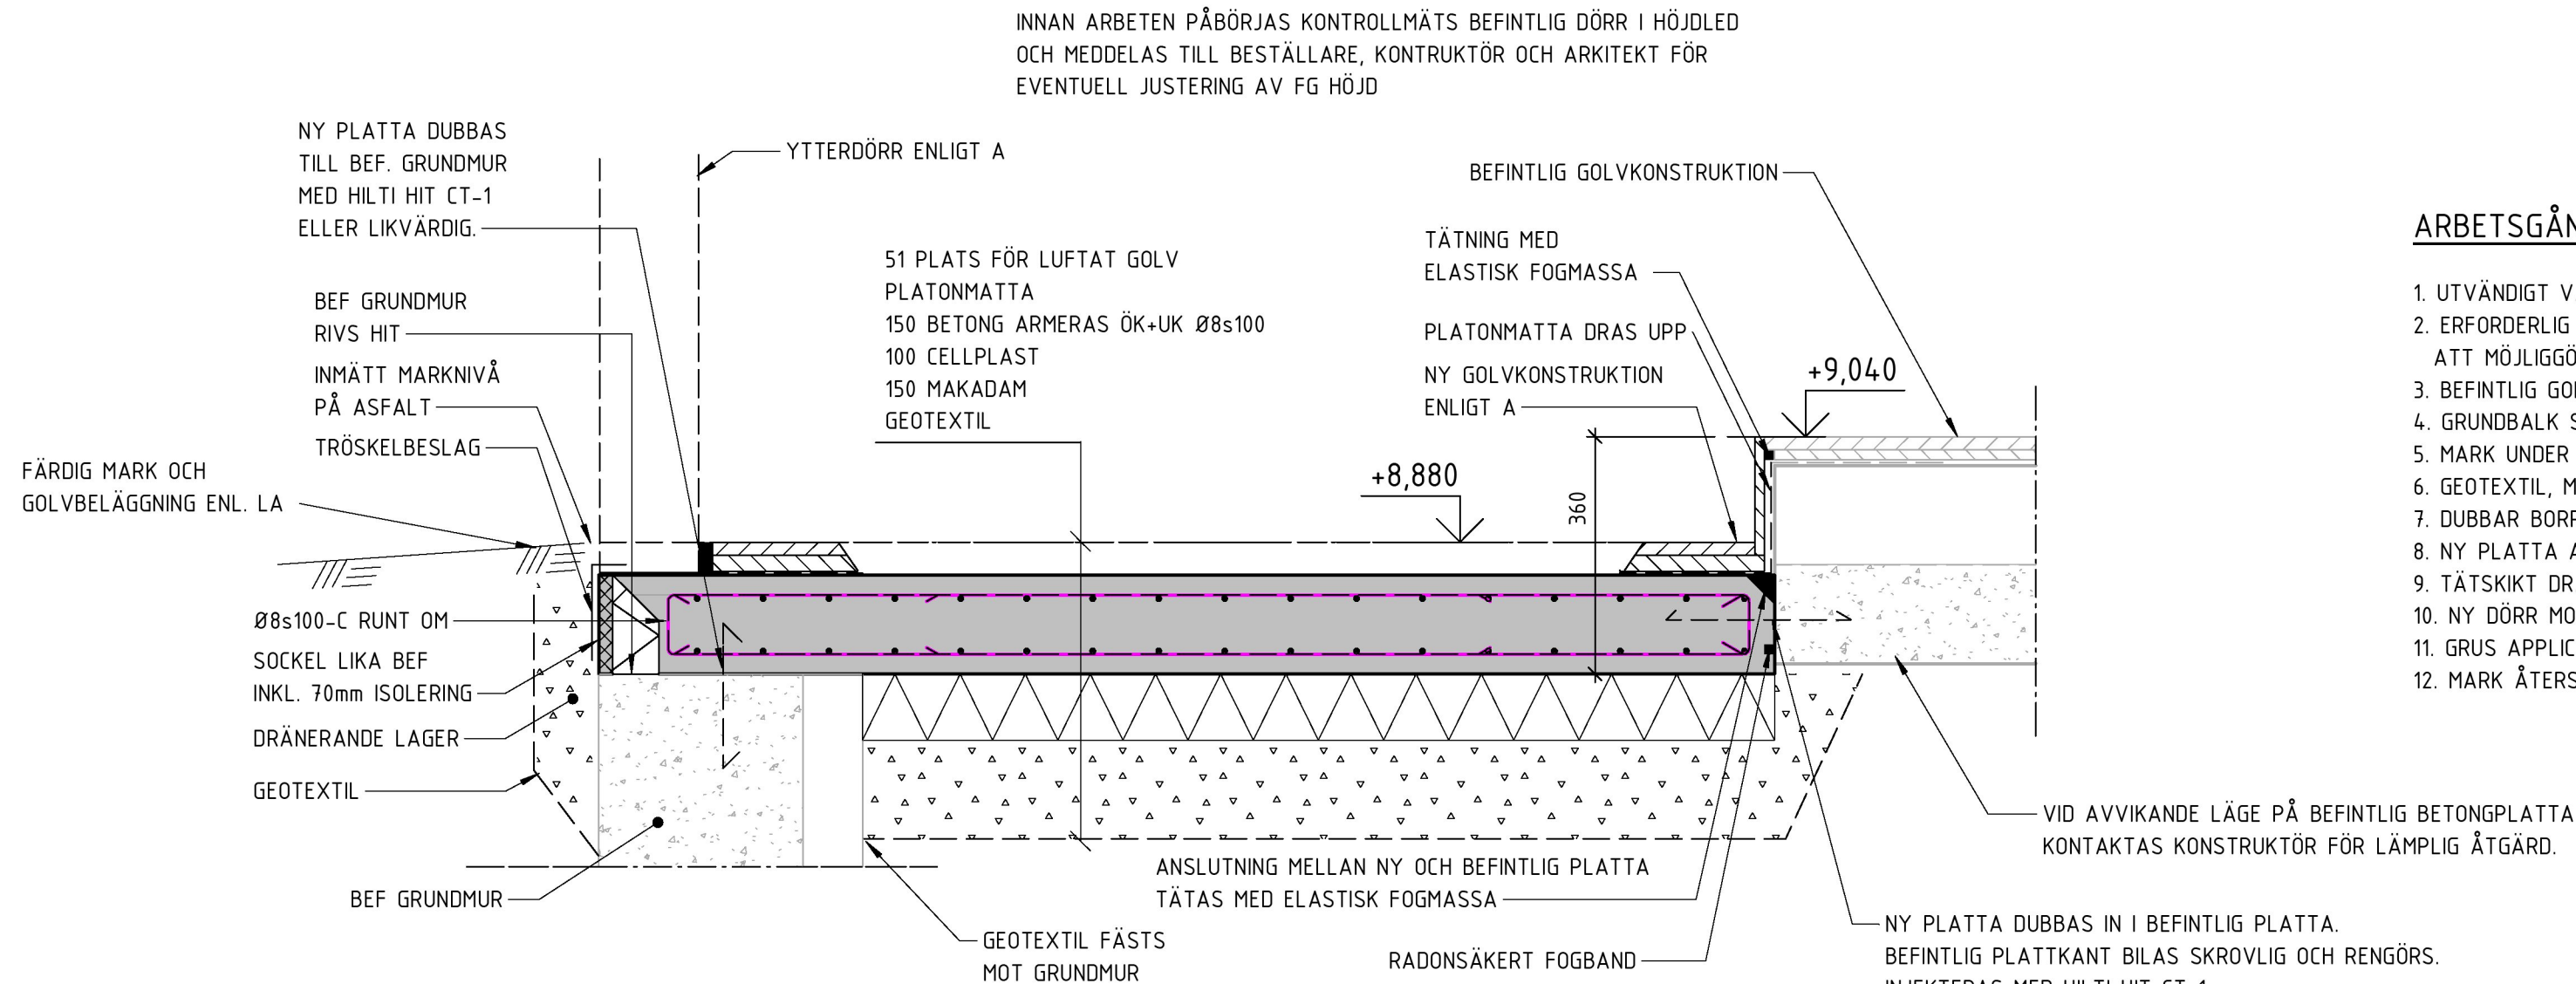

3 NEDSÄNKNING INGÅNG BIBLIOTEK
1 : 10

ARBETSGÅNG - HÅLTAGNING FÖR NY INTERTRAPPA

1. MÅTT ANGIVNA PÅ RITNING KONTROLLMÄTS
2. MONTAGEHÅL TAS I RESPEKTIVE MURVÄGG
3. BALK MONTERAS PÅ PLATS ENLIGT DETALJ
4. BALK UNDERGJUTS MOT MURAD VÄGG
5. BALK KILAS MOT BEFINTLIGT BJÄLKLAG FÖR GOD ANLIGGNING
6. UTRYMME MELLAN KILAR UNDERGJUTS
7. HÅL FÖR TRAPPA SÅGAS ENLIGT MÅTT PÅ PLANRITNING
8. MONTAGEHÅL MURAS IGEN MED TEGEL LIKA BEF.

ARBETSGÅNG - MONTERING AV NY TRAPPA

1. INNAN TRAPPA KAN MONTERAS SKA GRUNDFÖRSTÄRKNING ENLIGT TD3 VARA UTFÖRD. MÄTTANGIVELSER ÅTERFINNS PÅ PLANRITNING.
2. FULLSTÄNDIGT ARBETE ENLIGT "ARBETSGÅNG - HÅLTAGNING FÖR NY INTERTRAPPA" SKA VARA UTFÖRD.
3. TRAPPA KAN MONTERAS MOT GRUNDFÖRSTRÄKNING OCH STÅLBALK.
4. ARBETEN SOM ÅTERSTÄLLER YTSKIKT ENLIGT A UTFÖRS.

FÖRKLARINGAR

HÖJDSYSTEM: RH2000

LÄGE OCH STORLEK PÅ HÅL EFTER
HÅLTAGNINGUNDERLAG FRÅN FÖLJANDE DICILINER

VVS: Håltagning - PL.1; 2020-10-08
Håltagning - PL.2; 2020-08-24
V54-P001-Håltagning; 2020-10-16
V54-P002-Håltagning; 2020-10-09

	BEF. BETONG
	BEF. TEGEL
	PLATSGJUTEN BETONG

FÖRESKRIFTER

ALLA MÅTT KONTROLLMÄTS INNAN ARBETE PÅBÖRJAS.
AVVIKELSER MEDDELAS ANSVARIG KONSTRUKTÖR FÖR
LÄMPLIGT ÅTGÄRD.

DET ÅLIGGER ENTREPRENÖREN ATT SÄKERSTÄLLA DET
VENTILERADE GOLVETS FUNKTION PÅ PLAN 01 EFTER INGREPP

HÄNVISNINGAR

FÖRESKRIFTER	K-01-0-001
GRUNDPLAN	K-15-1-101
PLANER	K-20-1-XXX
SEKTIONER	K-20-2-001
DETALJER	K-20-6-XXX
FÖRSTÄRKNING TAK	K-20-6-022
TD - TYPDETALJ, SE RITNING	K-20-6-021

A	ENL. PM RELATION	2021-07-08	ALG
BET	ÄNDRINGEN AVSER	DATUM	SIGN
RELATIONSHANDLING			
LOKALISERINGSFIGUR			
AKADEMISKA HUS			

KRÄFTRIKET 59:16 OMBYGGNAD KONTOR

Akademiska Hus AB Region Stockholm akademiskahus.se			UPPDRAG NR 10281481		RITAD/KONSTR. AV J.NORDLANDER		HANDLAGGARE J.NORDLANDER	
			ANSVARIG R. SHAMOON					
			KONSULT WSP BYGGPROJEKTERING					
			DATUM 2020-10-16		REV./REL. DATUM 2021-07-08			
REGISTERFASTIGHET NORRA DJURGÅRDEN 1:44			DETALJER, DEL 1					
BYGGNADSVÄRKSNUMMER A0059016								
HUSET 11		PLANID K	ANSV PART K		PLAN 1 DEL 1			
REGISTERFASTIGHET			FORMAT A1 A3		SKALA 1:10 1:20		NUMMER K-20-6-001	
							BET A	