



1 HISS DEL 12, TVÄRS
1 : 20

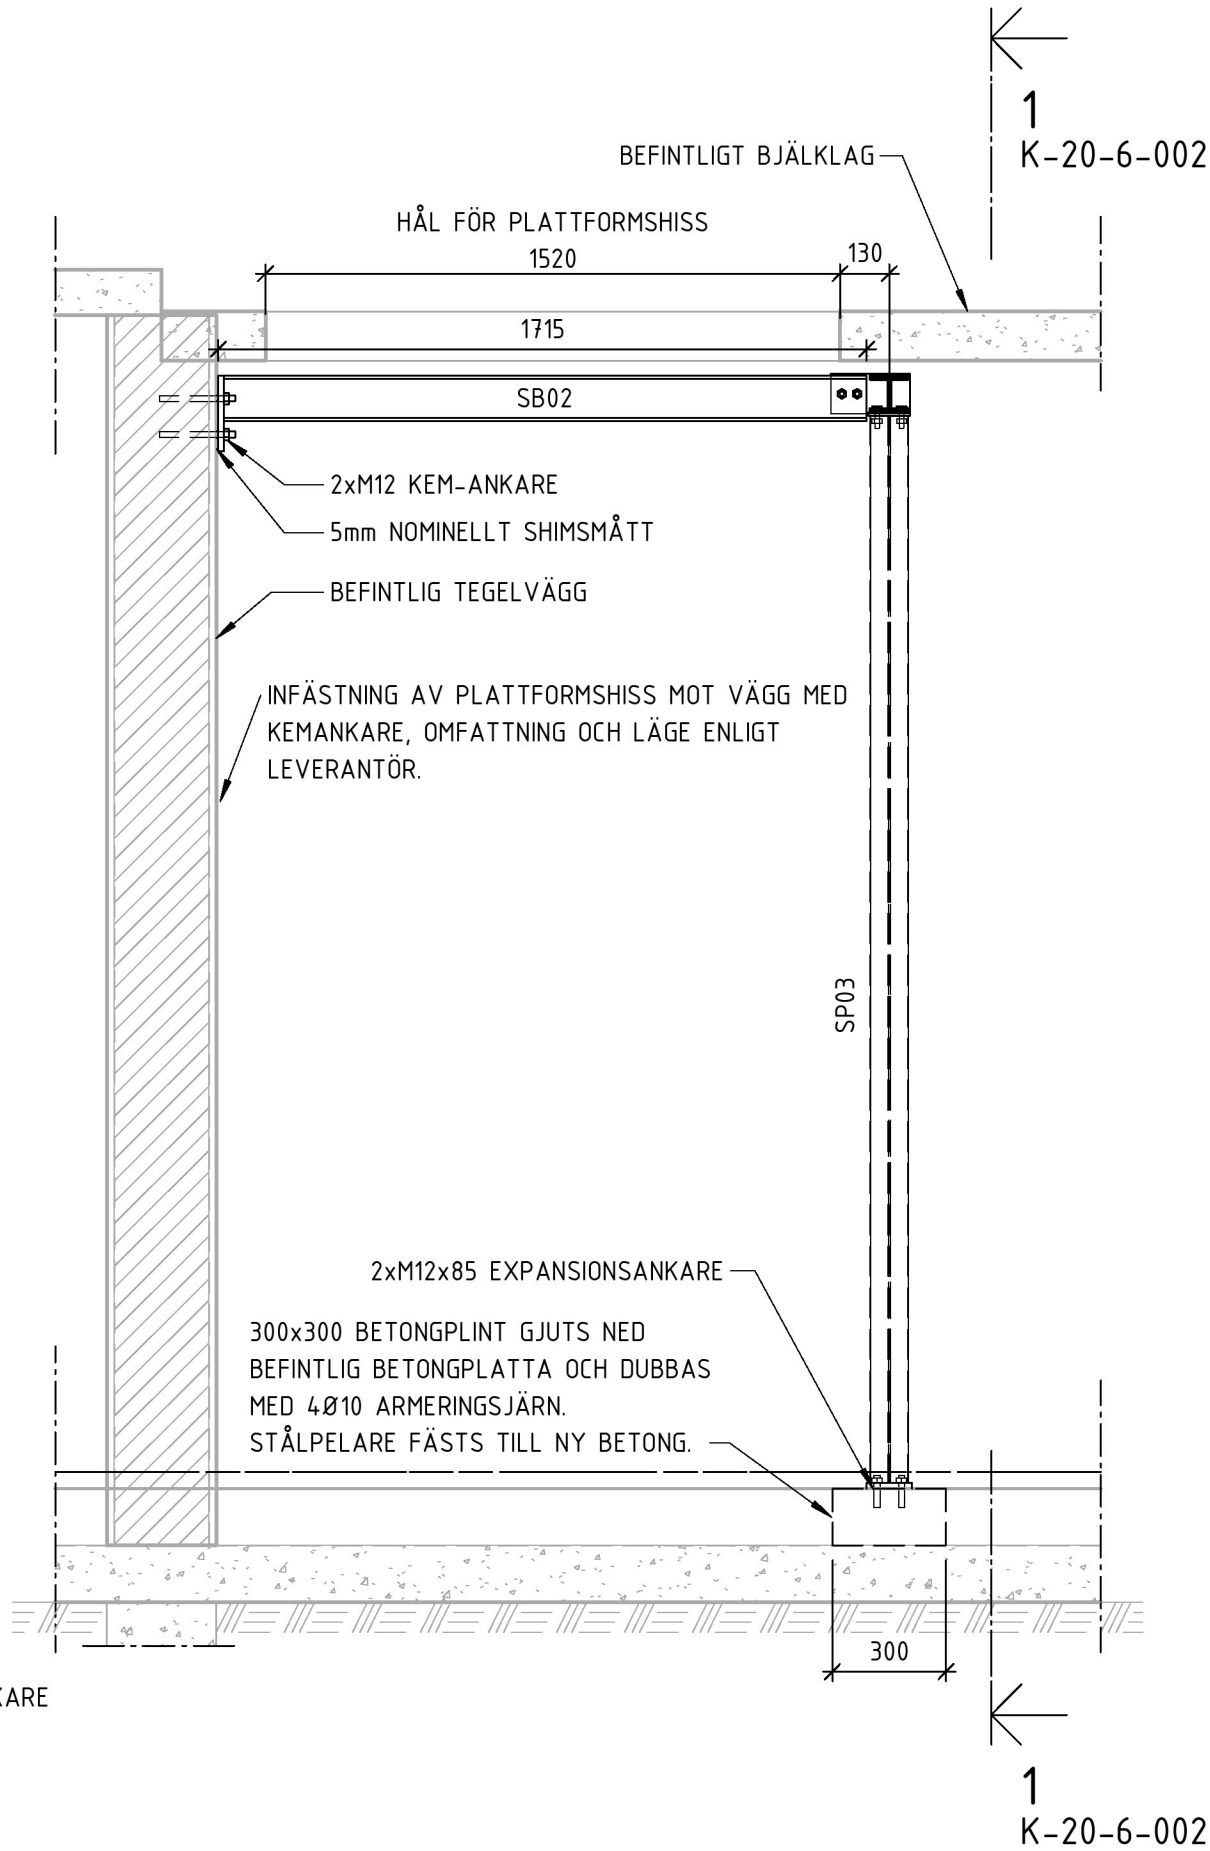

2 HISS DEL 12, LÄNGS
1 : 20

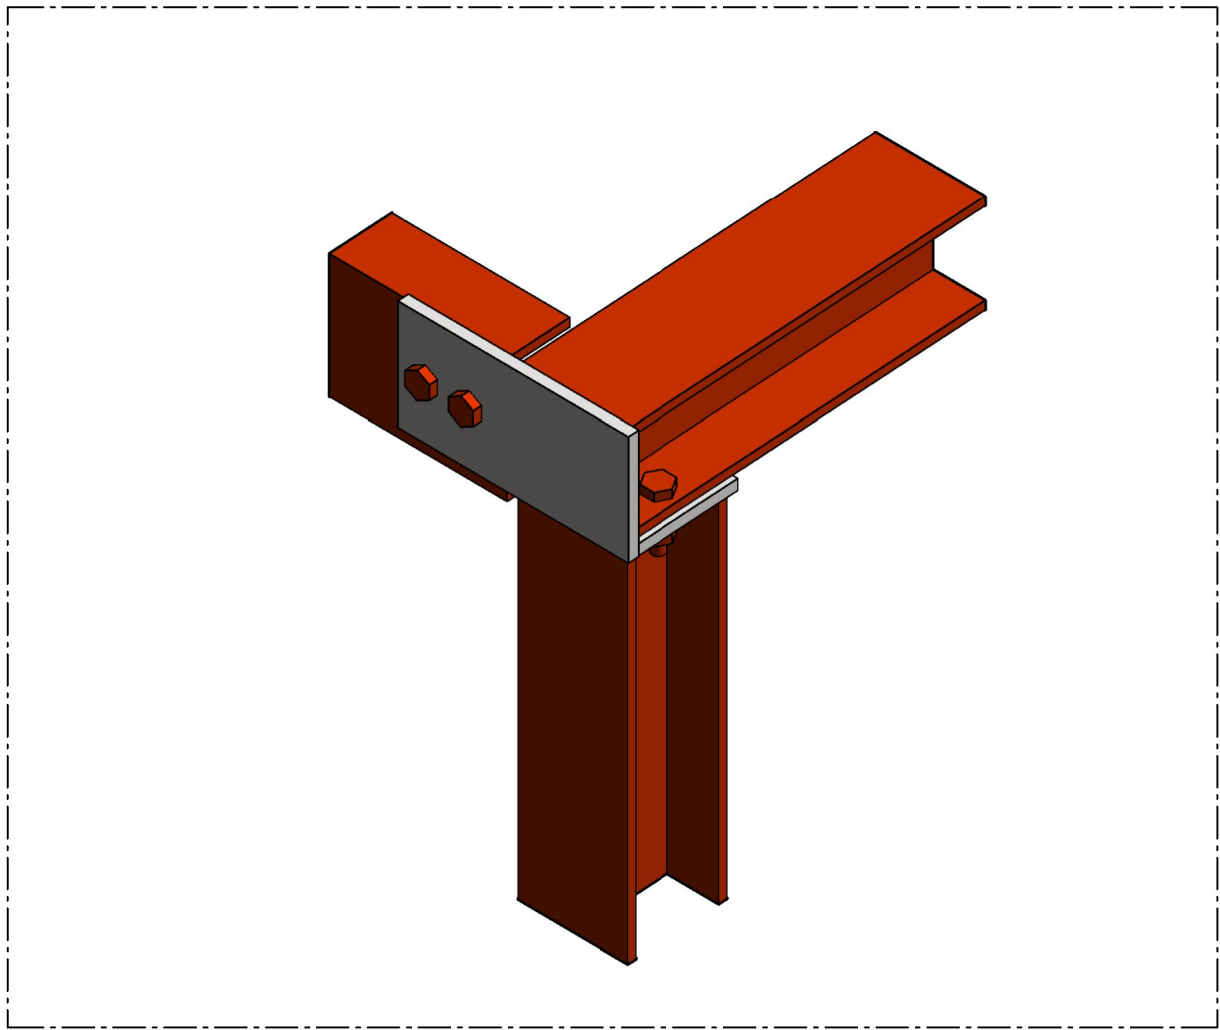

4 KNUTPUNKT - STÅL VID HISS

ARBETSORDNING - HÅLTAGNING FÖR HISS

1. HÅLTAGNING I PLATTA SAMT URGRÄVNING TILL BERG. OM AVSTÅND TILL BERG ÄR LÅNGT KONTAKTAS KONSTRUKTÖR FÖR UTFÖRANDE AV PACKAD Fyllning.
2. GRUNDFÖRSTÄRKNING UTFÖRS ENLIGT TYPDETALJ OCH RADONSÄKERT UTFÖRANDE SKA BEAKTAS.
3. PELARE OCH BALKAR MONTERAS ENLIGT ANVISNINGAR.
4. PELARE UNDERGJUTS.
5. SB01 KILAS OCH UNDERGJUTS.
6. HÅLTAGNING I BJÄLKLAG UTFÖRS

FÖRKLARINGAR

HÖJDSYSTEM: RH2000

LÄGE OCH STORLEK PÅ HÅL EFTER HÅLTAGNINGUNDERLAG FRÅN FÖLJANDE DICILINER

VVS: Håltagning - PL.1; 2020-10-08
Håltagning - PL.2; 2020-08-24
V54-P001-Håltagning; 2020-10-16
V54-P002-Håltagning; 2020-10-09

- BEF. BETONG
- BEF. TEGEL
- PLATSGJUTEN BETONG

FÖRESKRIFTER

ALLA MÅTT KONTROLLMÄTS INNAN ARBETE PÅBÖRJAS. AVVIKELSER MEDDELAS ANSVARIG KONSTRUKTÖR FÖR LÄMPLIGT ÅTGÄRD.


DET ÅLIGGER ENTREPRENÖREN ATT SÄKERSTÄLLA DET VENTILERADE GOLVETS FUNKTION PÅ PLAN 01 EFTER INGREPP

HÄNVISNINGAR

- FÖRESKRIFTER K-01-0-001
- GRUNDPLAN K-15-1-101
- PLANER K-20-1-XXX
- SEKTIONER K-20-2-001
- DETALJER K-20-6-XXX
- FÖRSTÄRKNING TAK K-20-6-022
- TD - TYPDETALJ, SE RITNING K-20-6-021

D	ENL. PM RELATION	2021-07-08	ALG
C	K-PM04	2021-02-19	ALG
B	K-PM02	2021-02-01	ALG
A	K-PM01	2021-01-11	ALG
BET	ÄNDRINGEN AVISER	DATUM	SIGN

RELATIONSHANDLING

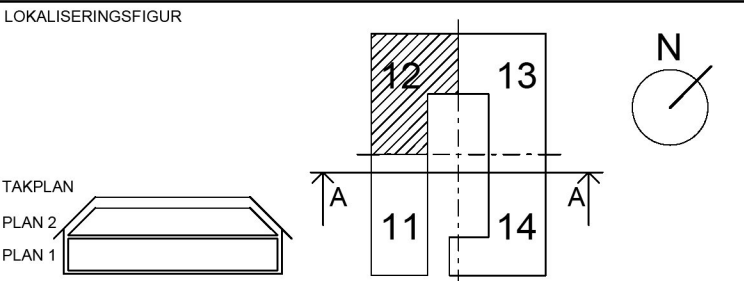

KRÄFTRIKET 59:16 OMBYGGNAD KONTOR

Akademiska Hus AB Region Stockholm akademiskahus.se	UPPDRAG NR 10281481	RITAD/KONSTR. AV J.NORDLANDER	HANDLÄGGARE J.NORDLANDER
	ANSVARIG R. SHAMOON		
	KONSULT WSP BYGGPROJEKTERING		
	DATUM 2020-10-16	REV./REL. DATUM 2021-07-08	
REGISTERFASTIGHET NORRA DJURGÅRDEN 1:44	DETALJER, DEL 2		
BYGGNADSVÄRKSNUMMER A0059016	PLAN 1		
HUDEL 12	PLANID K	ANSV PART K	BET D
REGISTERFASTIGHET	FÖRMAT A1 1:20, 1:5 A3 1:40, 1:10	SKALA K-20-6-002	NUMMER

