


ARBETSGÅNG - BREDDNING AV ÖPPNING

SYFTET MED DENNA BREDDNING ÄR ATT MÖJLIGGÖRA TRANSPORT AV INSTALLATIONER TILL TEKNIKRUM. INNAN ARBETEN PÅBÖRJAS SKA ÖPPNING SÄRSKILT KONTROLLMÄTAS MOT DE INSTALLATIONER SOM SKA TRANSPORTERAS.

1. SPÅR FRÄSES FÖR L-STÅL
2. L-STÅL TRYCKS IN I SPÅR
3. SLITS BILAS FÖR UPE-PELARE ENLIGT DETALJ 7.
4. UPE MONTERAS OCH UNDERGJUTS.
5. SPÅR BILAS FÖR HEA-BALK.
6. UPPLAGSPLÅT MONTERAS PÅ ÖPPNINGS BÅDA SIDOR.
7. RESTERANDE DEL AV ÖPPNING RIVS.
8. PLATSTÅL SVETSAS MELLAN L-STÅL OCH HEA.
9. ÖPPNING KLÄS I PUTS MED KULÖR ENLIGT A.

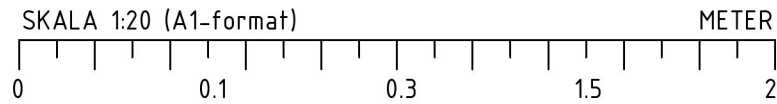

FÖRKLARINGAR

HÖJDSYSTEM: RH2000

LÄGE OCH STORLEK PÅ HÅL EFTER
HÅLTAGNINGSUNDERLAG FRÅN FÖLJANDE DISCIPLINER

VVS: Håltagning - PL.1; 2020-10-08
Håltagning - PL.2; 2020-08-24
V54-P001-Håltagning; 2020-10-16
V54-P002-Håltagning; 2020-10-09

- BEF. BETONG
- BEF. TEGEL
- PLATSGJUTEN BETONG

FÖRESKRIFTER

ALLA MÅTT KONTROLLMÄTS INNAN ARBETE PÅBÖRJAS.
AVVIKELSER MEDDELAS ANSVARIG KONSTRUKTÖR FÖR
LÄMPLIGT ÅTGÄRD.

DET ÅLIGGER ENTREPRENÖREN ATT SÄKERSTÄLLA DET
VENTILERADE GOLVETS FUNKTION PÅ PLAN 01 EFTER INGREPP

HÄNVISNINGAR

- FÖRESKRIFTER K-01-0-001
- GRUNDPLAN K-15-1-101
- PLANER K-20-1-XXX
- SEKTIONER K-20-2-001
- DETALJER K-20-6-XXX
- FÖRSTÄRKNING TAK K-20-6-022

TD - TYPDETALJ, SE RITNING K-20-6-021

ARBETSORDNING FÖR HISS I DEL 3: SE RITNING K-20-6-002

B	ENL. PM RELATION	2021-07-08	ALG
A	K-PM02	2021-02-01	ALG
BET	ÄNDRINGEN AVSER	DATUM	SIGN

RELATIONSHANDLING

