



- ARBETSORDNING - HÅLTAGNING FÖR NYA TRAPPA
1. OMRÅDET PÅ PLAN 2 FRILÄGGS FRÅN BEFINTLIG BJÄLKLAGSÖVERBYGGNAD
  2. BJÄLKLAGET STÄMPAS PÅ EN SIDA OM BEFINTLIG VÄGG
  3. VÄGG RIVS OCH HÅL GÖRS I TVÄRGÅENDE VÄGGAR FÖR UPPLAG TILL STÅLBALK SE DETALJ 2
  4. BALK MONTERAS OCH UNDERGJUTS VID UPPLAG
  5. BALK KILAS OCH UNDERGJUTS MOT BJÄLKLAG
  6. STÄMP TAS BORT
  7. HÅLTAGNING FÖR TRAPPA UTFÖRS


1 HÅLTAGNING TRAPPA DEL 4, LÄNGS  
1 : 20

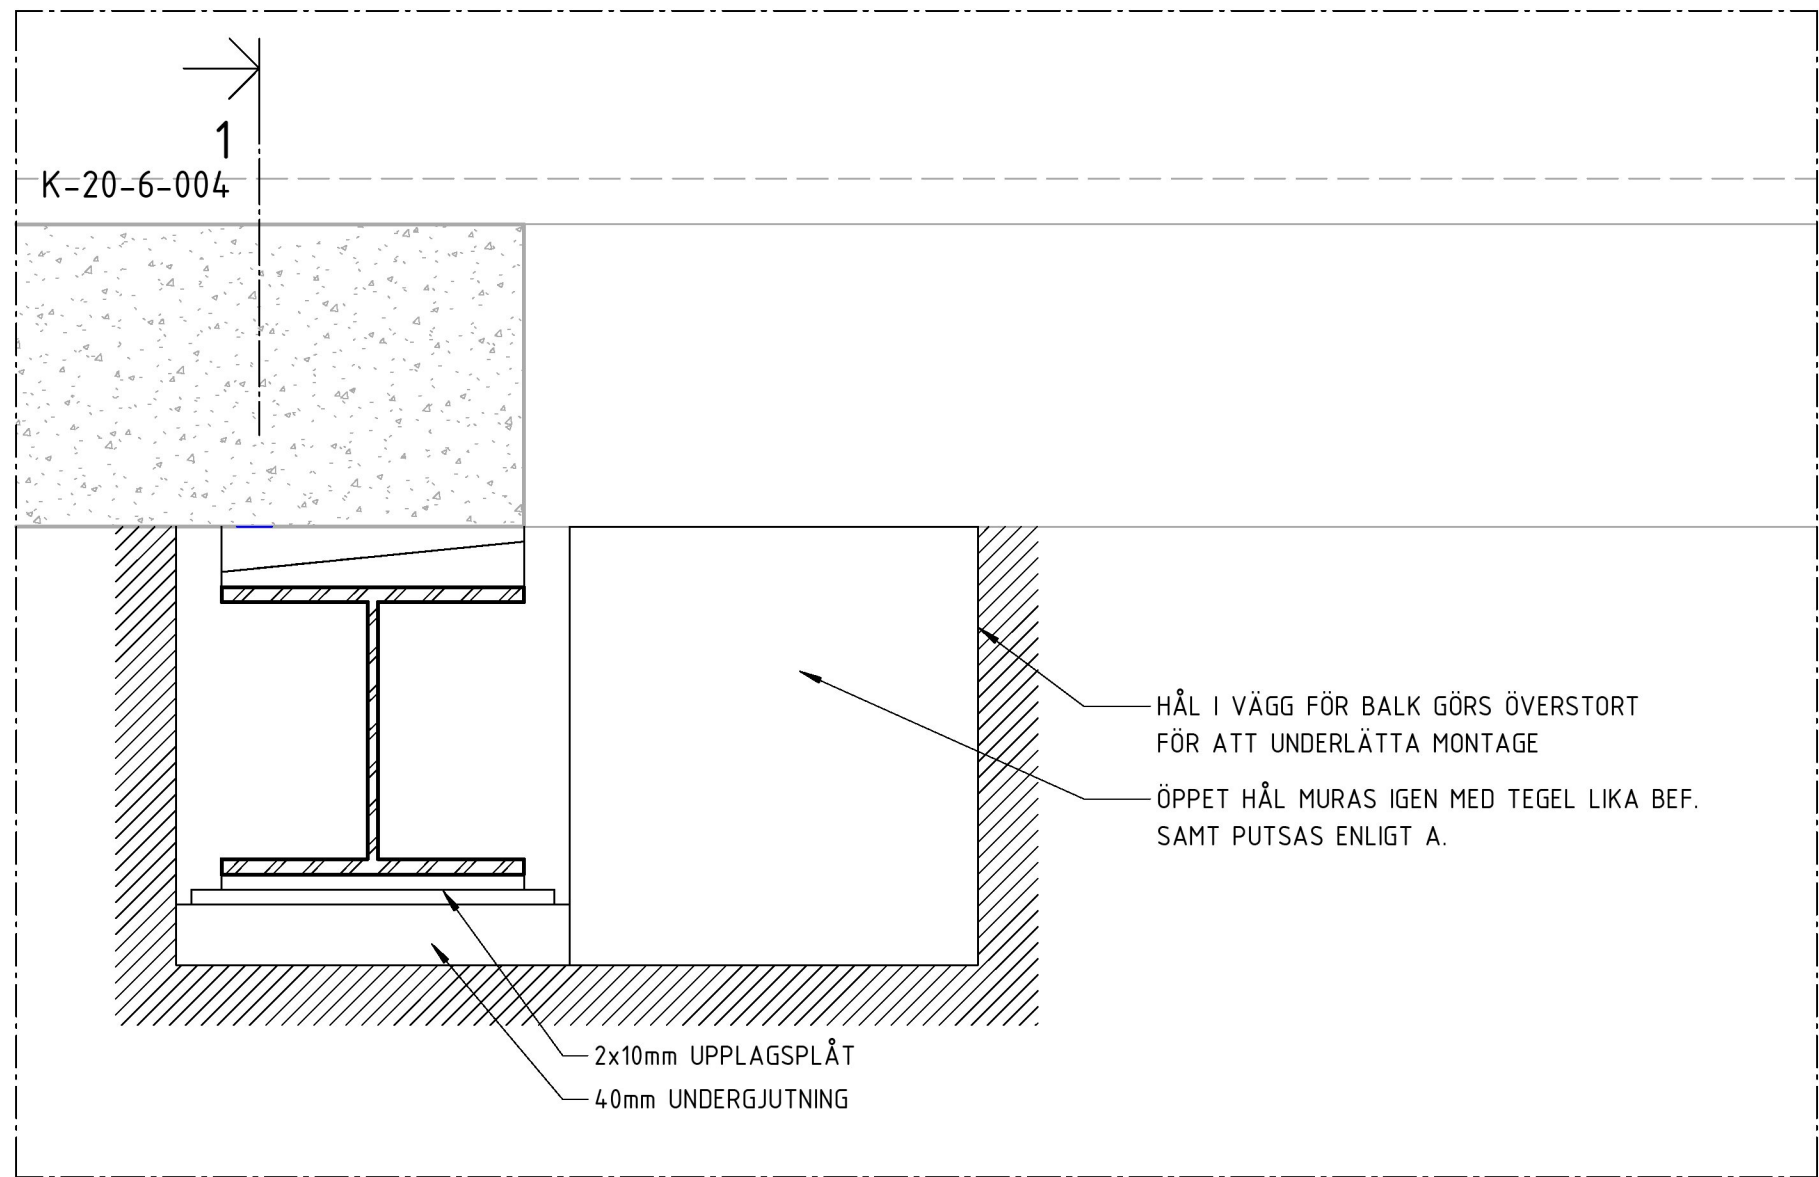

2 HÅLTAGNING TRAPPA DEL 4, TVÄRS  
1 : 5

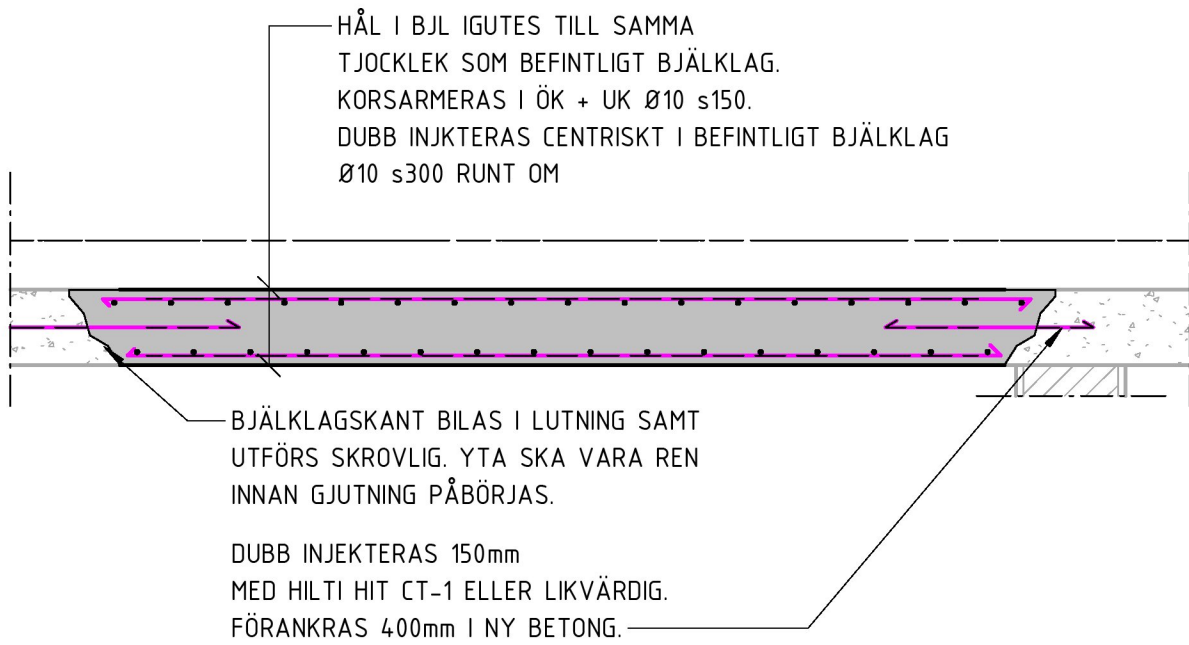

3 IGENSÄTTNING AV HÅL, DEL 4  
1 : 20

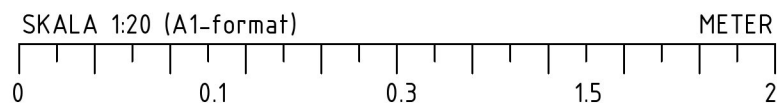

## FÖRKLARINGAR

HÖJDSYSTEM: RH2000

LÄGE OCH STORLEK PÅ HÅL EFTER  
HÅLTAGNINGSUNDERLAG FRÅN FÖLJANDE DICILINER

VVS: Håltagning - PL.1; 2020-10-08  
Håltagning - PL.2; 2020-08-24  
V54-P001-Håltagning; 2020-10-16  
V54-P002-Håltagning; 2020-10-09

BEF. BETONG  
BEF. TEGEL  
PLATSGJUTEN BETONG

## FÖRESKRIFTER

ALLA MÅTT KONTROLLMÄTS INNAN ARBETE PÅBÖRJAS.  
AVVIKELSER MEDDELAS ANSVARIG KONSTRUKTÖR FÖR  
LÄMPLIGT ÅTGÄRD.


DET ÅLIGGER ENTREPRENÖREN ATT SÄKERSTÄLLA DET  
VENTILERADE GOLVETS FUNKTION PÅ PLAN 01 EFTER INGREPP

## HÄNVISNINGAR

FÖRESKRIFTER K-01-0-001  
GRUNDPLAN K-15-1-101  
PLANER K-20-1-XXX  
SEKTIONER K-20-2-001  
DETALJER K-20-6-XXX  
FÖRSTÄRKNING TAK K-20-6-022  
TD - TYPDETALJ, SE RITNING K-20-6-021

B	ENL. PM RELATION	2021-07-08	ALG
A	K-PM02	2021-02-01	ALG
BET	ÄNDRINGEN AVSER	DATUM	SIGN

## RELATIONSHANDLING

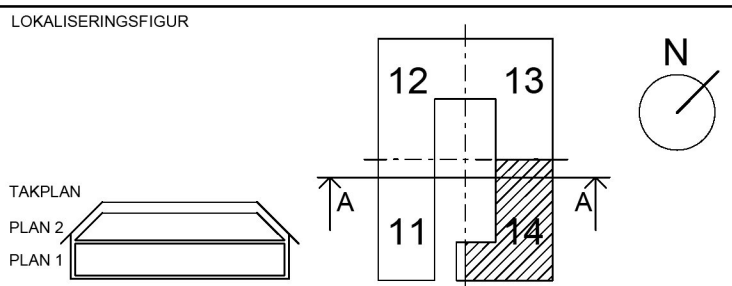

## KRÄFTRIKET 59:16 OMBYGGNAD KONTOR

Akademiska Hus AB Region Stockholm akademiskahus.se		UPPDRAG NR 10281481		RITAD/KONSTR. AV J.NORDLANDER		HANDLAGGARE J.NORDLANDER	
		ANSVARIG R. SHAMOON					
		KONSULT WSP BYGGPROJEKTERING					
		DATUM 2020-10-16		REV./REL. DATUM 2021-07-08			
REGISTERFASTIGHET NORRA DJURGÅRDEN 1:44		DETALJER, DEL 4					
BYGGNADSVERKSNUMMER A0059016		PLAN 1					
HUDEL 14	PLAND	ANSV. PART K		DEL 4			
REGISTERFASTIGHET		FORMAT A1 A3		SKALA 1:20, 1:5 1:40, 1:10		NUMMER K-20-6-004	
						BET B	