



OBS - UNDERGRUNDEN ÄR ANTAGEN EFTER BEFINTLIGT UNDERLAG. VID DET FALL UNDERGRUNDEN SKILJER SIG FRÅN DETTA ANTAGANDE SKA ANSVARIG KONSTRUKTÖR KONTAKTAS FÖR LÄMPLIG ÅTGÄRD

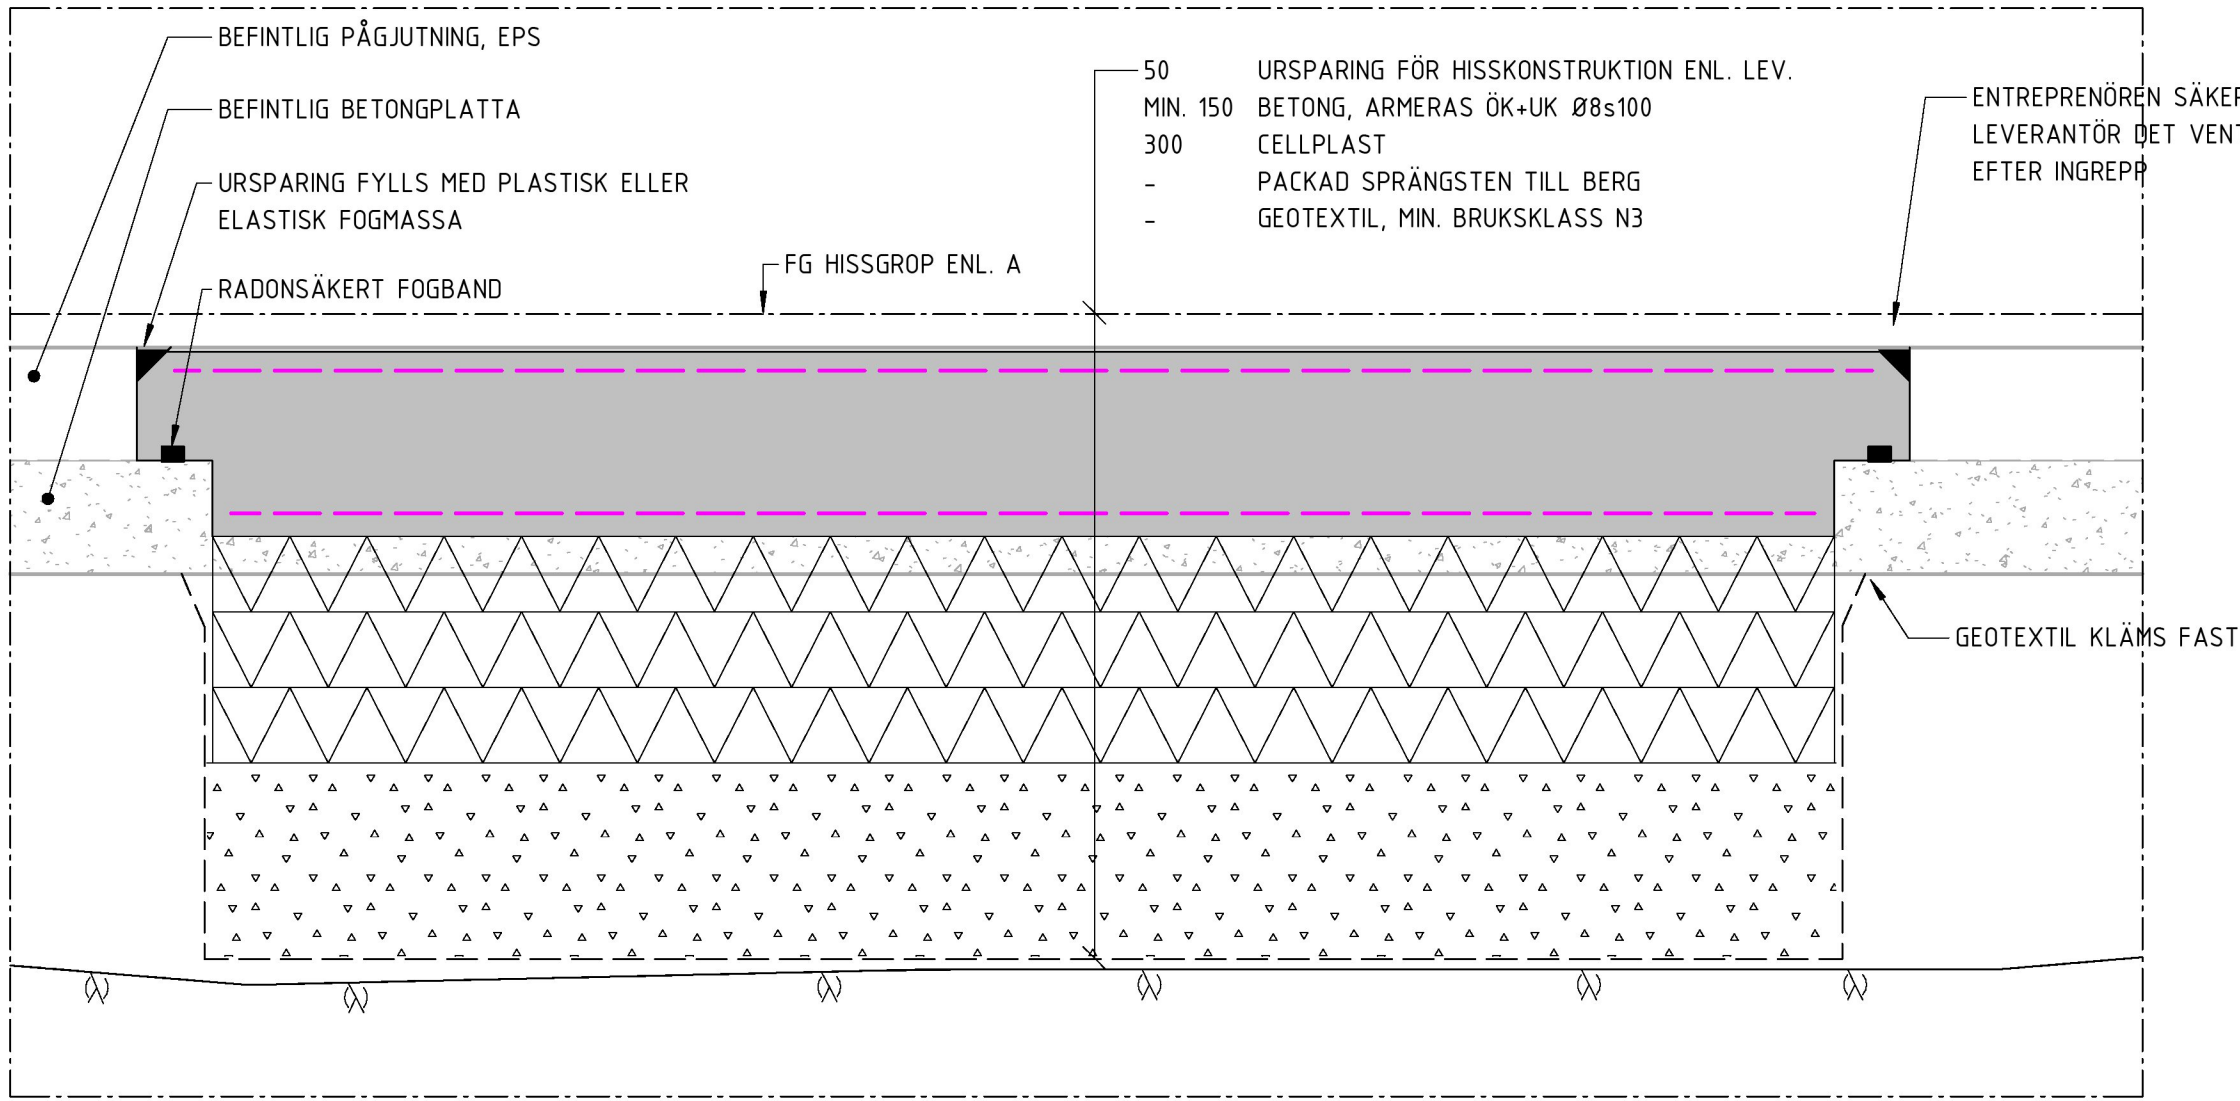


TD1 GRUNDFÖRSTÄRKNING HISS
1 : 10

OBS - UNDERGRUNDEN ÄR ANTAGEN EFTER BEFINTLIGT UNDERLAG. VID DET FALL UNDERGRUNDEN SKILJER SIG FRÅN DETTA ANTAGANDE SKA ANSVARIG KONSTRUKTÖR KONTAKTAS FÖR LÄMPLIG ÅTGÄRD

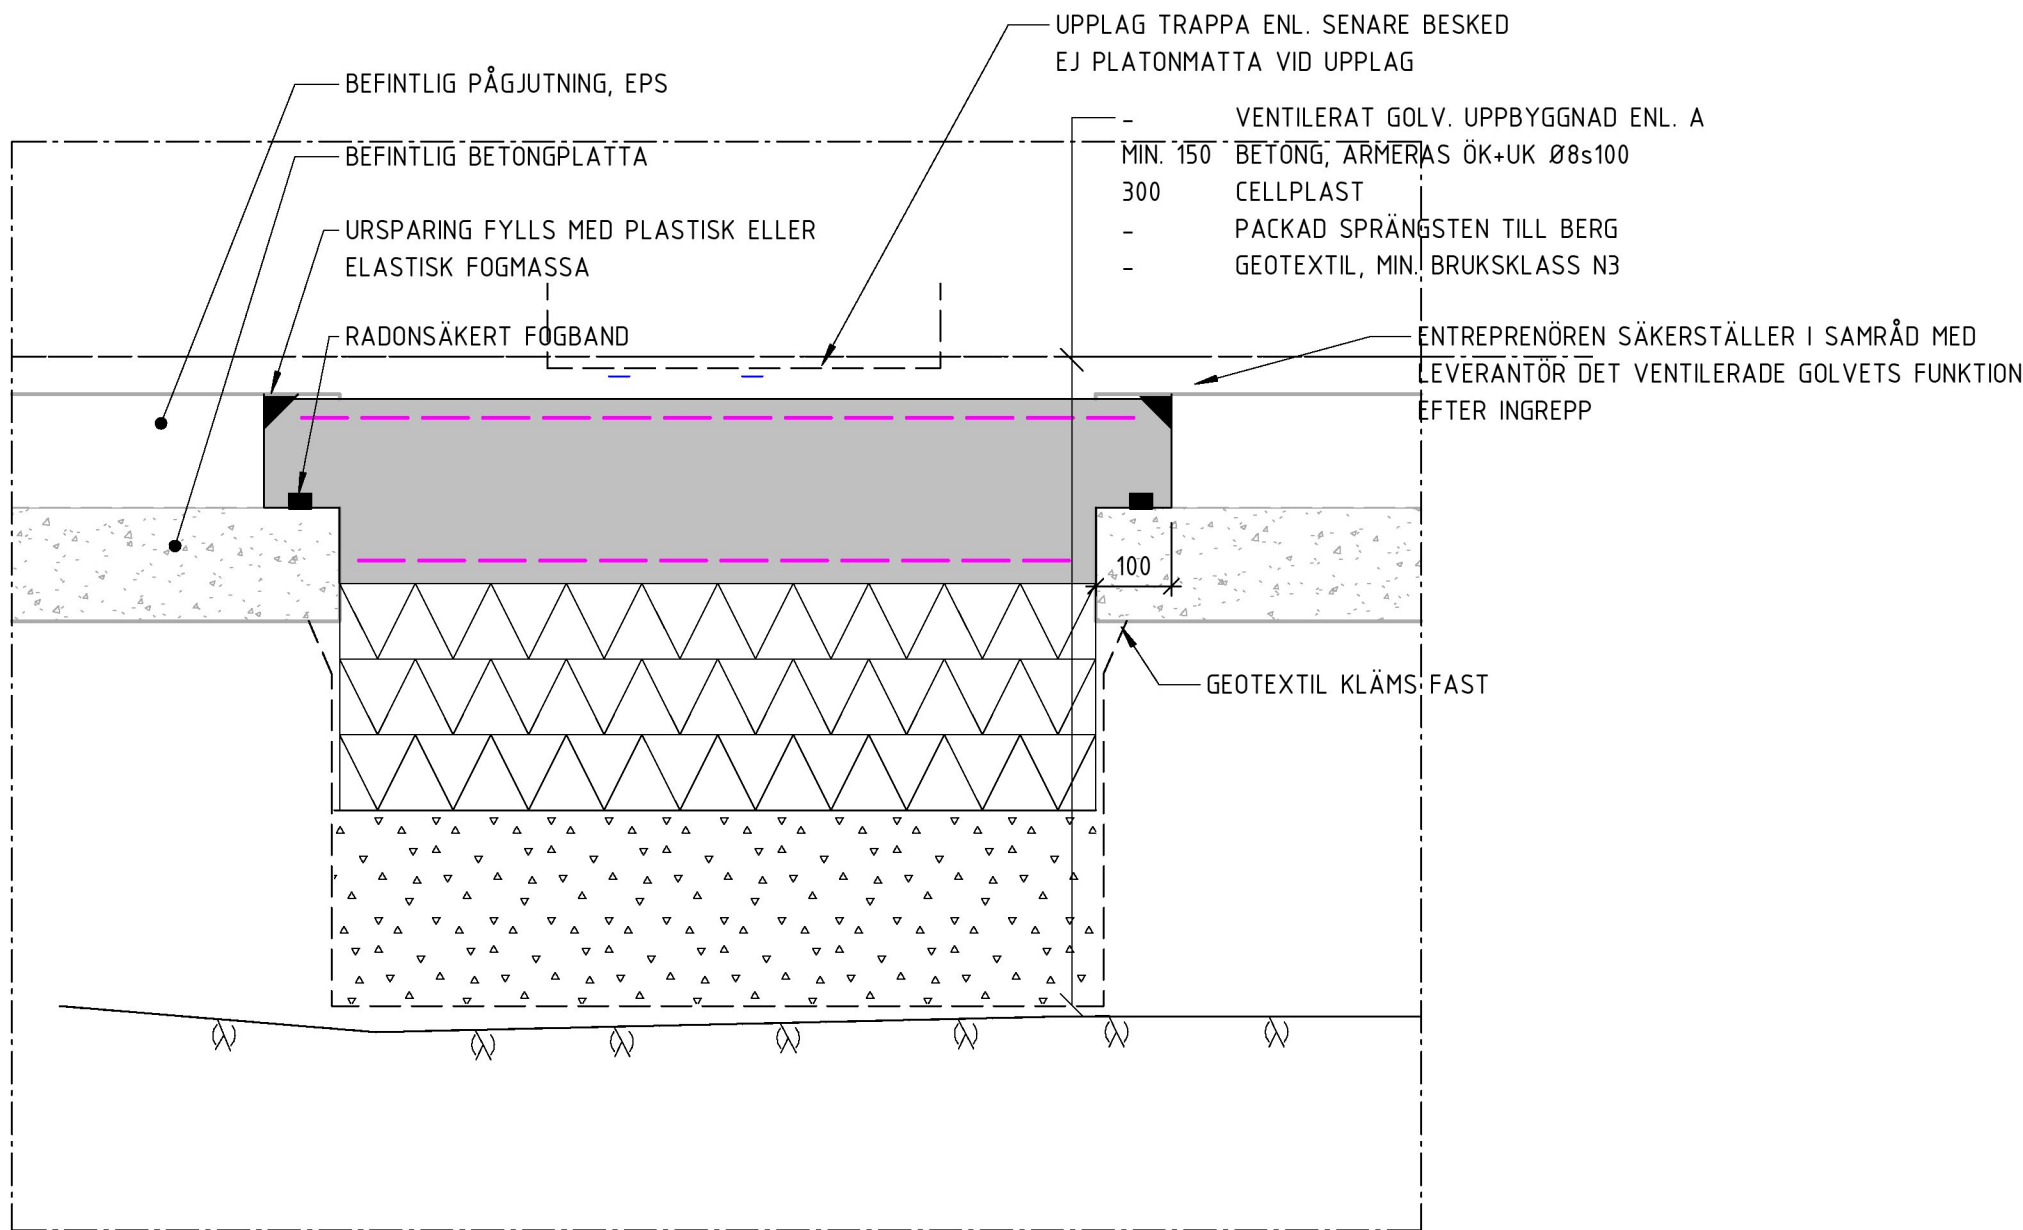


TD3 GRUNDFÖRSTÄRKNING TRAPPA
1 : 10

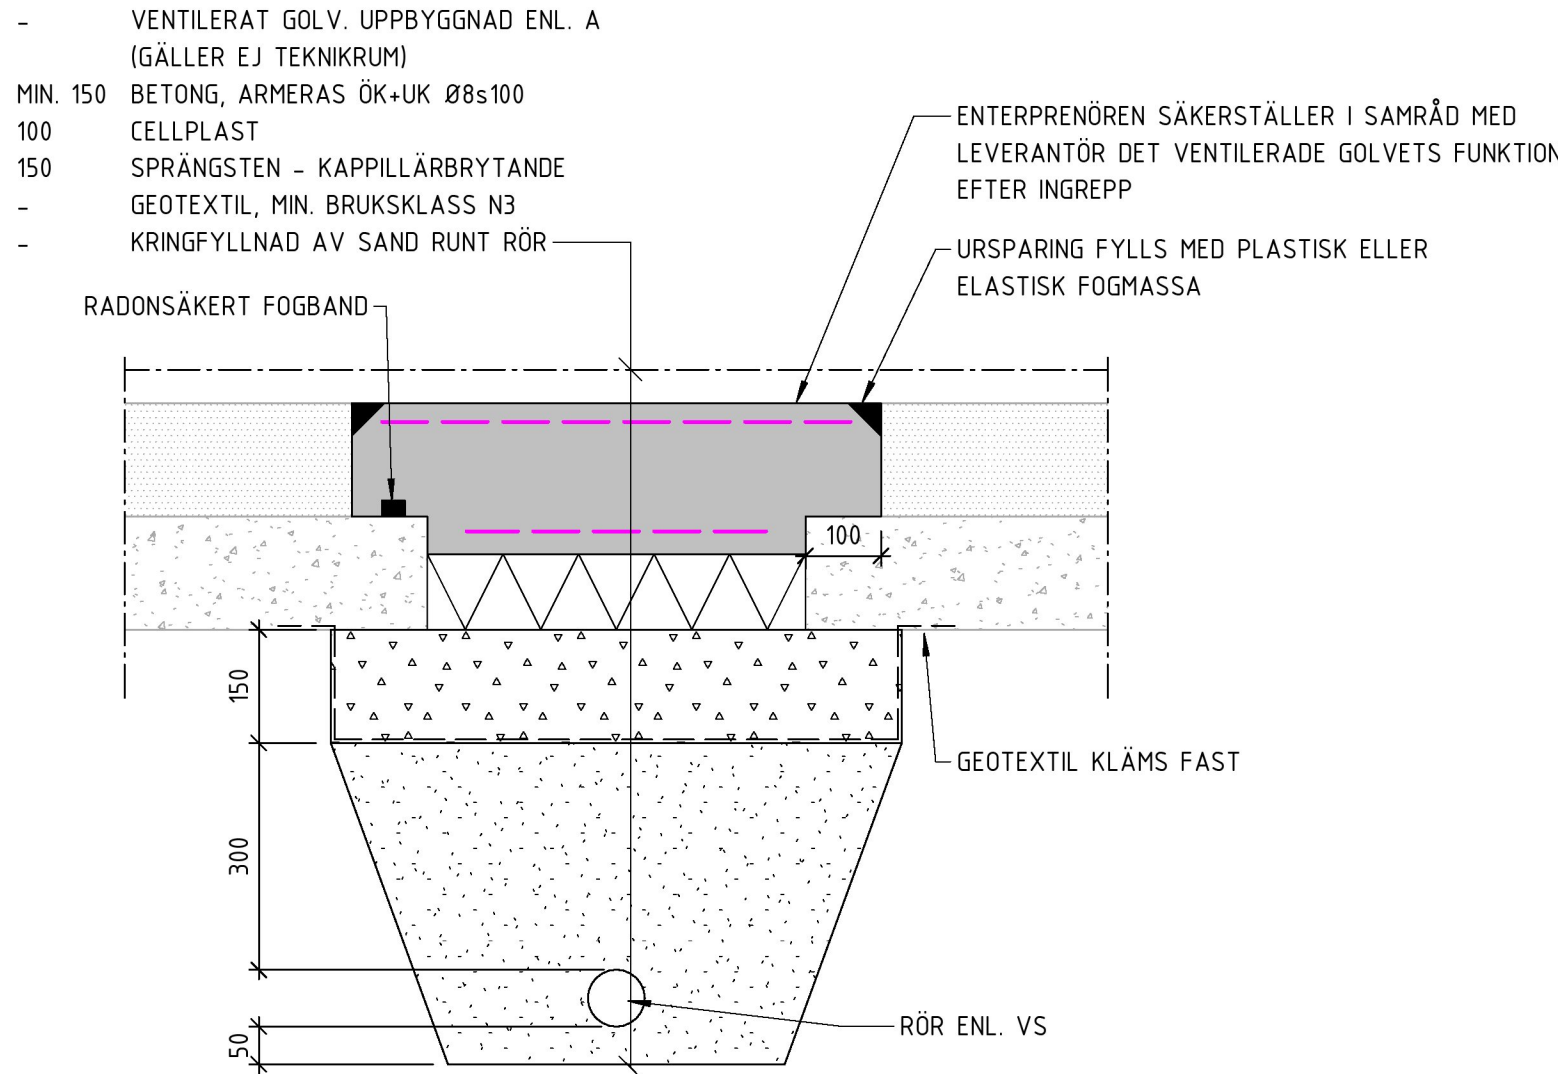


TD2 RÖRGRAV FÖR VS I GOLV
1 : 10

INSTALLATIONSGOLV ALT. BEF. GOLVUPPBYGGNAD ENL. A 100-220 BEFINTLIGT BETONGBJÄLKLAG

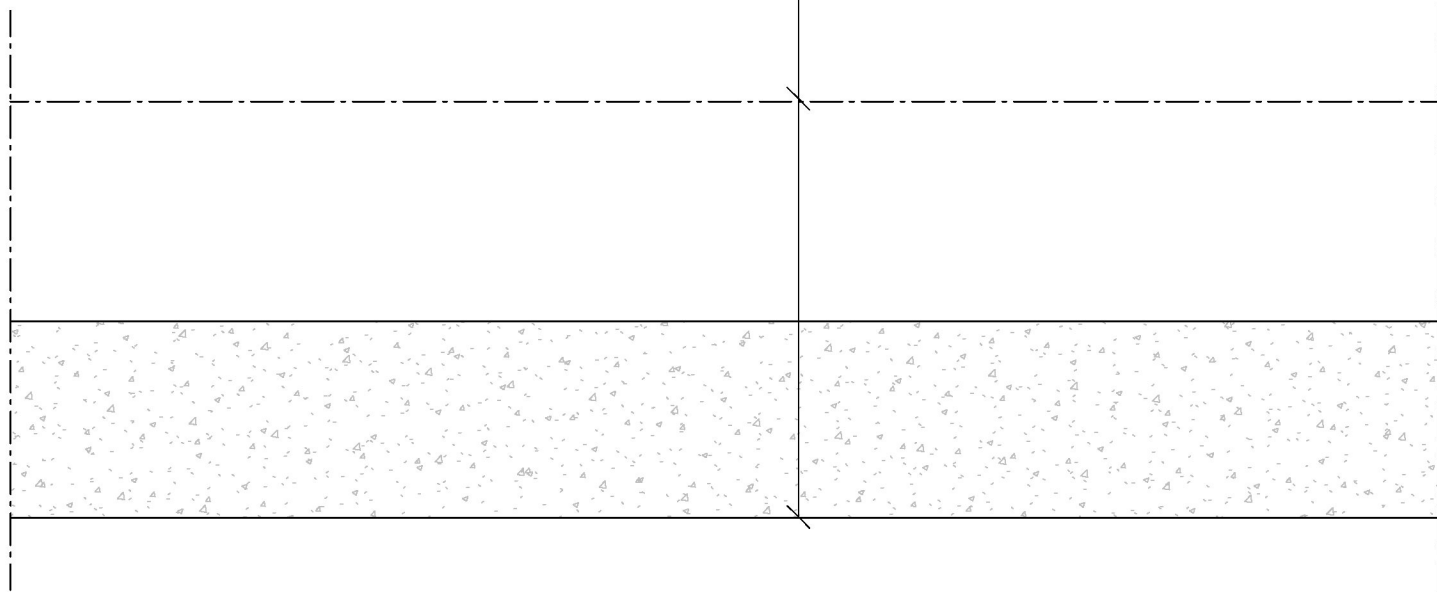

BJÄLKLAGSUPPBYGGNAD PLAN 2
1 : 5

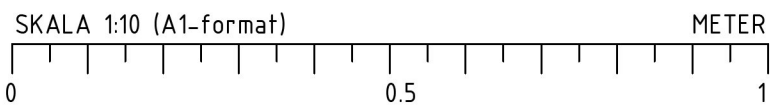

FÖRKLARINGAR

HÖJDSYSTEM: RH2000

LÄGE OCH STORLEK PÅ HÅL EFTER HÅLTAGNINGUNDERLAG FRÅN FÖLJANDE DICHLINER

VVS: Håltagning - PL.1; 2020-10-08
Håltagning - PL.2; 2020-08-24
V54-P001-Håltagning; 2020-10-16
V54-P002-Håltagning; 2020-10-09

BEF. BETONG
BEF. TEGEL
PLATSGJUTEN BETONG

FÖRESKRIFTER

ALLA MÅTT KONTROLLMÄTS INNAN ARBETE PÅBÖRJAS. AVVIKELSER MEDDELAS ANSVARIG KONSTRUKTÖR FÖR LÄMPLIGT ÅTGÄRD.

DET ÅLIGGER ENTREPRENÖREN ATT SÄKERSTÄLLA DET VENTILERADE GOLVETS FUNKTION PÅ PLAN 01 EFTER INGREPP


HÄNVISNINGAR

FÖRESKRIFTER K-01-0-001
GRUNDPLAN K-15-1-101
PLANER K-20-1-XXX
SEKTIONER K-20-2-001
DETALJER K-20-6-XXX
FÖRSTÄRKNING TAK K-20-6-022
TD - TYPDETALJ, SE RITNING K-20-6-021

A	ENL. PM RELATION	2021-07-08	ALG
BET	ÄNDRINGEN AVISER	DATUM	SIGN

RELATIONSHANDLING

LOKALISERINGSFIGUR

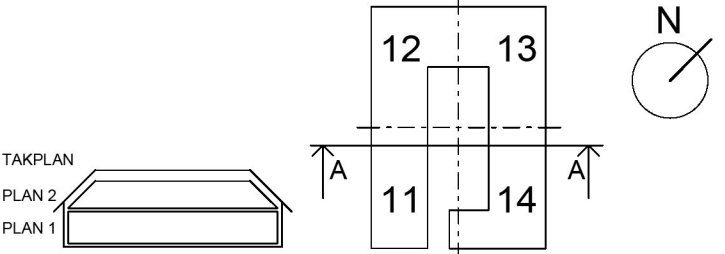

KRÄFTRIKET 59:16 OMBYGGNAD KONTOR

Akademiska Hus AB Region Stockholm akademiskahus.se	UPPDRAG NR 10281481		RITAD/KONSTR. AV J.NORDLANDER	HANDLAGGARE J.NORDLANDER
	ANSVARIG R. SHAMOON			
	KONSULT WSP BYGGPROJEKTERING			
	DATUM 2020-10-16		REV./REL. DATUM 2021-07-08	
REGISTERFASTIGHET NORRA DJURGÅRDEN 1:44	TYPDETALJER			
BYGGNADSVRKSNUMMER A0059016				
HUSDEL	PLANID	ANSV. PART K		
REGISTERFASTIGHET	FORMAT A1 A3	SKALA 1:10, 1:5 1:20, 1:10	NUMMER K-20-6-021	BET A