




1 INFÄSTNING KERTO
1 : 50

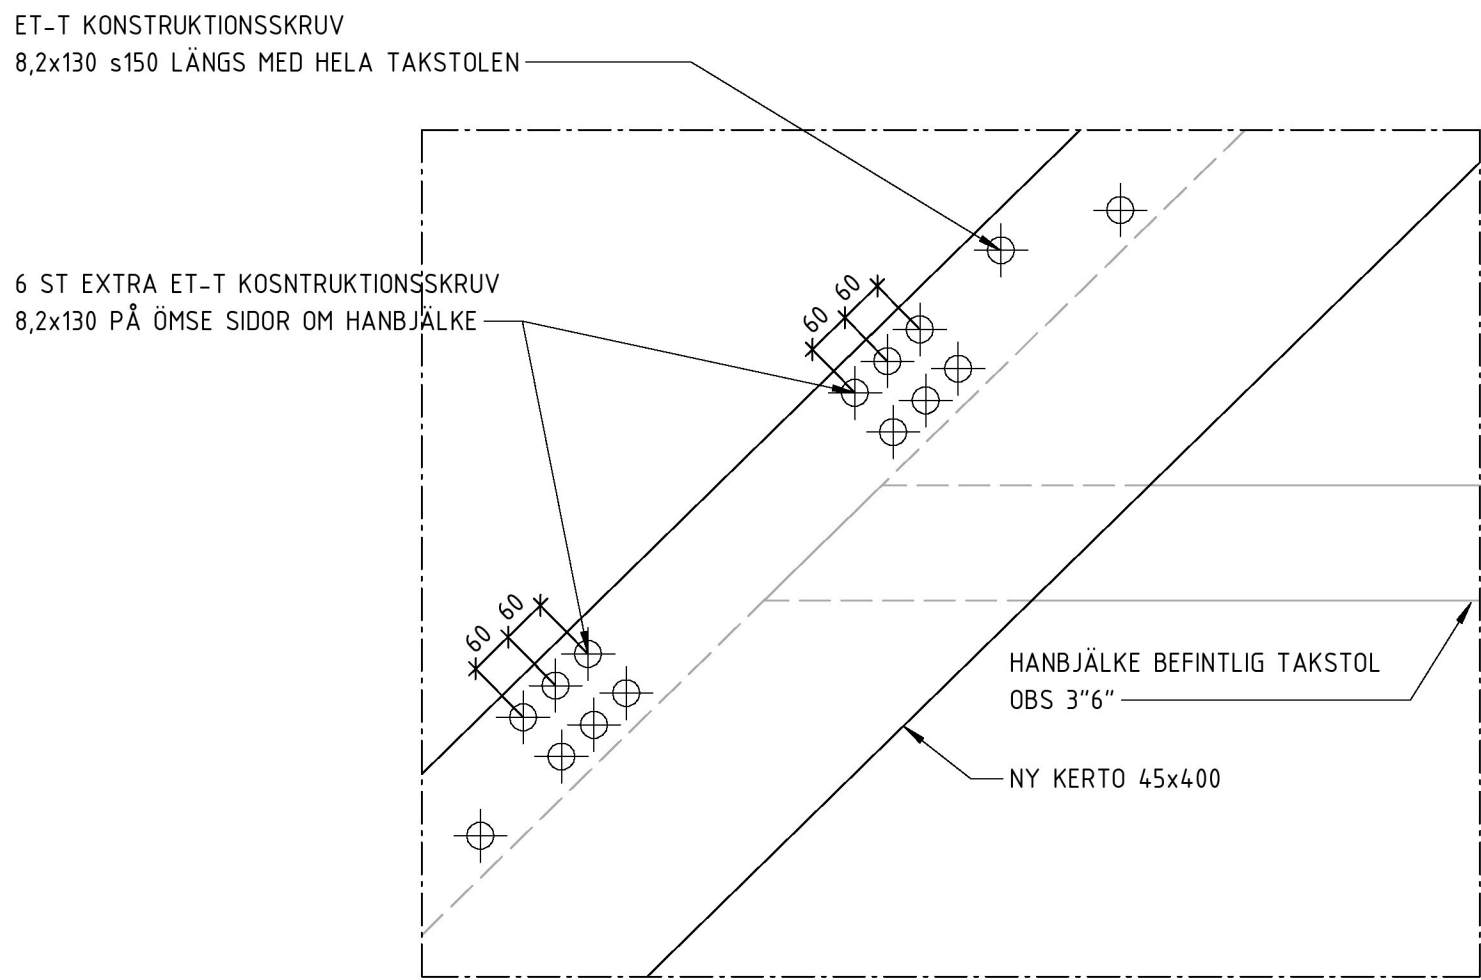

3 INFÄSTNING KERTO, HANBJÄLKE
1 : 10

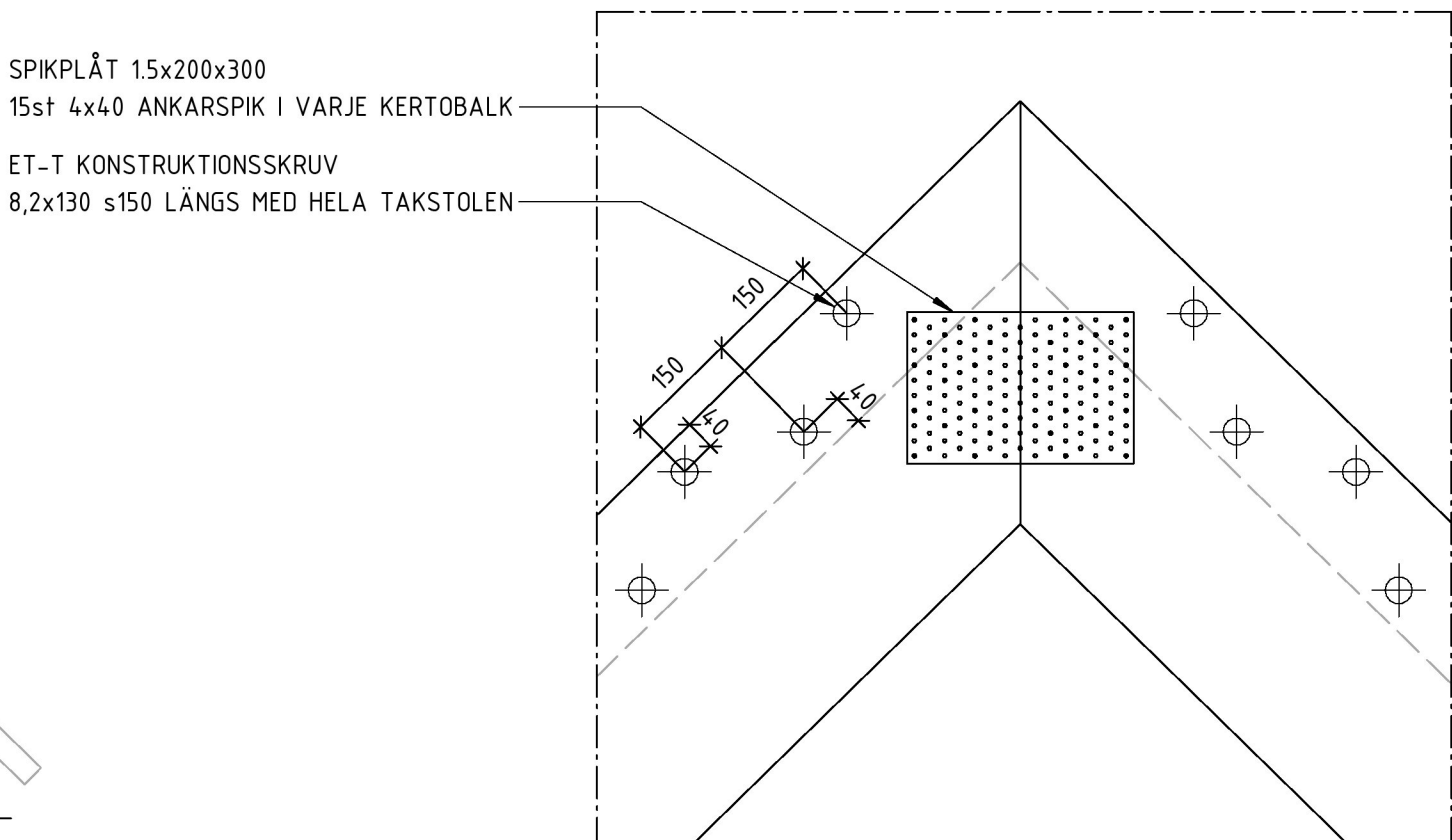

2 INFÄSTNING KERTO, NOCK
1 : 10

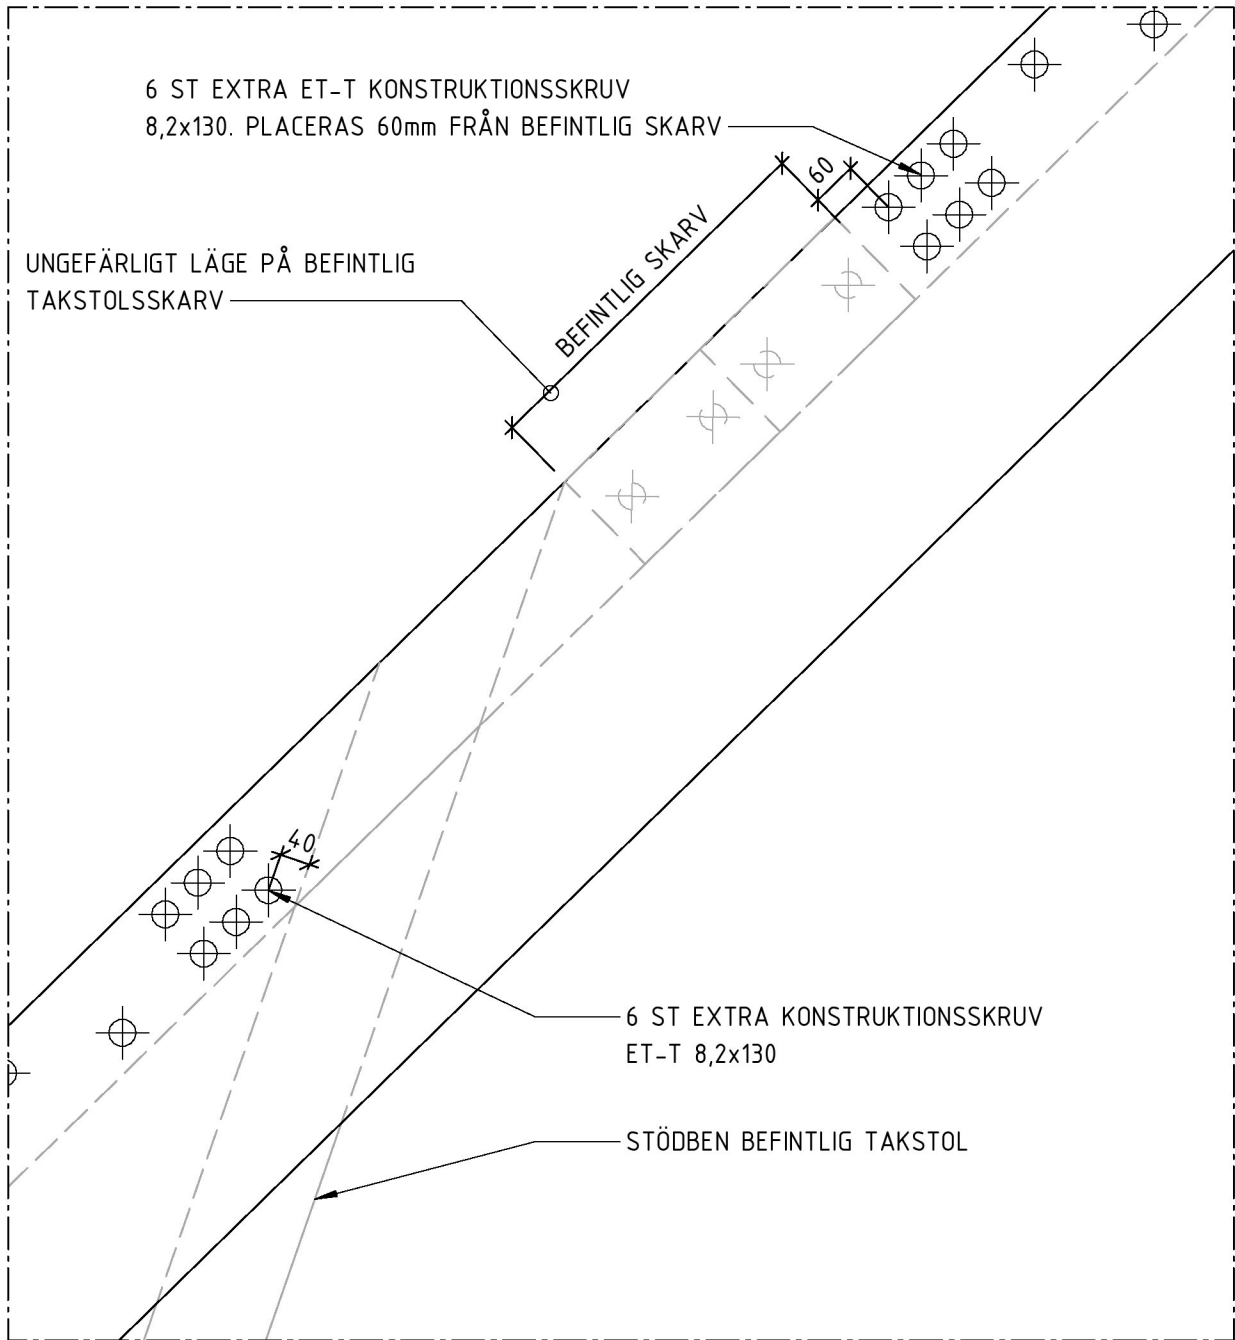

4 INFÄSTNING KERTO, STÖDBEN
1 : 10

FÖRSTÄRKNING AV TAKSTOLAR

DENNA RITNING REDOVISAR FÖRSTÄRKNING AV TAKSTOLAR. BYGGTEKNISKA DETALJER REDOVISAS PÅ ÖVRIGA RINGAR I SERIEN K-20-6-XXX.

TAKSTOLAR FÖRSTÄRKS MED KERTO 45x400, LB01. OMFATTNING OCH ANTAL ENLIGT TAKPLAN.


GENERELLT SKRUVLIMMAS KERTO 45x400 TILL BEFINTLIG TAKSTOL MED KONSTRUKTIONSLIM OCH ET-T KONSTRUKTIONSSKRUV 8,2x130 s150 LÄNGS HELA ÖVERRAMEN PÅ RESPEKTIVE TAKSTOL.

EXTRA SKRUV OCH BESLAG REDOVISAS PÅ DETALJ.

FÖRESKRIVEN SKRUVTYP ÄR DUBBELGÅNGAD OCH SKA MONTERAS SÅ ATT SLÅT DEL GÅR GENOM SKARV MELLAN BEFINTLIG TAKSOL OCH NY KERTO 45x400.

I SAMBAND MED MONTERING AV KERTO 45x400 RÄTAS BEFINTLIG TAKSTOL UPP FÖR ATT ERHÅLLA ERFORDERLIG RAKHET.

(EFTER FÖRSTÄRKNING OCH UPPRÄTNING AV TAKSTOLAR SKALL KONTROLLMÅTT TAS FÖR HISSAR)

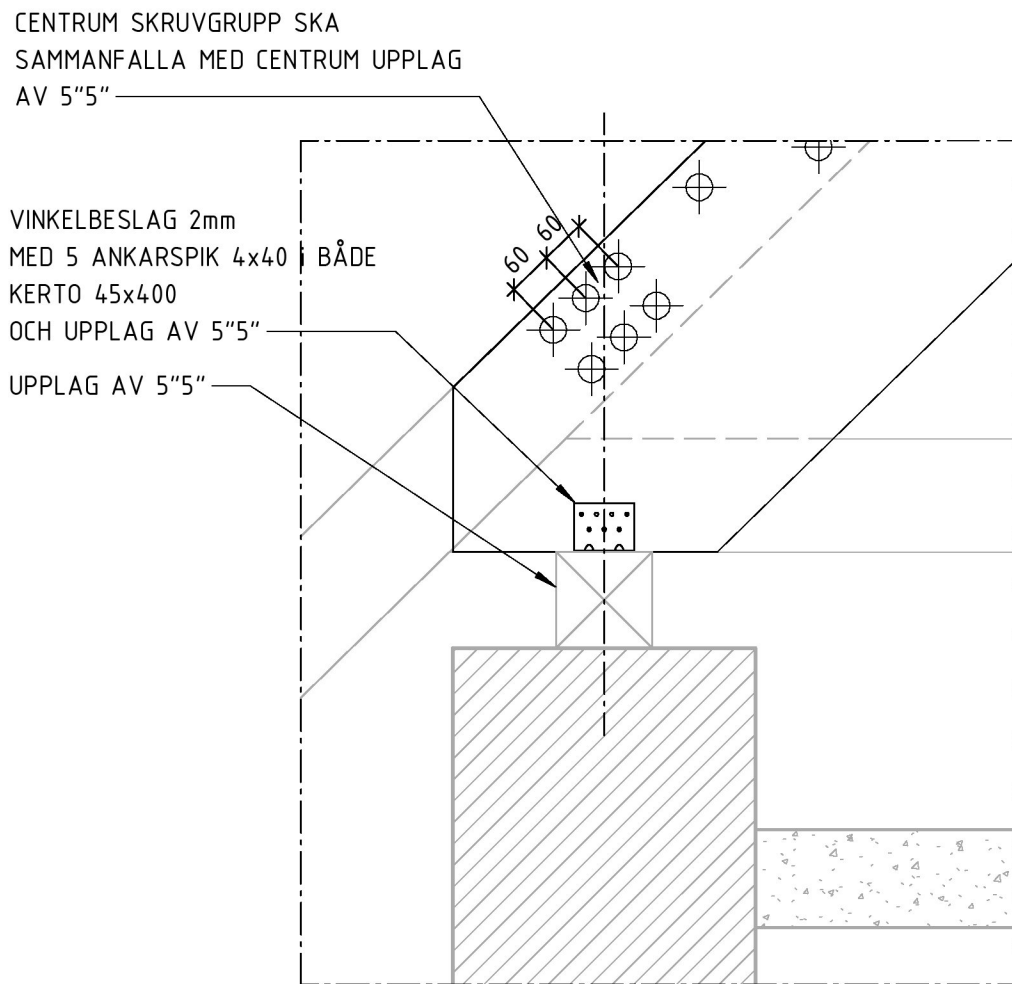

5 INFÄSTNING KERTO, TAKFOT
1 : 10

FÖRKLARINGAR

HÖJDSYSTEM: RH2000

LÄGE OCH STORLEK PÅ HÅL EFTER HÅLTAGNINGSUNDERLAG FRÅN FÖLJANDE DICILINER

VVS: Håltagning - PL.1; 2020-10-08
Håltagning - PL.2; 2020-08-24
V54-P001-Håltagning; 2020-10-16
V54-P002-Håltagning; 2020-10-09

BEF. BETONG
BEF. TEGEL
PLATSGJUTEN BETONG

FÖRESKRIFTER

ALLA MÅTT KONTROLLMÄTS INNAN ARBETE PÅBÖRJAS. AVVIKELSER MEDDELAS ANSVARIG KONSTRUKTÖR FÖR LÄMPLIGT ÅTGÄRD.

DET ÅLIGGER ENTREPRENÖREN ATT SÄKERSTÄLLA DET VENTILERADE GOLVETS FUNKTION PÅ PLAN 01 EFTER INGREPP

HÄNVISNINGAR

FÖRESKRIFTER K-01-0-001
GRUNDPLAN K-15-1-101
PLANER K-20-1-XXX
SEKTIONER K-20-2-001
DETALJER K-20-6-XXX
FÖRSTÄRKNING TAK K-20-6-022
TD - TYPDETALJ, SE RITNING K-20-6-021

A	ENL. PM RELATION	2021-07-08	ALG
BET	ÄNDRINGEN AVSER	DATUM	SIGN
RELATIONSHANDLING			
LOKALISERINGSFIGUR			
AKADEMISKA HUS			

KRÄFTRIKET 59:16 OMBYGGNAD KONTOR

Akademiska Hus AB Region Stockholm akademiskahus.se	UPPDRAG NR 10281481	RITAD/KONSTR. AV J.NORDLANDER	HANDLAGGARE J.NORDLANDER
	ANSVARIG R. SHAMOON		
	KONSULT WSP BYGGPROJEKTERING		
	DATUM 2020-10-16	REV./REL. DATUM 2021-07-08	
REGISTERFASTIGHET NORRA DJURGÅRDEN 1:44		TYPDETALJER TAKKONSTRUKTION	
BYGGNADSVÄRKSNUMMER A0059016			
HUSDEL	PLANID	ANSV. PART	
		K	
REGISTERFASTIGHET		FORMAT A1 A3	SKALA 1:50, 1:10 1:100, 1:20
		NUMMER K-20-6-022	BET A

SKALA 1:10 (A1-format)
0 0.5 1
METER