




2 TAKFÖNSTER - TVÄRGÅENDE SNITT
1 : 10

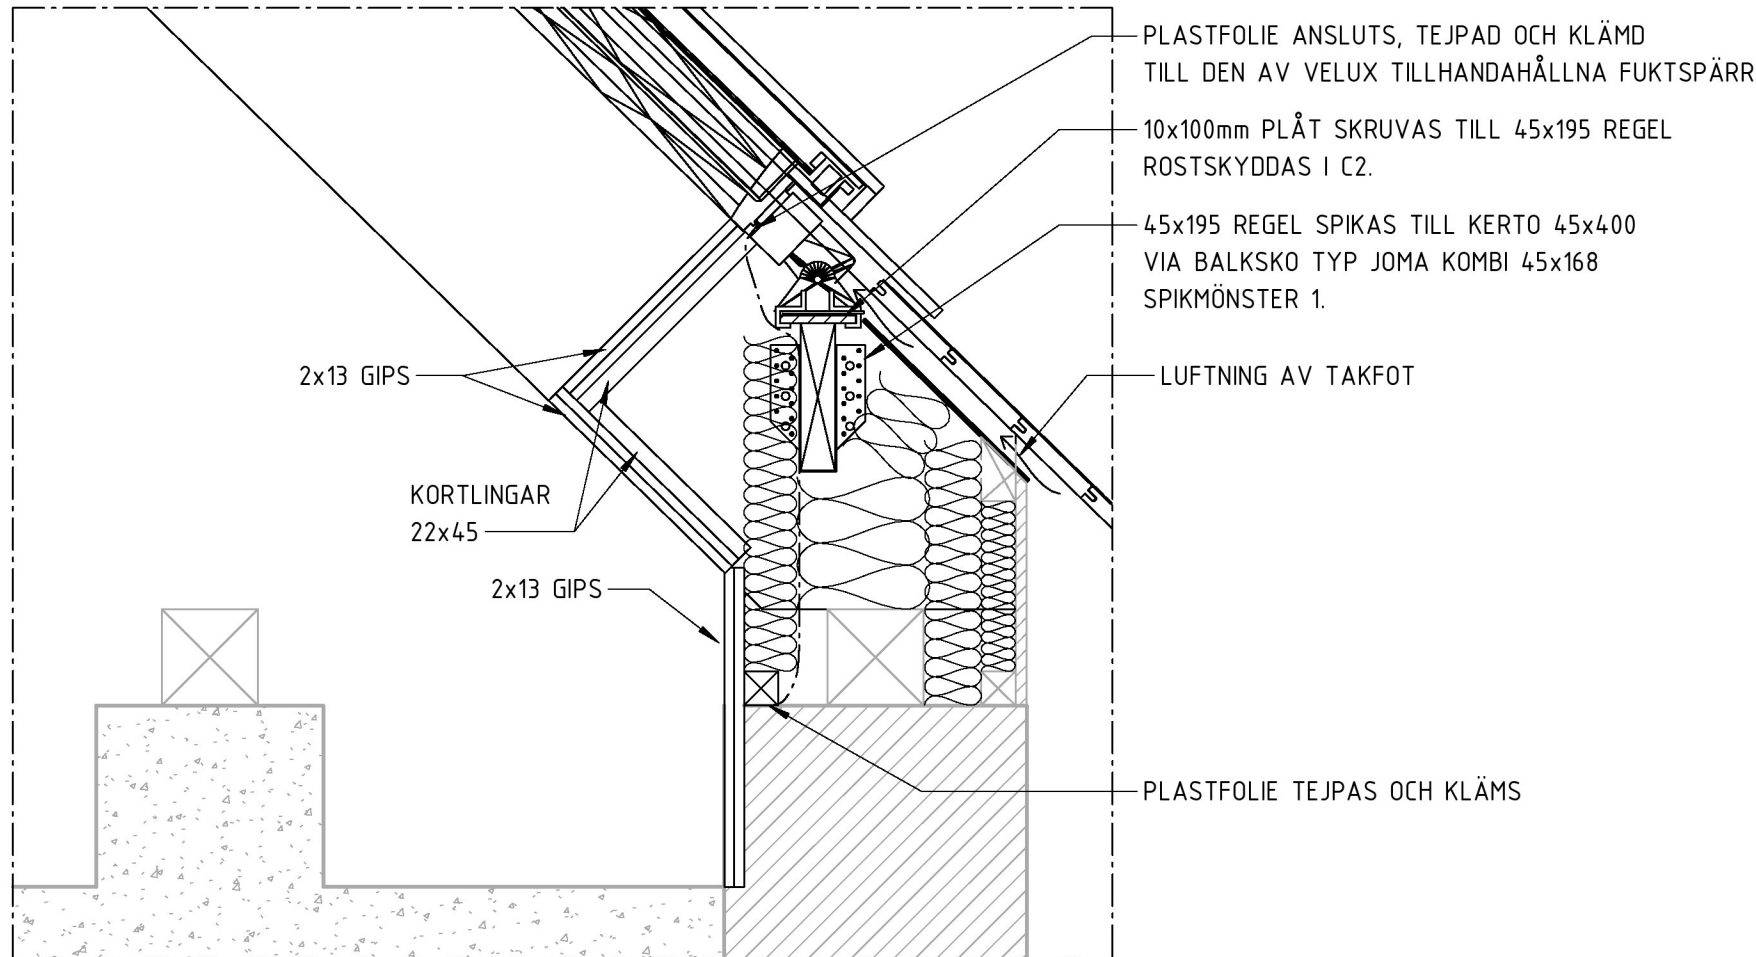


1 TAKFÖNSTER - VERTIKALSNITT
1 : 10

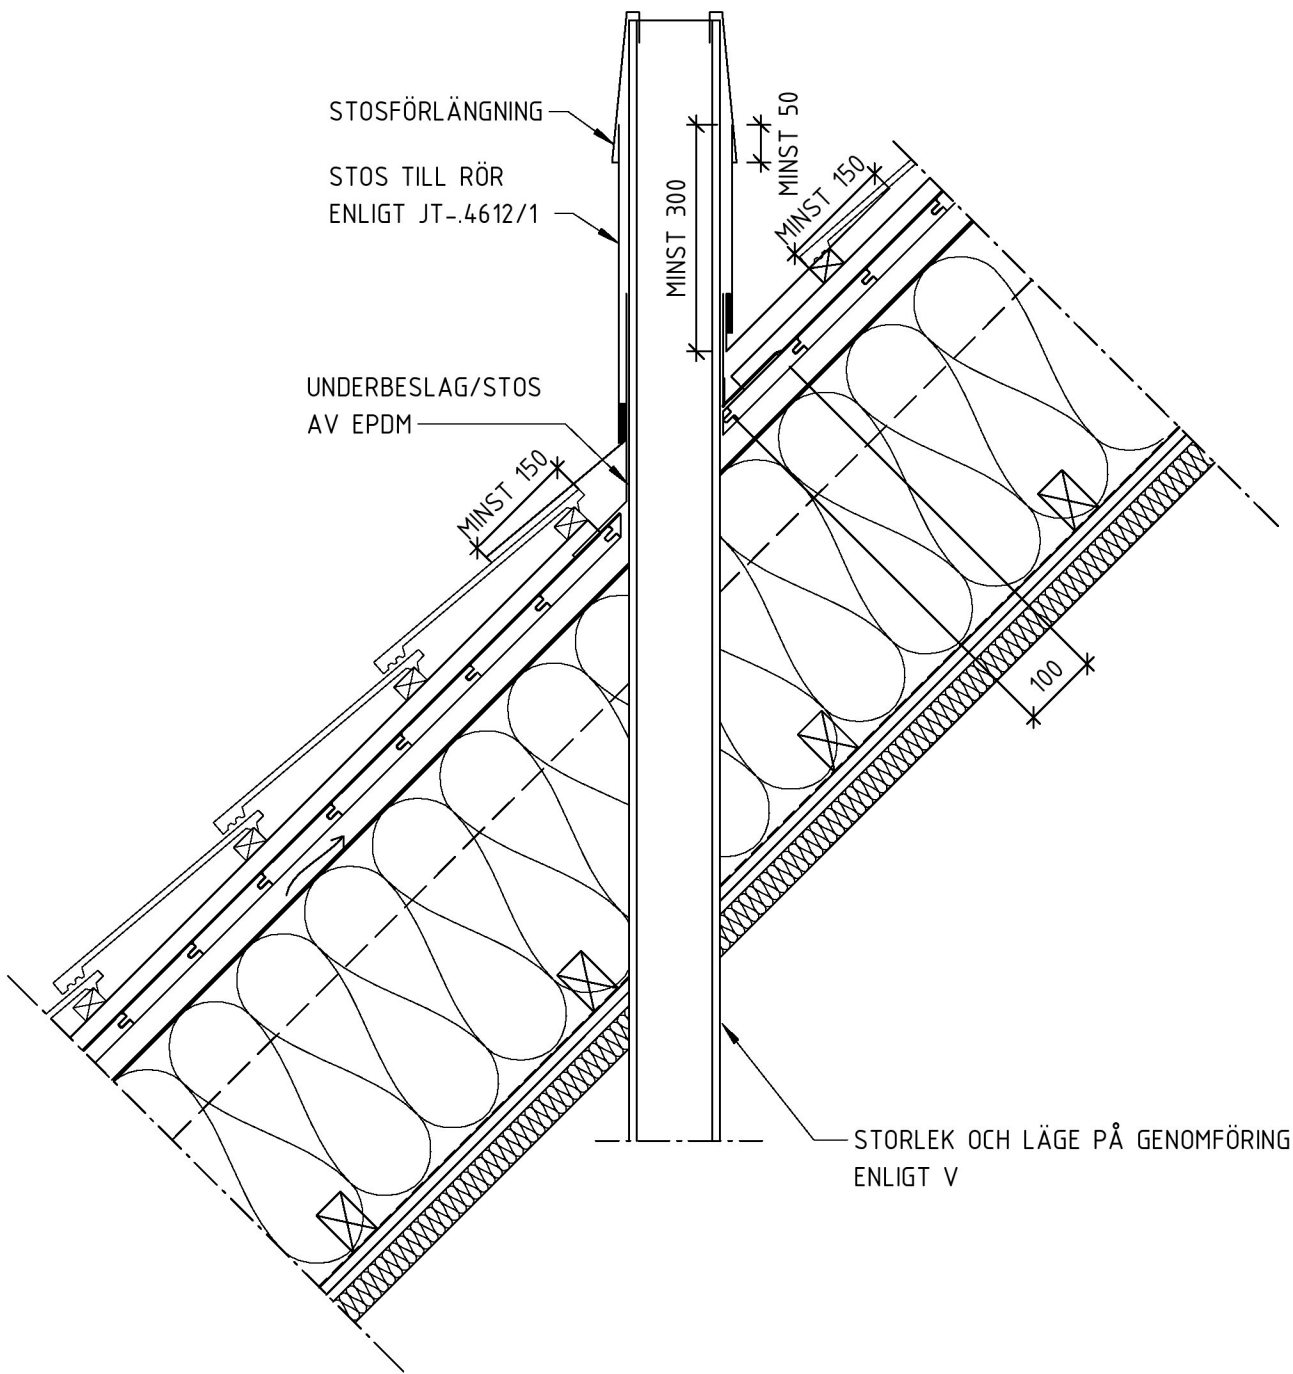


3 STOSGENOMFÖRING - TAK
1 : 10

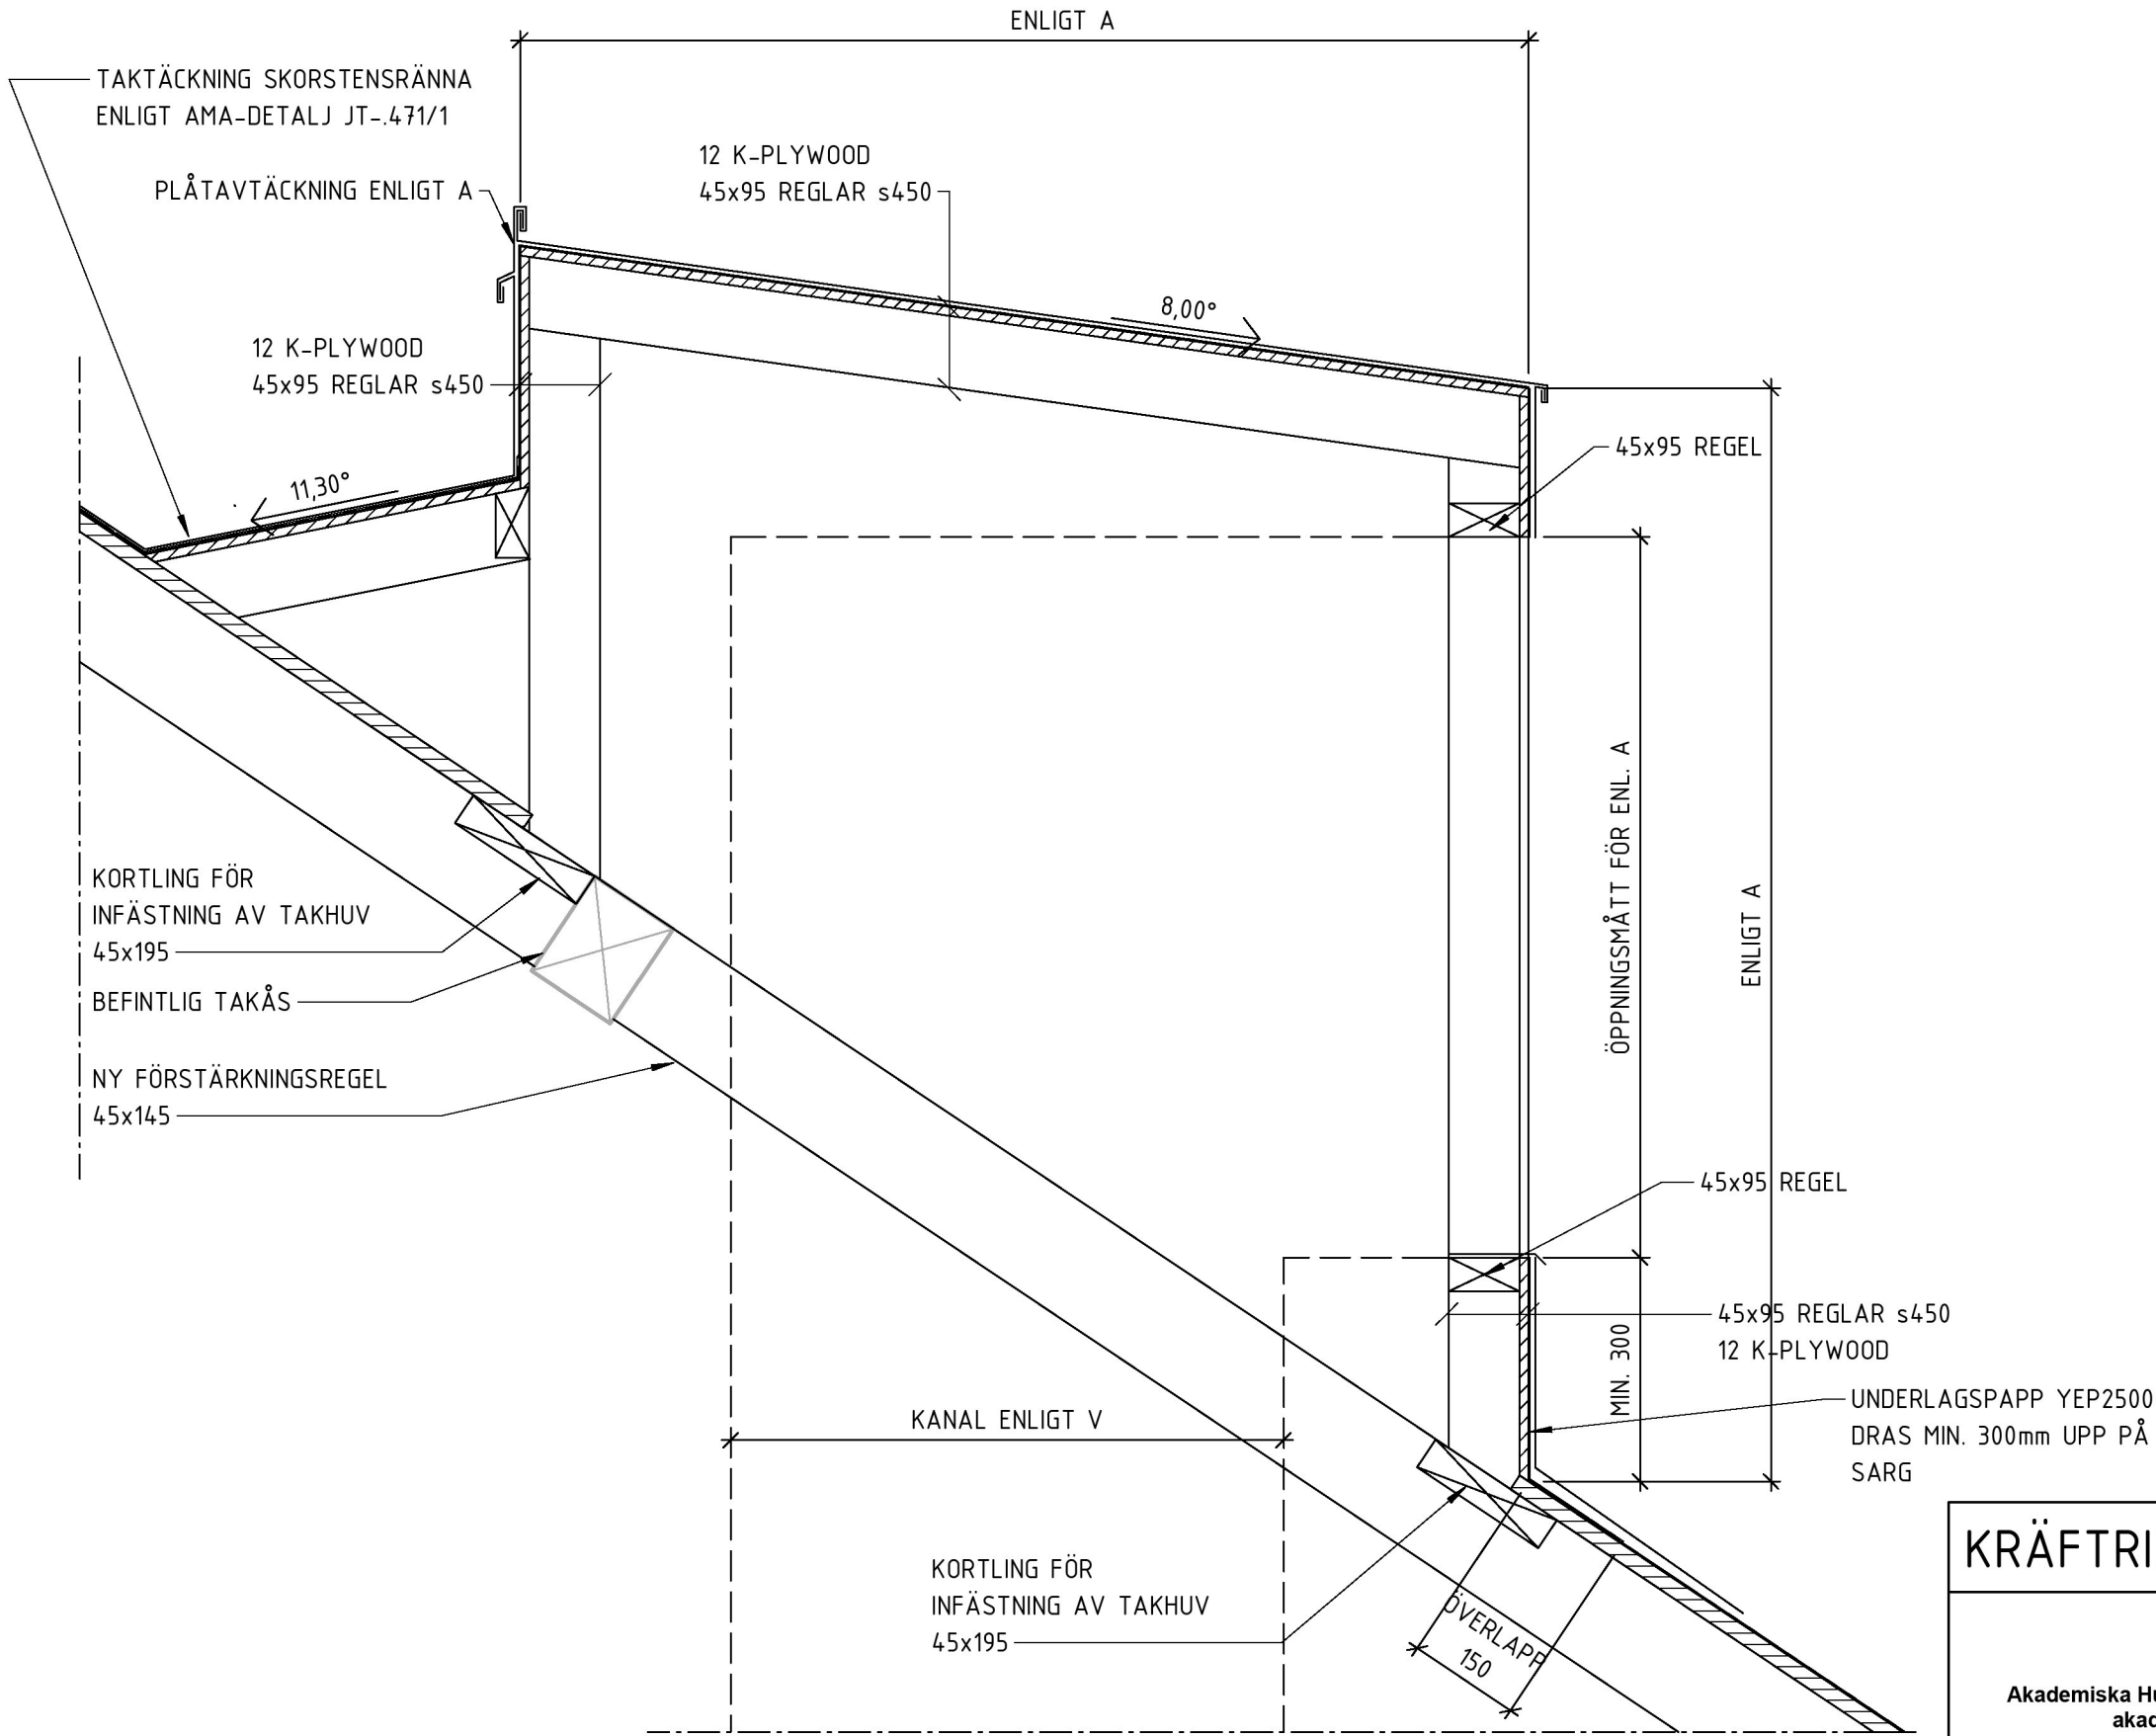

5 TAKGENOMFÖRING - VENTILATIONSHUV
1 : 10

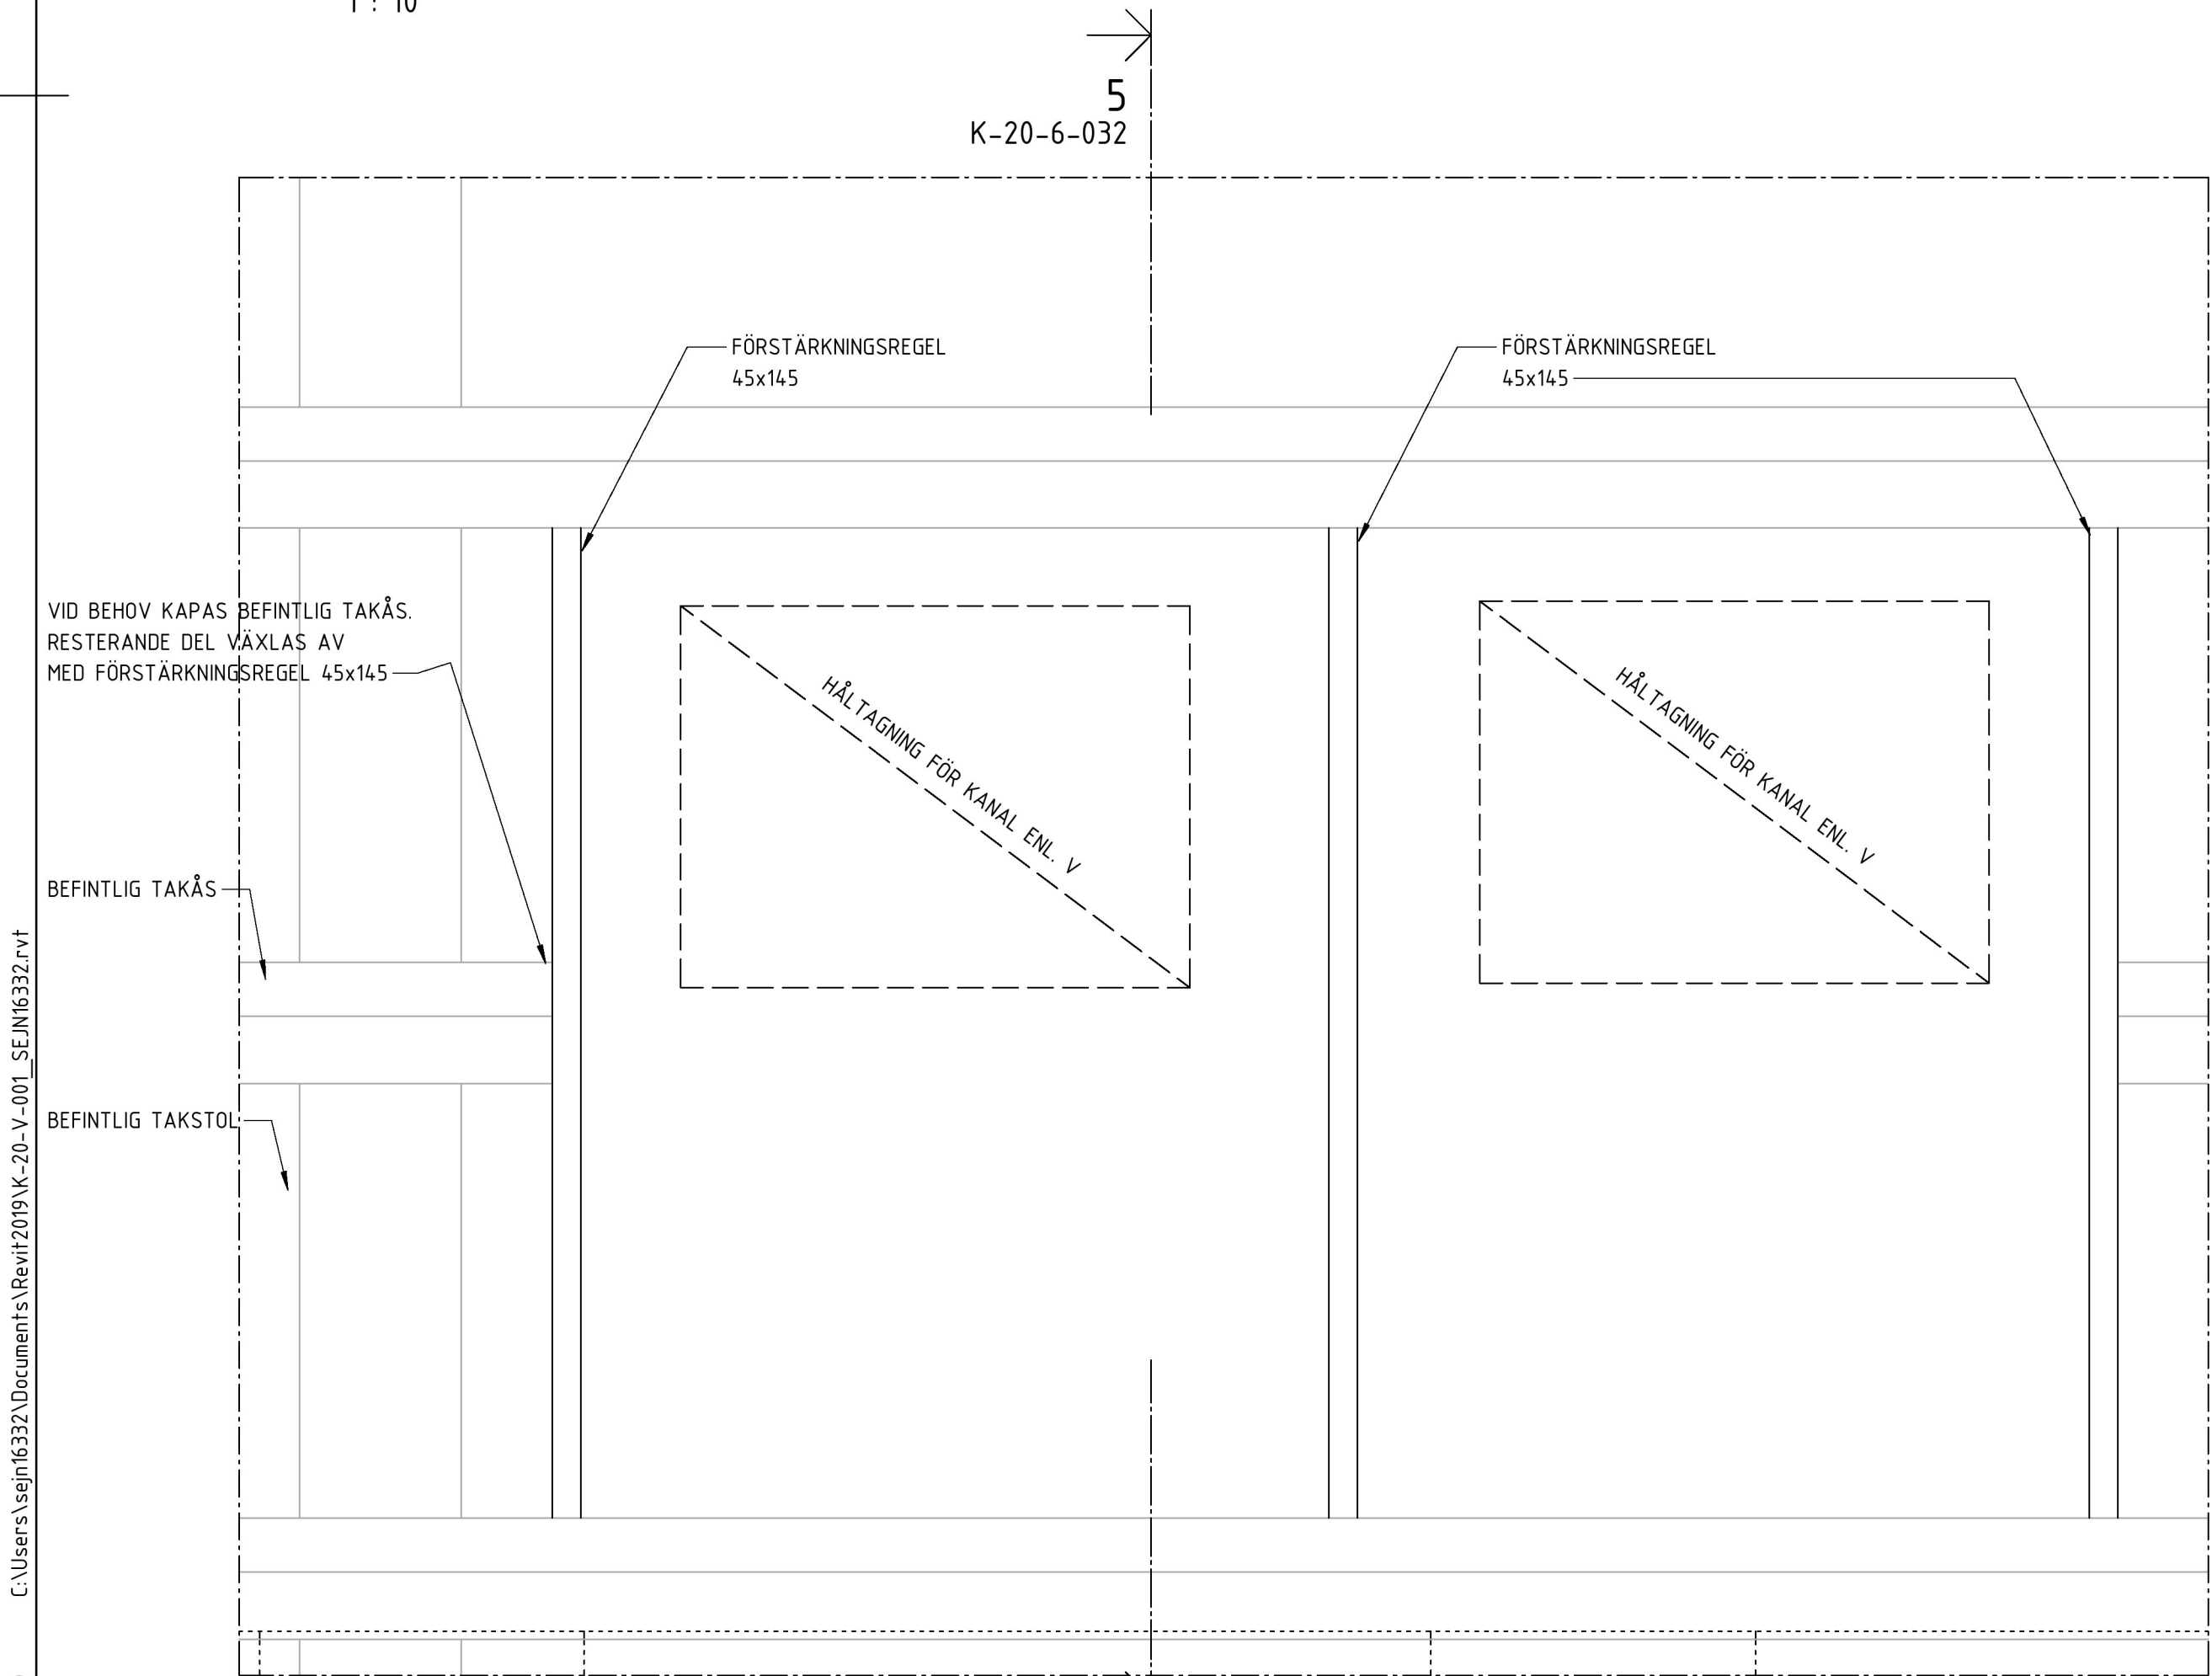

4 TAKHUV - PLAN
1 : 10

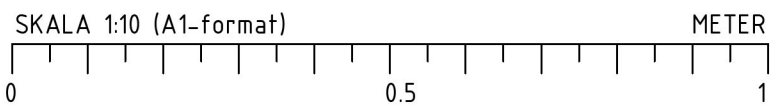

FÖRKLARINGAR

HÖJDSYSTEM: RH2000

LÄGE OCH STORLEK PÅ HÅL EFTER
HÅLTAGNINGUNDERLAG FRÅN FÖLJANDE DICHLINER

VVS: Håltagning - PL.1; 2020-10-08
Håltagning - PL.2; 2020-08-24
V54-P001-Håltagning; 2020-10-16
V54-P002-Håltagning; 2020-10-09

BEF. BETONG
BEF. TEGEL
PLATSGJUTEN BETONG

FÖRESKRIFTER

ALLA MÅTT KONTROLLMÄTS INNAN ARBETE PÅBÖRJAS.
AVVIKELSER MEDDELAS ANSVARIG KONSTRUKTÖR FÖR
LÄMPLIGT ÅTGÄRD.

DET ÅLIGGER ENTREPRENÖREN ATT SÄKERSTÄLLA DET
VENTILERADE GOLVETS FUNKTION PÅ PLAN 01 EFTER INGREPP

HÄNVISNINGAR

FÖRESKRIFTER K-01-0-001
GRUNDOPLAN K-15-1-101
PLANER K-20-1-XXX
SEKTIONER K-20-2-001
DETALJER K-20-6-XXX
FÖRSTÄRKNING TAK K-20-6-022
TD - TYPDETALJ, SE RITNING K-20-6-021

A	ENL. PM RELATION	2021-07-08	ALG
BET	ÄNDRINGEN AVSER	DATUM	SIGN
RELATIONSHANDLING			
LOKALISERINGSFIGUR			
AKADEMISKA HUS			

KRÄFTRIKET 59:16 OMBYGGNAD KONTOR

Akademiska Hus AB Region Stockholm akademiskahus.se	UPPDRAG NR 10281481	RITAD/KONSTR. AV J. NORDLANDER	HANDLÄGGARE J. NORDLANDER
	ANSVARIG R. SHAMOON		
	KONSULT WSP BYGGPROJEKTERING		
	DATUM 2020-10-16	REV./REL. DATUM 2021-07-08	
TAKDETALJER			
REGISTERFASTIGHET NORRA DJURGÅRDEN 1:44			
BYGGNADSVÄRKSNUMMER A0059016			
HUSDEL	PLANID	ANSV. PART	K
REGISTERFASTIGHET	FORMAT A1 A3	SKALA 1:10 1:20	NUMMER K-20-6-032
			BET A