
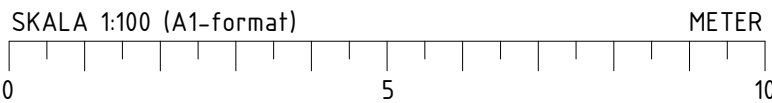


FÖRKLARINGAR & FÖRESKRIFTER

SE ALLMÄNNA FÖRESKRIFTER.

HÄNVISNINGAR

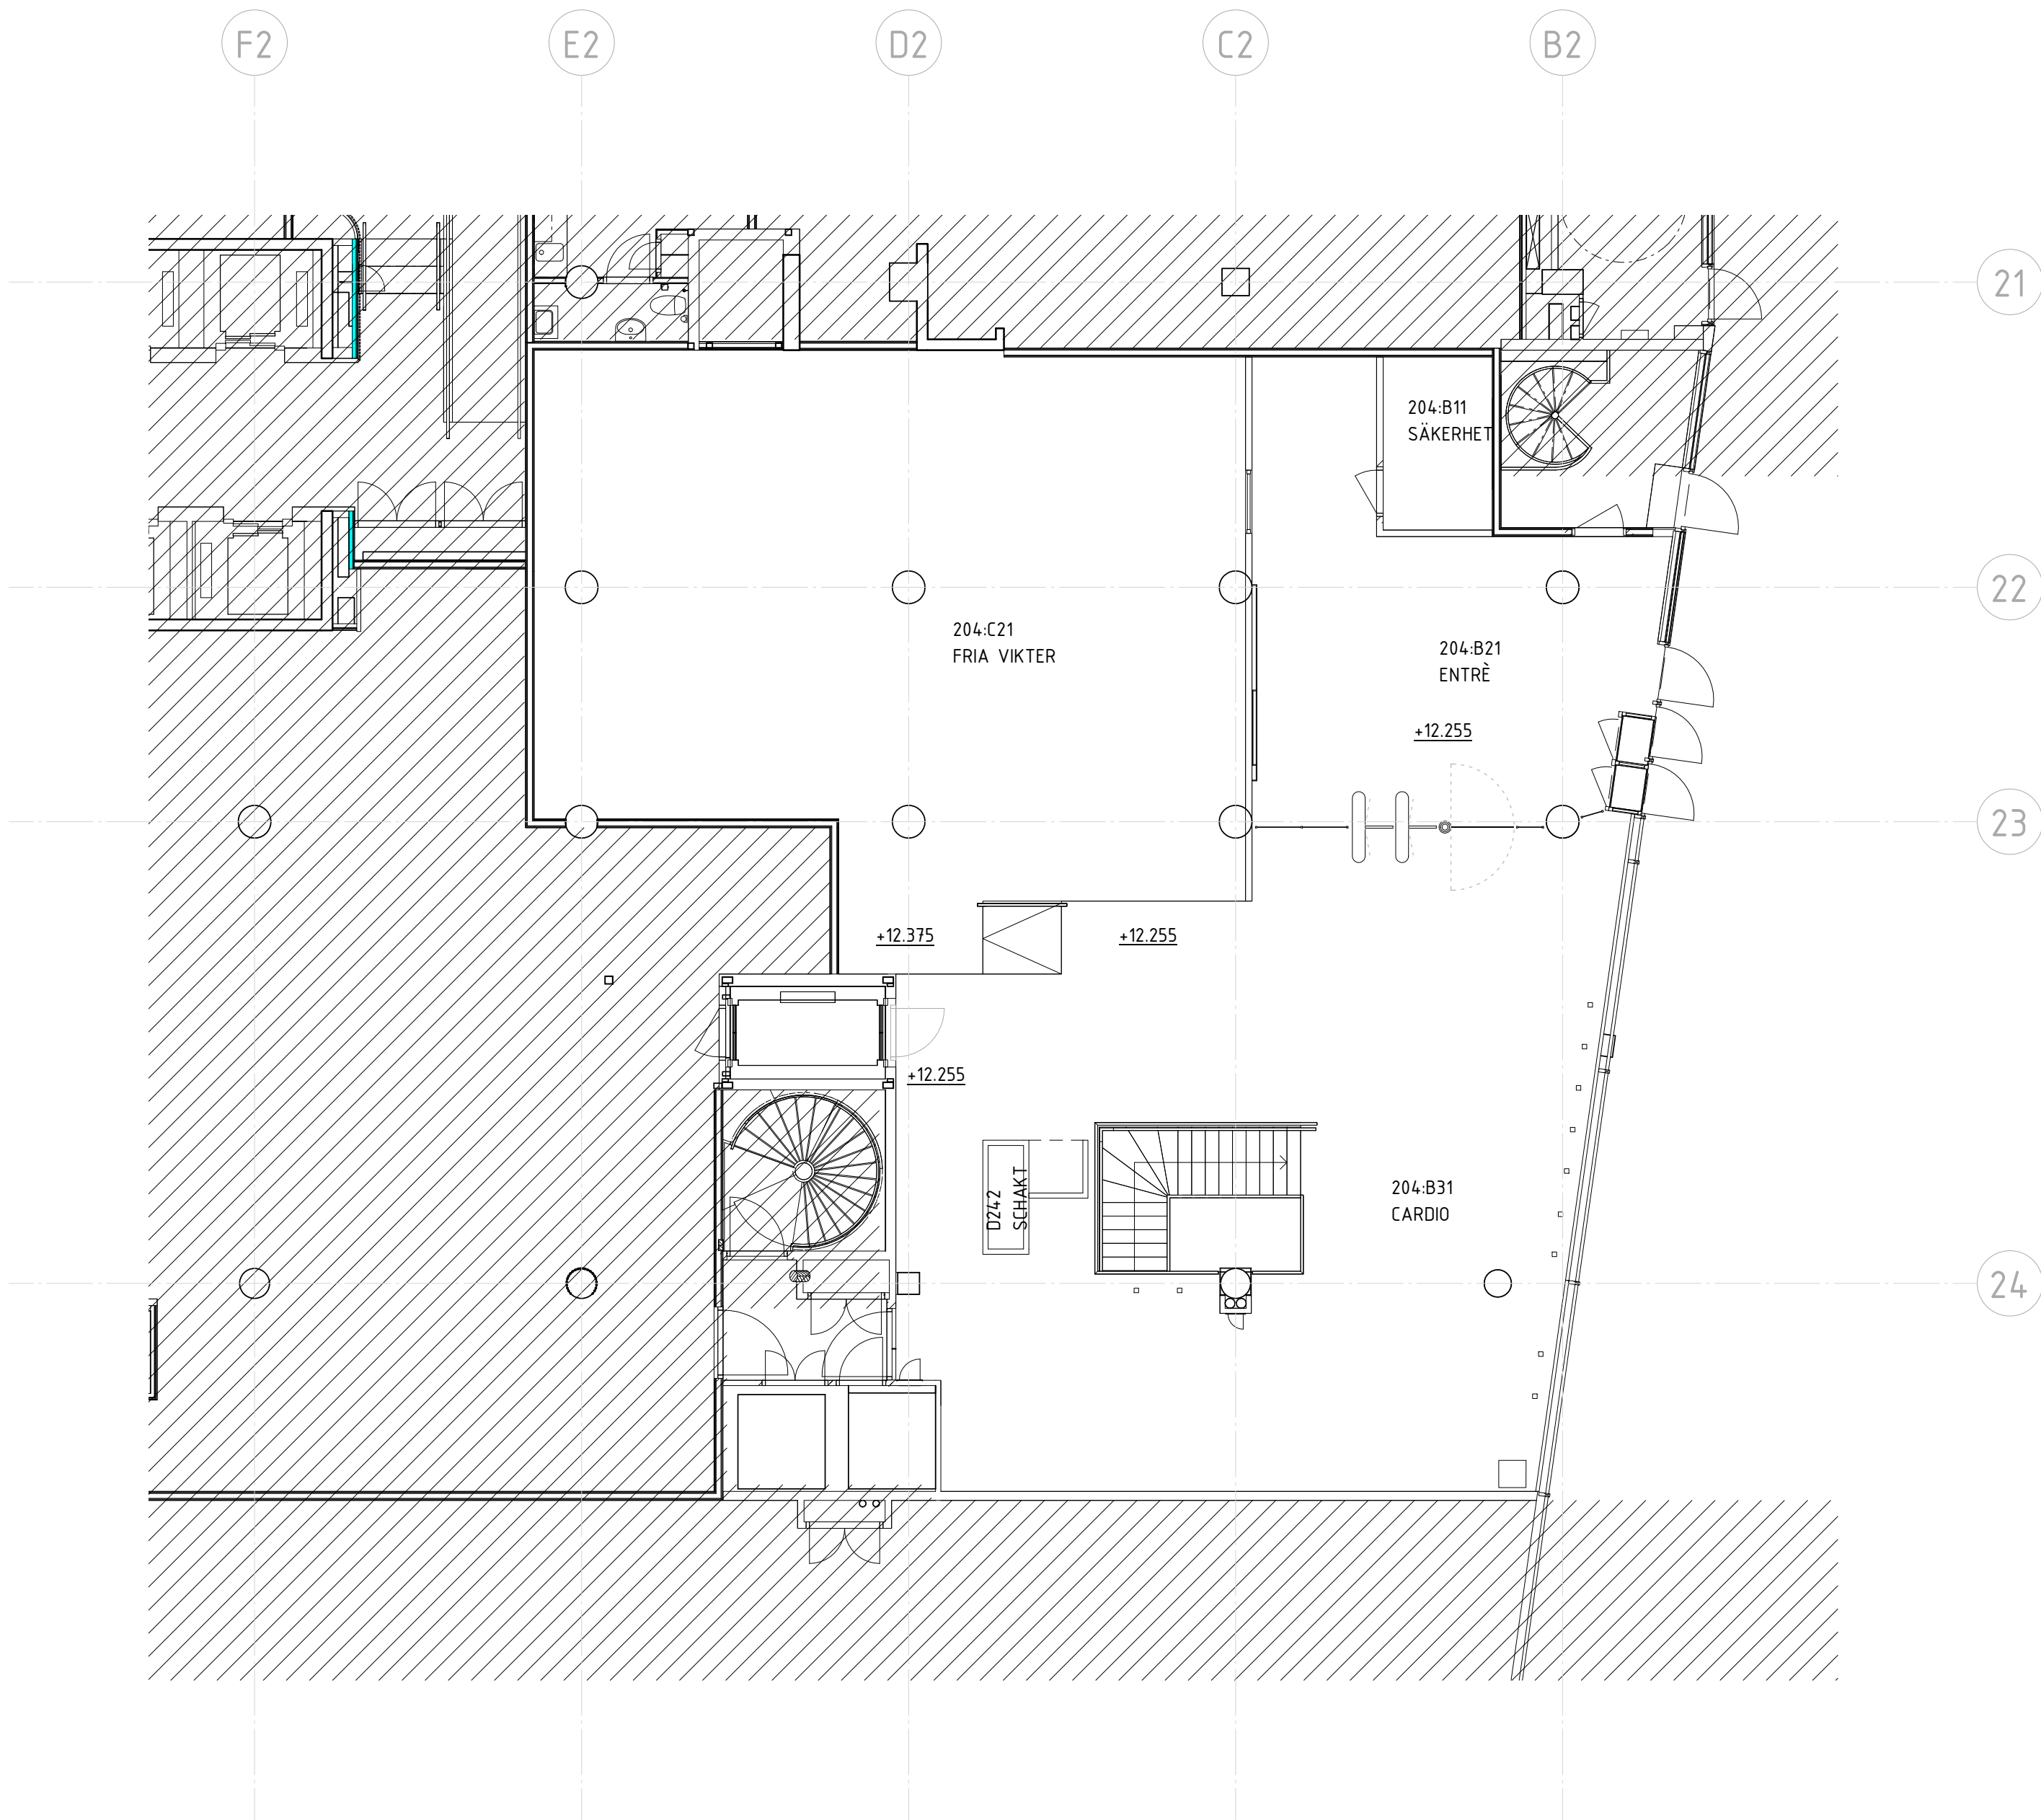

BET	ÄNDRING AVSER	DATUM	SIGN
RELATIONSHANDLING			
VASAKRONAN			
<div>ORIENTERINGSSFIGUR</div> <div></div>			
VASAKRONANS PROJEKTNUMMER 1413800048		BERIDAREBANAN 4 HÖGHUS 2	
A WESTER + ELSNER		T: 08-402 68 80	
K TYRÉNS		T: 010-452 20 00	
E PE TEKNIK & ARKITEKTUR		T: 010-516 00 00	
V HELENIUS INGENJÖRSBYRÅ AB		T: 08-625 22 00	
BR BRANDKONSULTEN		T: 08-505 344 00	
S EVOGA AB		T: 073-412 76 46	
SP NORDISKA BRAND		T: 08-730 06 70	
-		T:	
-		T:	
C SWECO POSITION AB		T: 08-695 60 00	
UPPDRAG NR 2745-00	RITAD/KONSTR AV M. SVENSSON	HANDLÄGGEARE H. JOHANSSON	
DATUM 2021-08-17	ANSVARIG S. SIGFRIDSSON	FASTIGHET/KST 14138	BYGGNAD 002
HGA 01 FITNESS 24SEVEN			
PLAN 04, VÅN 0, DEL 100			
SKALA 1:100	NUMMER 01RA--40-1-0204100	REV	

ORIGINALFORMAT: A1