




114  
1:10 UPPHÄNGNING LOFTBJÄLKLAG I TAKSTOL

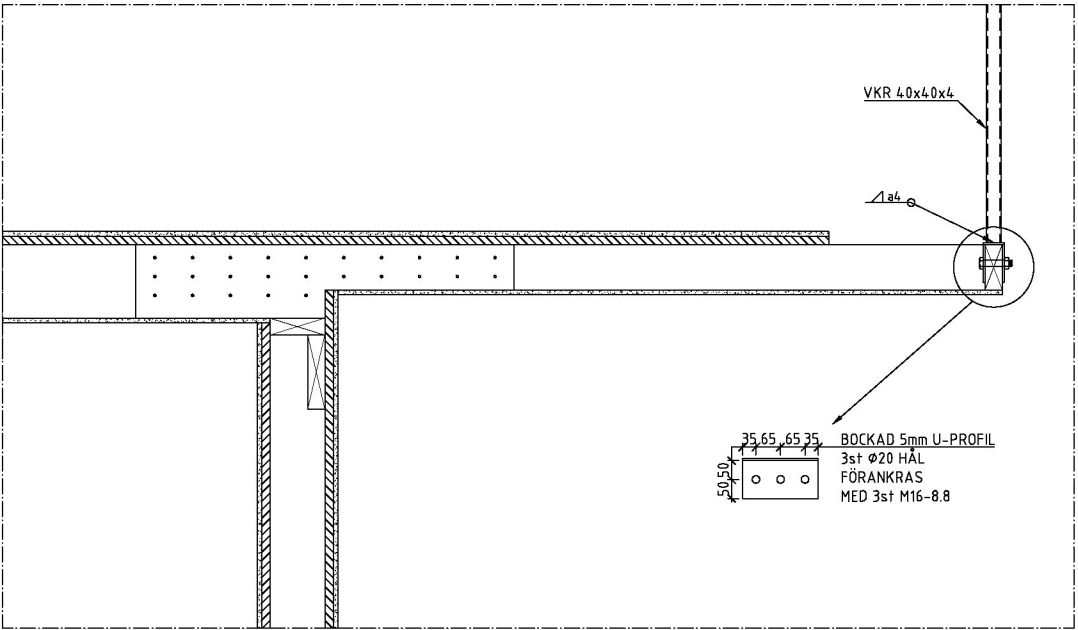


115  
1:10 UPPHÄNGNING LOFTBJÄLKLAG

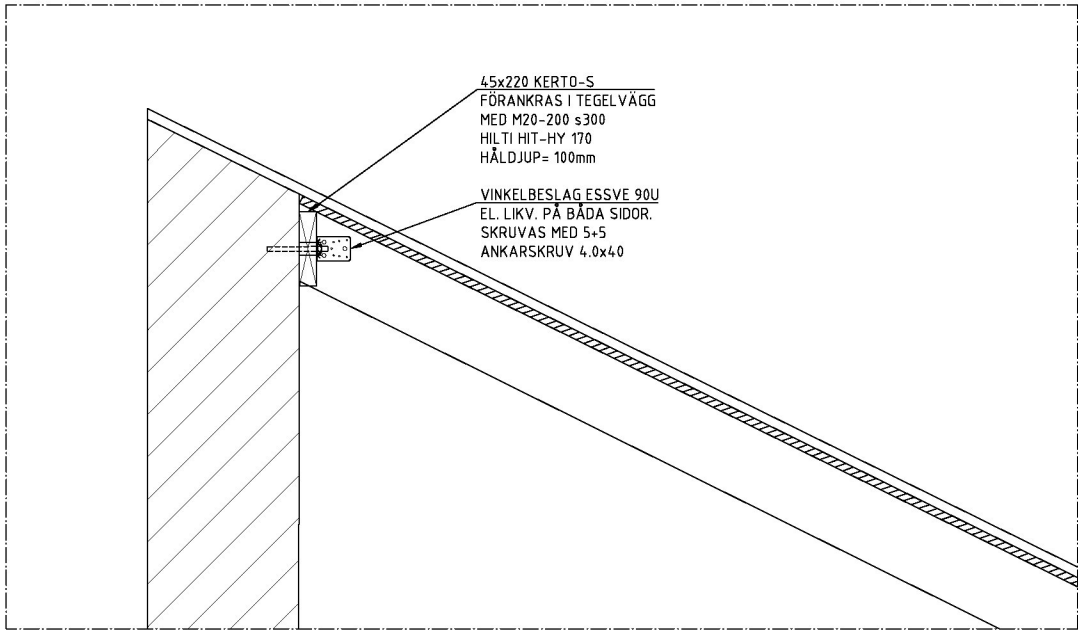

116  
1:10 INFÄSTNING TAKSTOL/SKORSTEN

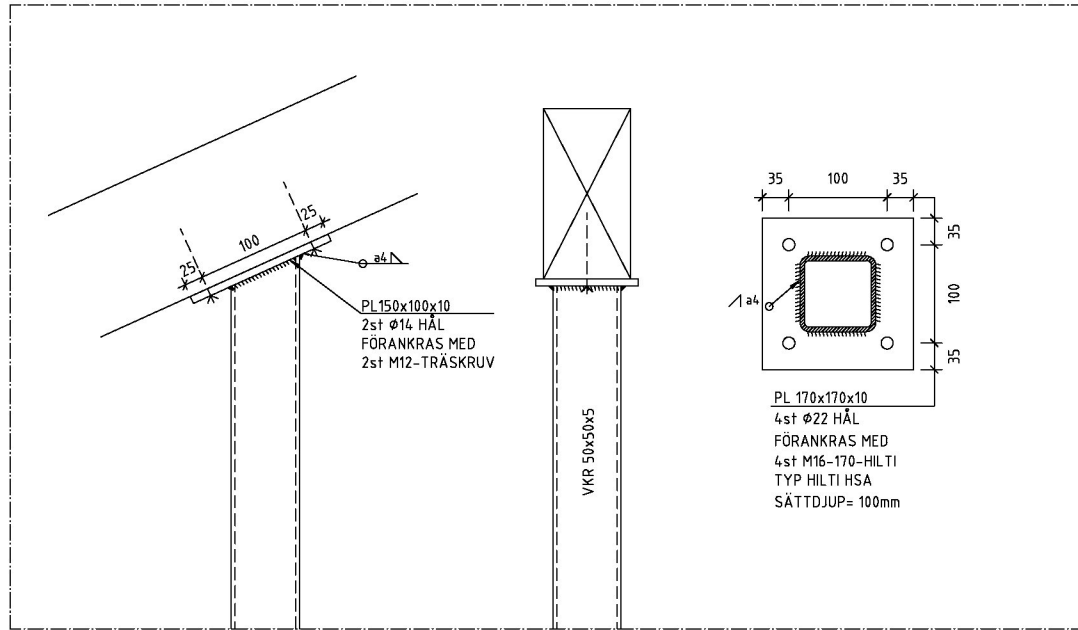

117  
1:10 AVVÄXLING TAKSTOL - HUS D

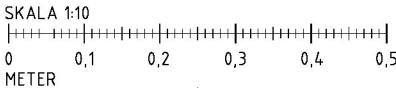

ALLM. FÖRESKRIFTER  
SE RITNING K-00

HÄNVISNINGAR

FÖRKLARINGAR

BET	ANT	ÄNDRINGEN AVSER	DATUM	SIG
RELATIONSHANDLING				
HUMLEBOET 17				
VINDSOMBYGGNAD				
<div>ROZAN KAIVAN</div> <div>Artillerigatan 51 rozan@kaivan.se 073-657 2114</div>				
UPPROR NR 0737	RITAD AV RKA	HANDLÄGGARE RKA		
DATUM 210826	ANSVARIG Rozan Kaivan			
DETALJER				
SKALA 1:10 (A3)	NUMMER K-12			BET