
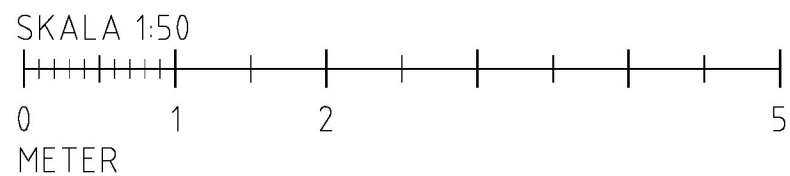


XREF:

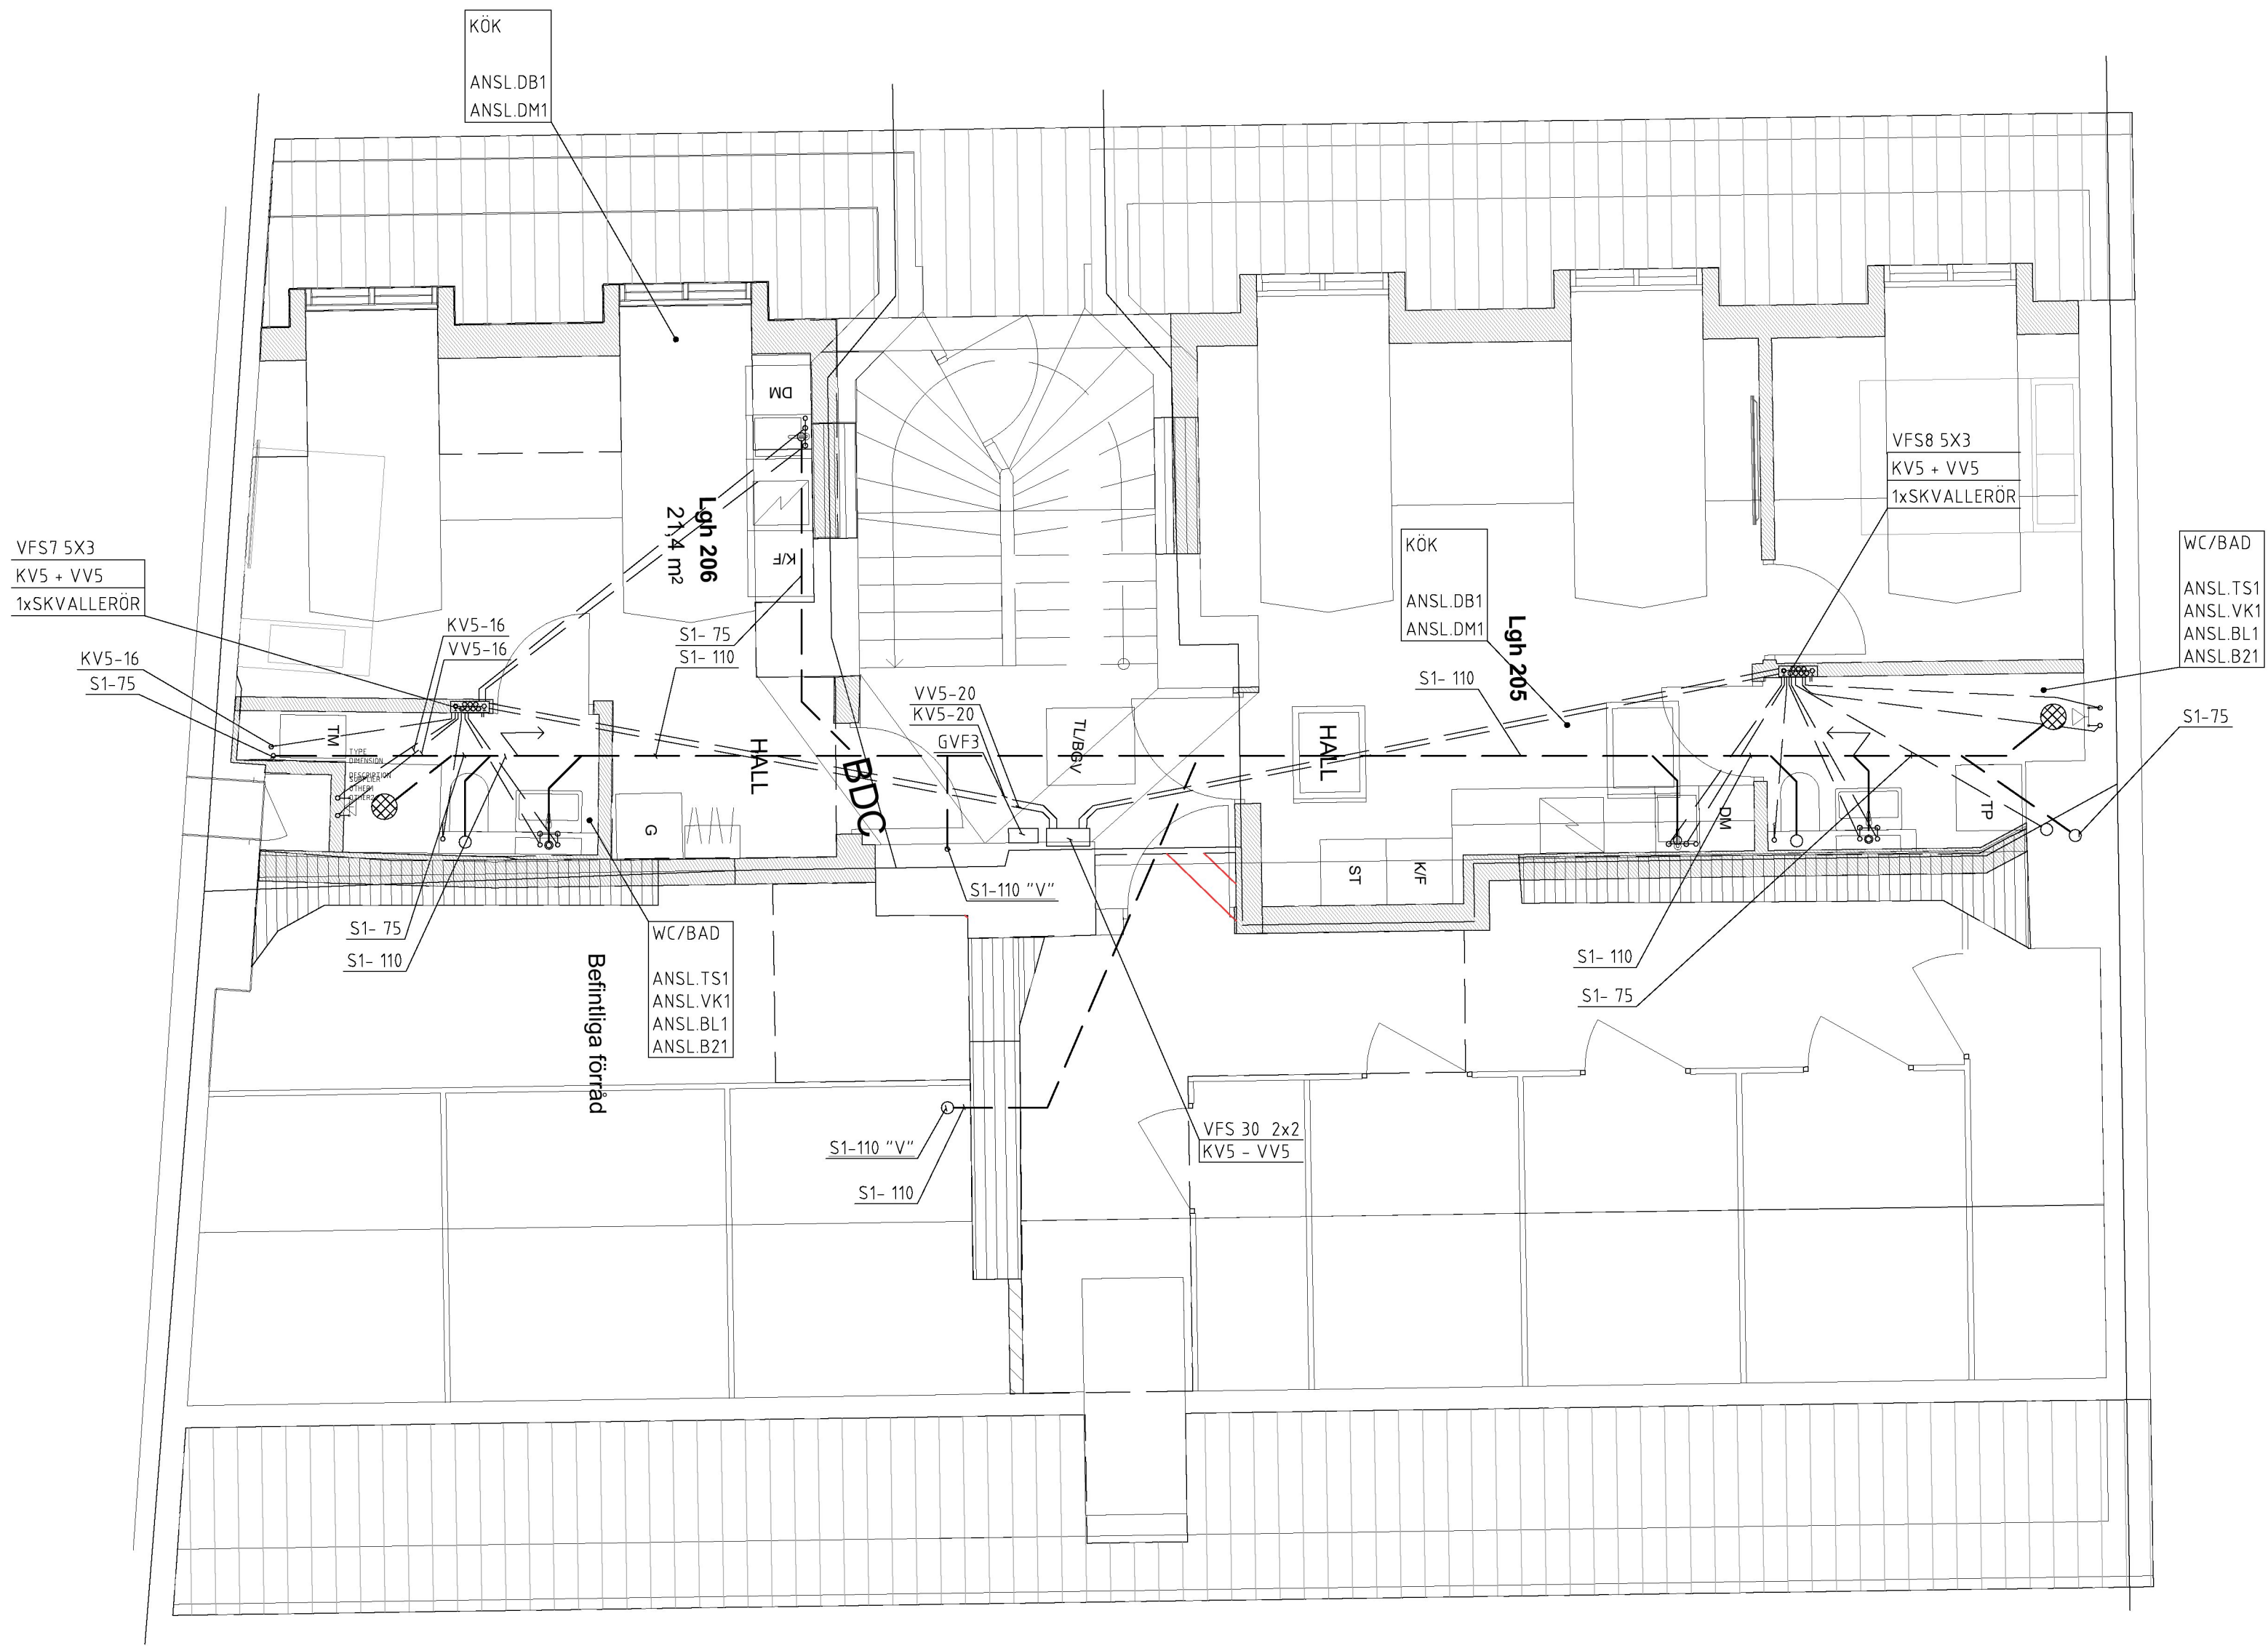

FÖRKLARINGAR

KV5,VV5	PEX I SKYDDSRÖR
S1	PP-RÖR INOMHUSAVLOPP
DB1	DISKBÄNK
DM1	DISKMASKIN
B21	GÖLVBRUNN PLAST
BL1	VATTENBLANDARE
VFS	VATTENFÖRDELARESKÅP
GVF	GÖLVVÄRME FÖRDELARESKÅP
BEF1	BEFINTLIG
TS1	TVÄTTSTALL
VK1	VATTENKLOSET
"V"	VENTILATION

BET	ÄNDRINGEN AVSER	DATUM	SIGN
RELATIONSHANDLING			
PRECISION			