
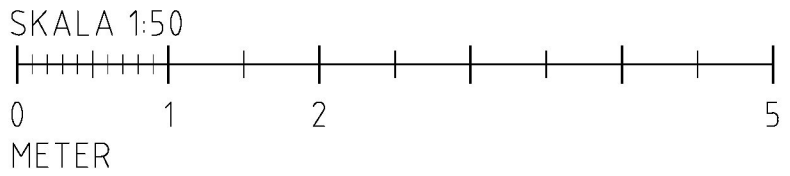


XREF:

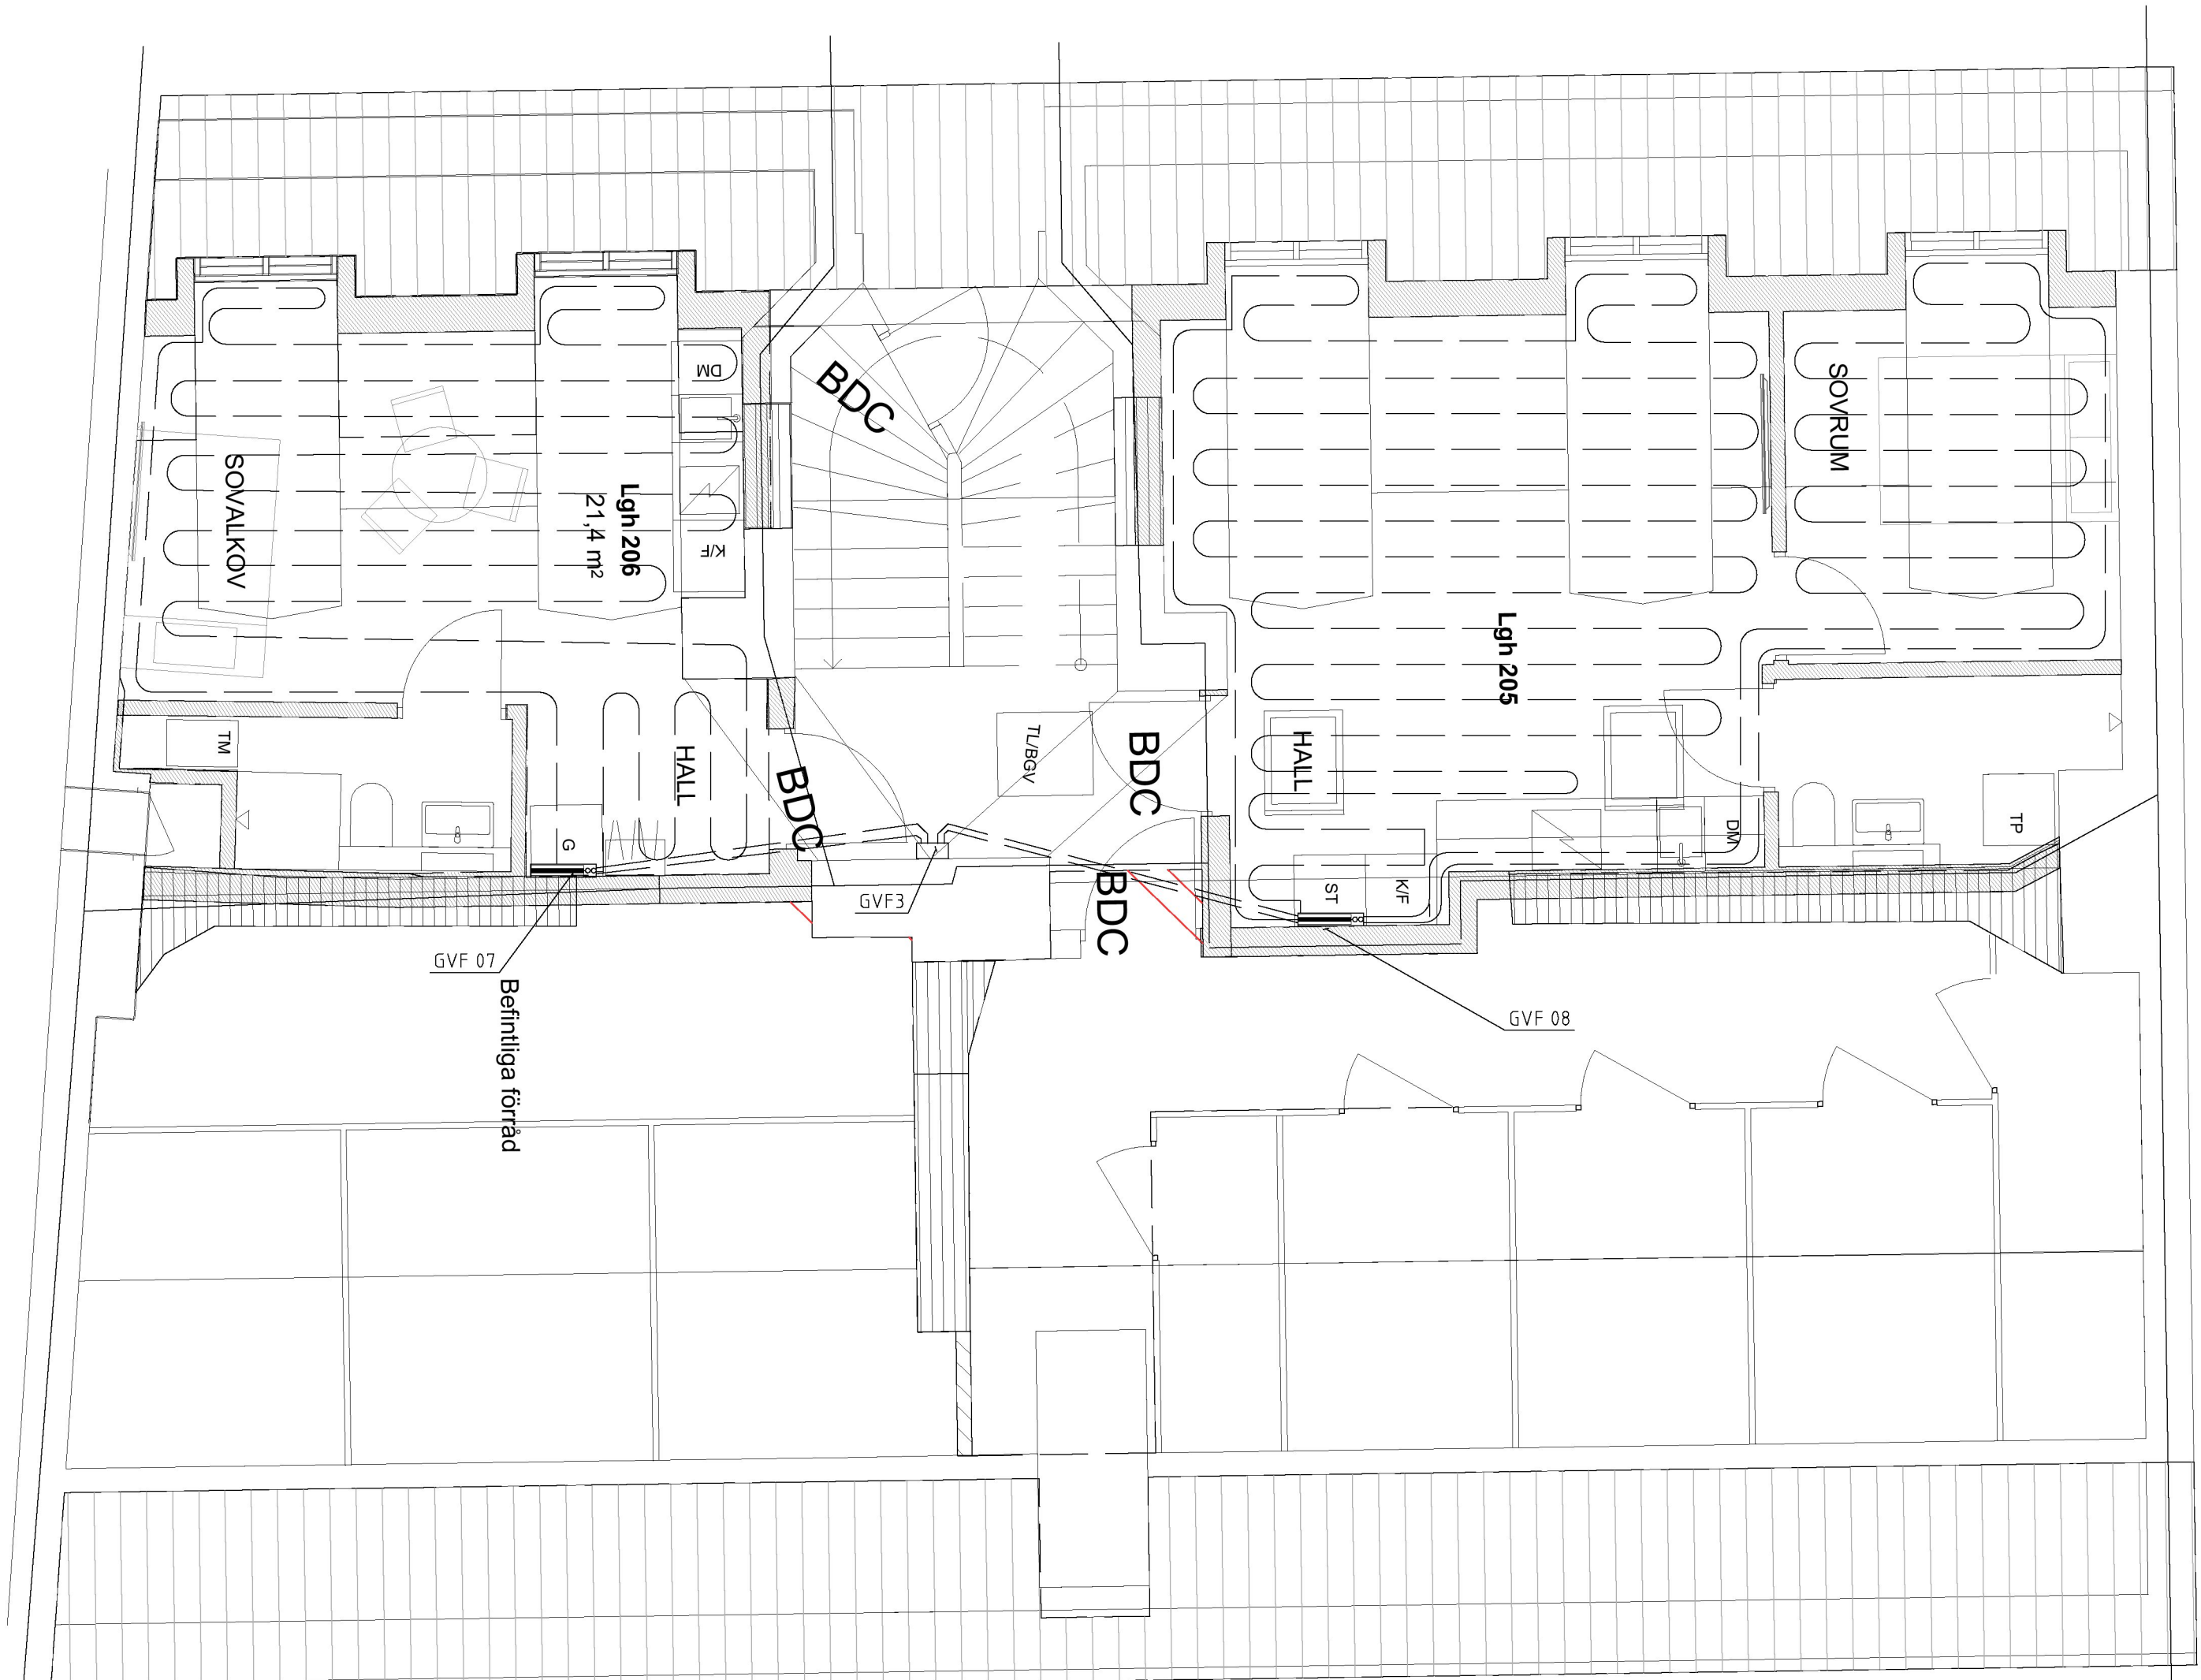

BET	ÄNDRINGEN AVSER	DATUM	SIGN
RELATIONSHANDLING			
PRECISION			
OPTINA VVS-KONSULT			
UPPDRAG NR 210502	RITAD/KONSTRUERAD AV DEOMA	HANDLÄGGARE DEOMA	
DATUM 2021-07-19	ANSVARIG DEOMA		
RÖDA BERGEN 2022			
OMBYGGNAD AV VINDAR TILL BOSTÄDER			
RÖRSYSTEM			
VINDSPAN, B			
SKALA W-56-1-03 1:50 / A1	NUMMER W-56-03	I BET	