


**FÖRESKRIFTER**  
SKALMÄTT FÅR EJ TAS PÅ RITNING

**FÖRKLARINGAR**  
ALLA MÄTT KONTROLLERAS PÅ PLATS  
ALLA MÄTT I MILLIMETER

- NY DÖRR
- BEF. DÖRR
- NY VÄGG
- VÄGG RIVES

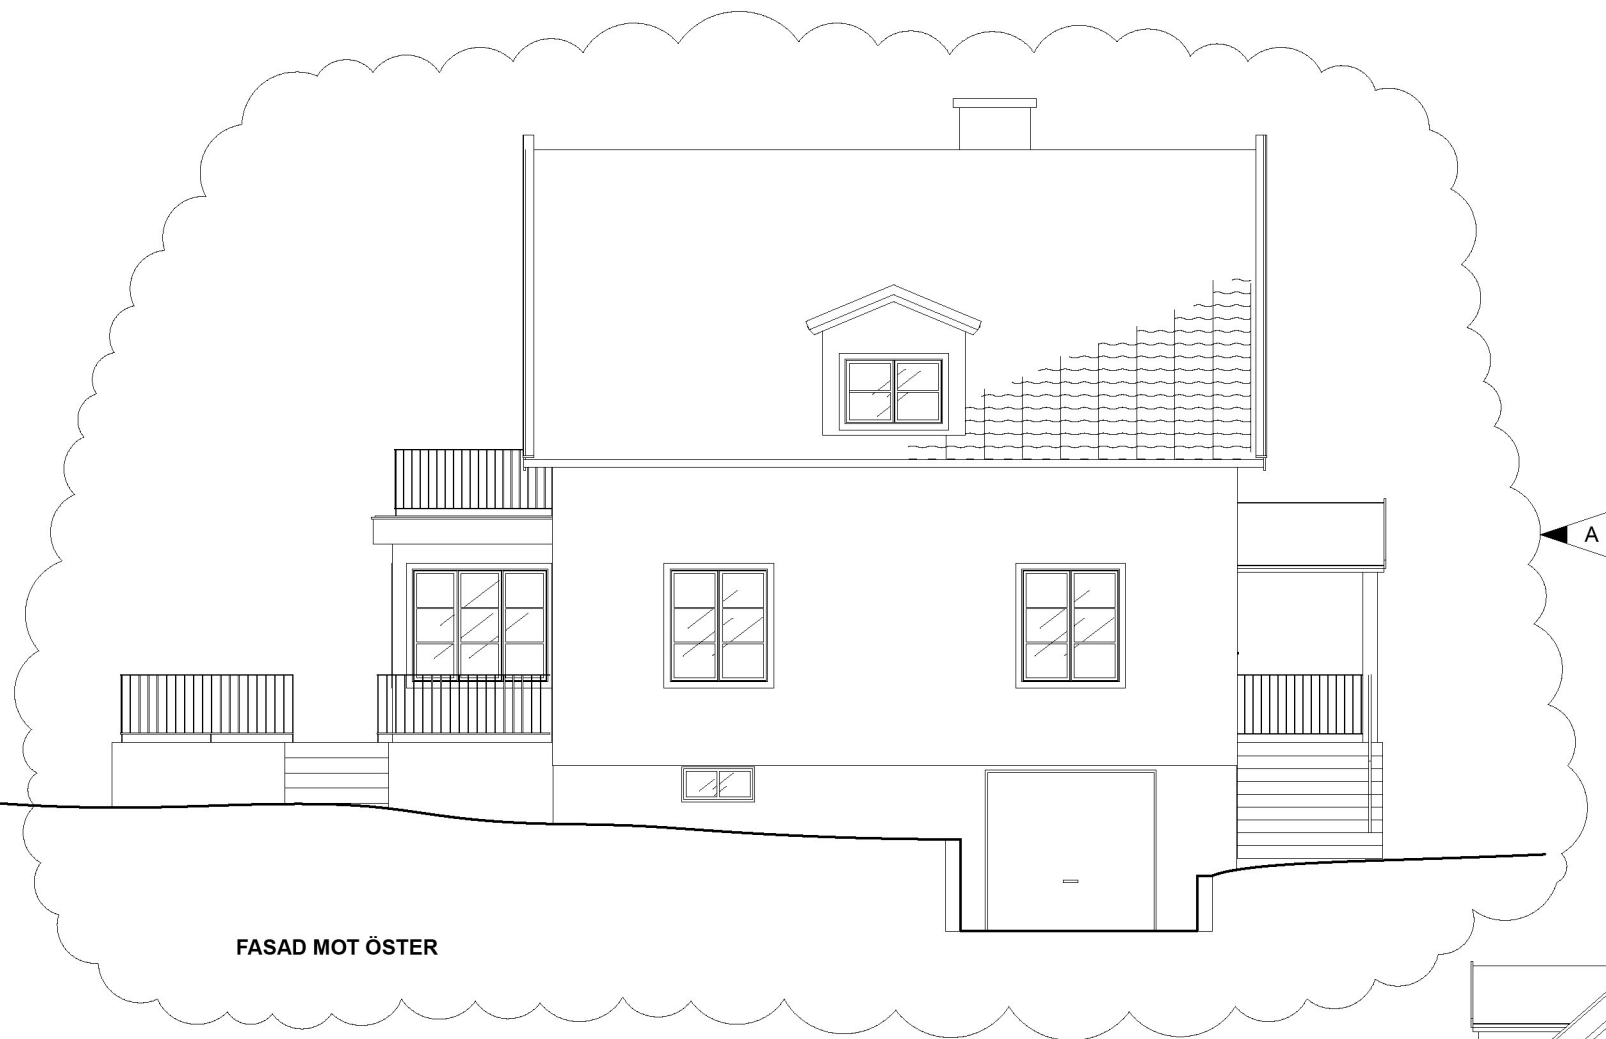

FASAD MOT ÖSTER




FASAD MOT NORR

TEGELTAK LIKA BEF.

LJUSGUL PUTS LIKA BEF.

TILLBYGGNAD

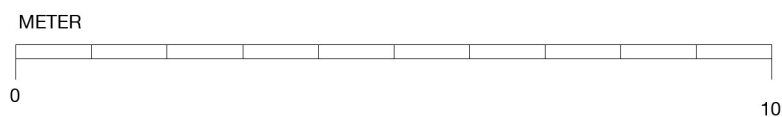

A	KOMPLETTERANDE VY	22 08 29
ÄNDRINGAR		

**BYGGLOVSRITNING**  
TILLBYGGNAD  
VERSION 1

**FASAD**  
**SARABANDEN 12**

2022 04 08  
FREDRIK AXELSSON DESIGN AB

SKALA 1:100 (A3)