

FÖRESKRIFTER

SKALMÄTT FÅR EJ TAS PÅ RITNING

FÖRKLARINGAR

ALLA MÄTT KONTROLLERAS PÅ PLATS
ALLA MÄTT I MILLIMETER

HÄNVISNINGAR

BYGGLOVSRITNING DAT. 1927
KOMPLETERAD MED FÖRESLAGEN
UTFYLLNAD

----- NUVARANDE MARKNIVÅ

▲ FÖRSLAG PÅ NY UTFYLLNAD
FÖR ATT UPPFYLLA
URSPRUNGLIGT
BYGGLOV FRÅN 1927

FASAD MOT ÖSTER

FASAD MOT NORR

TEGELTAK LIKA BEF.

LJUSGUL PUTS LIKA BEF.

TILLBYGGNADENS INVÄNDIGA GOLVNIVÅ

EV. YTTERLIGARE UPPFYLLNAD OM
NÖDVÄNDIGT

SKISS NY MARKNIVÅ


TILLBYGGNAD
VERSION 1

FASAD

SARABANDEN 12

2022 04 08
FREDRIK AXELSSON DESIGN AB

SKALA 1:100 (A3)

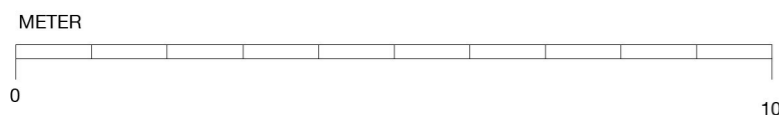

SKISS NY MARKNIVÅ 20/10 -22

TILLBYGGNAD