


Ändringsritning
Kv. Polonäsens tomt nr. 20.
Ålsten
Särlanden 3

BYGGLOV 1927 + SKISS PÅ UTFYLLNAD
AV MARK FRÅN NUVARANDE NIVÅ

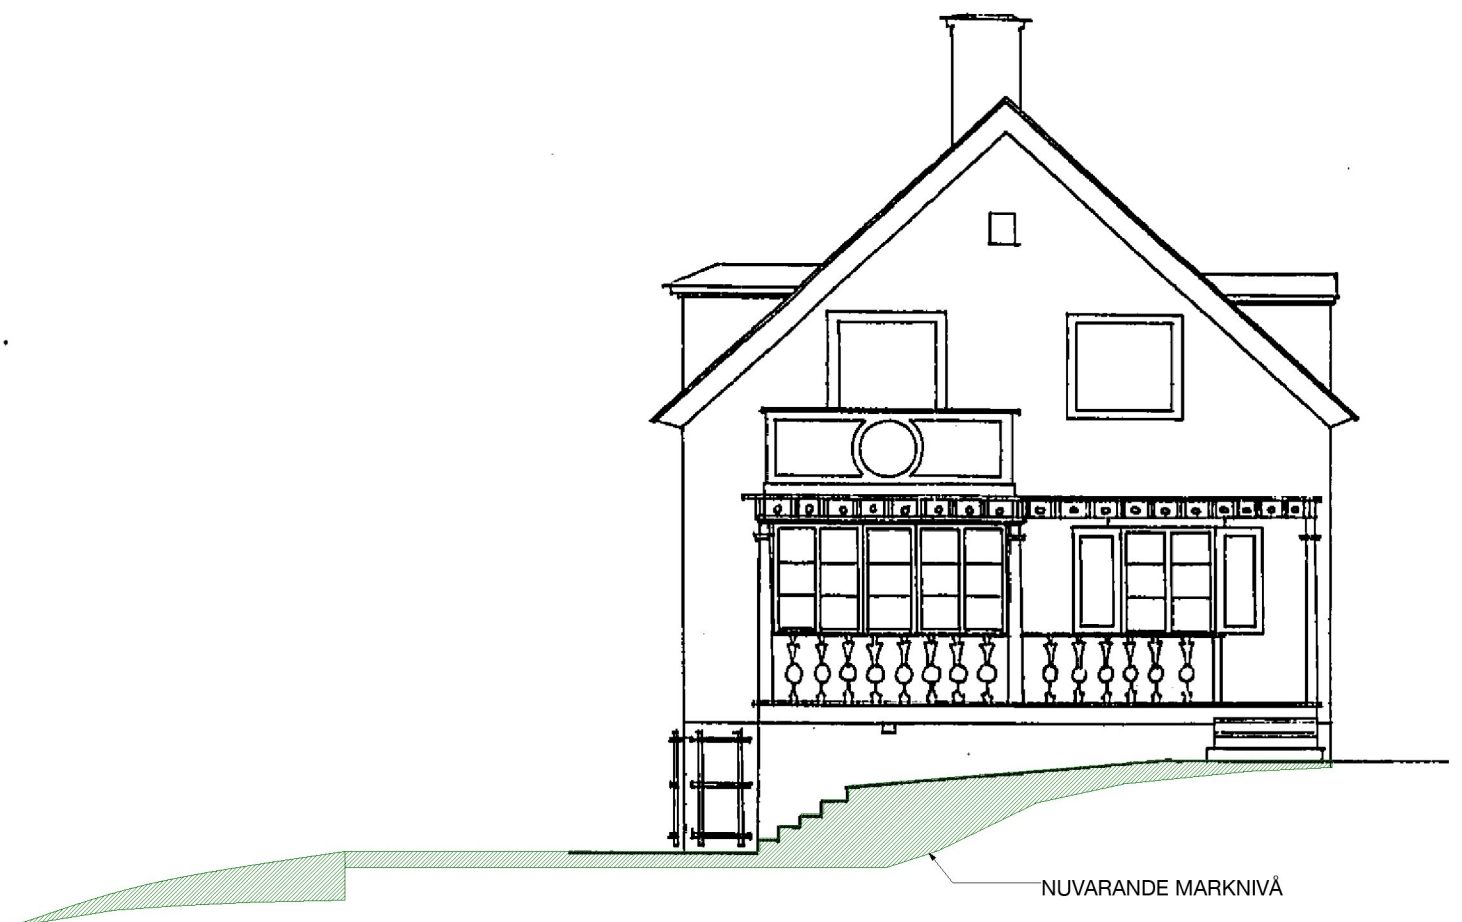

SÄRLANDEN 12
FREDRIK AXELSSON DESIGN AB
SKALA 1:100 (A3)