

OBS! EXAKTA MÅTT TAS PÅ PLATS

NYTT GOLVBJÄLKLAG, SE DETALJ 2-K33:10

OBS! EXAKTA MÅTT TAS PÅ PLATS



OBS! EXAKT PLACERING AV TAKSTOLAR
KONTROLLERAS PÅ PLATS.

NYA STÖDBEN I NY KATTVIND LT 115x115 ALT. 2
ST 45x145 C24 (SKURVLIMMAS). GÄLLER
SAMTLIGA TAKSTOLAR.

BEF. TAKSTOLAR FÖRSTÄRKS MED 45x245 C24 (SKRUVLIMMAS).

- (SB1) IPE 270
 (SB2) HEB 100
 (SB3) HEB 120
 (SB4) HEB 140
 (SB5) HEB 160
 (SP1) VKR 90x90x5
 (SP2) VKR 80x80x5


-	-	-	-	-
BET	ANT	ÄNDRINGEN AVSER	DATUM	SI

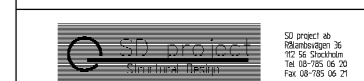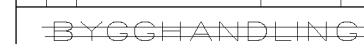

PROJEKTNUMMER	RITADIKONSTR AV	HANDLAGGARE
222725	SRB	EL
DATUM	ANSVARIG	
2022-	ERIK LINDQUIST	

KV. STUPRÄNNAN 5
PLANRITNING
BEF. VINDSBJÄLKLAG: DEL 1

SKALA 1:50 / A1 1:100 / A3	NUMMER K33:01	B
----------------------------------	------------------	---

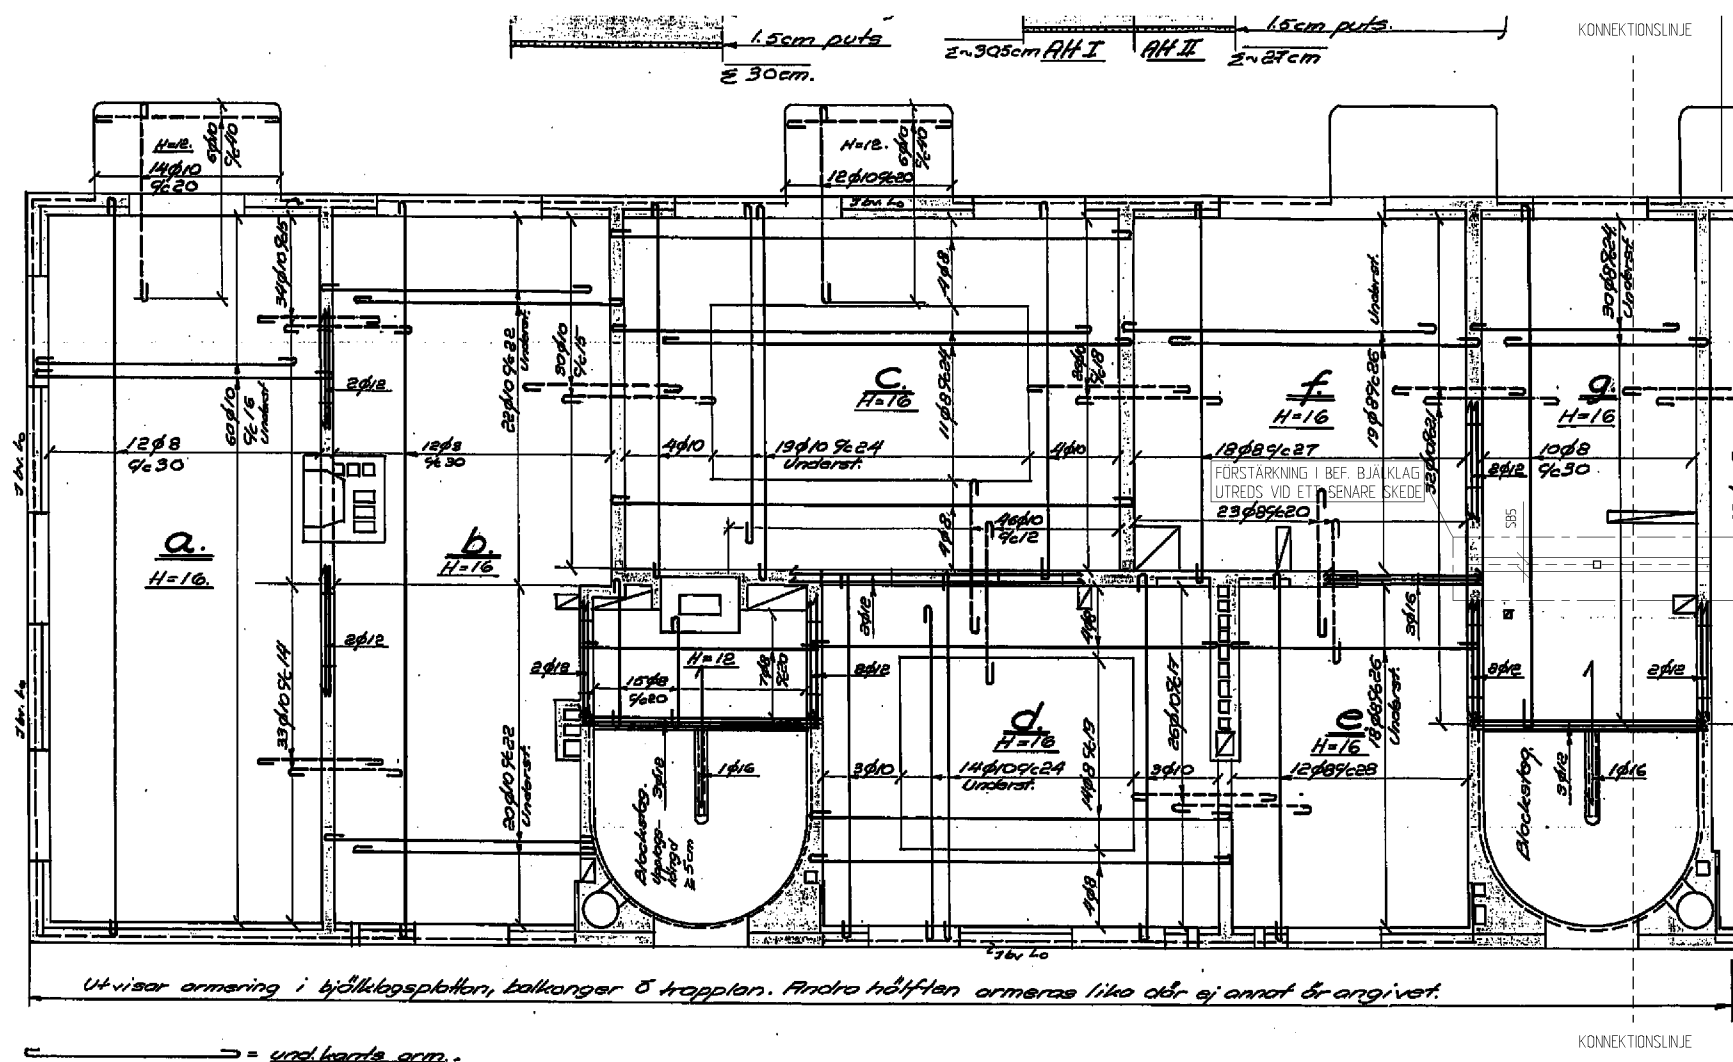
$$\begin{array}{r} 1 \quad -33:01 \\ \hline 150 \end{array}$$

BEF. VINDSBJÄKLÄG: DEL 1