
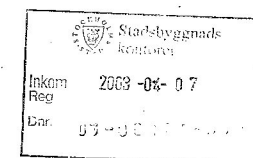


= mark i bygglar
20030429 / 1085

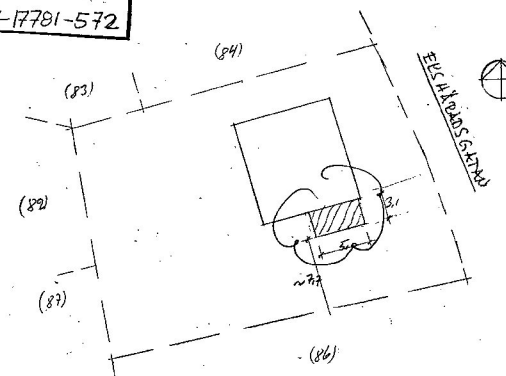

FÖLJEN 85 FÖLJEN STOR
DÖR DEN TILLYGGA
PLANER FÖLJEN 1100
03.03.11 HENRIK WANDER