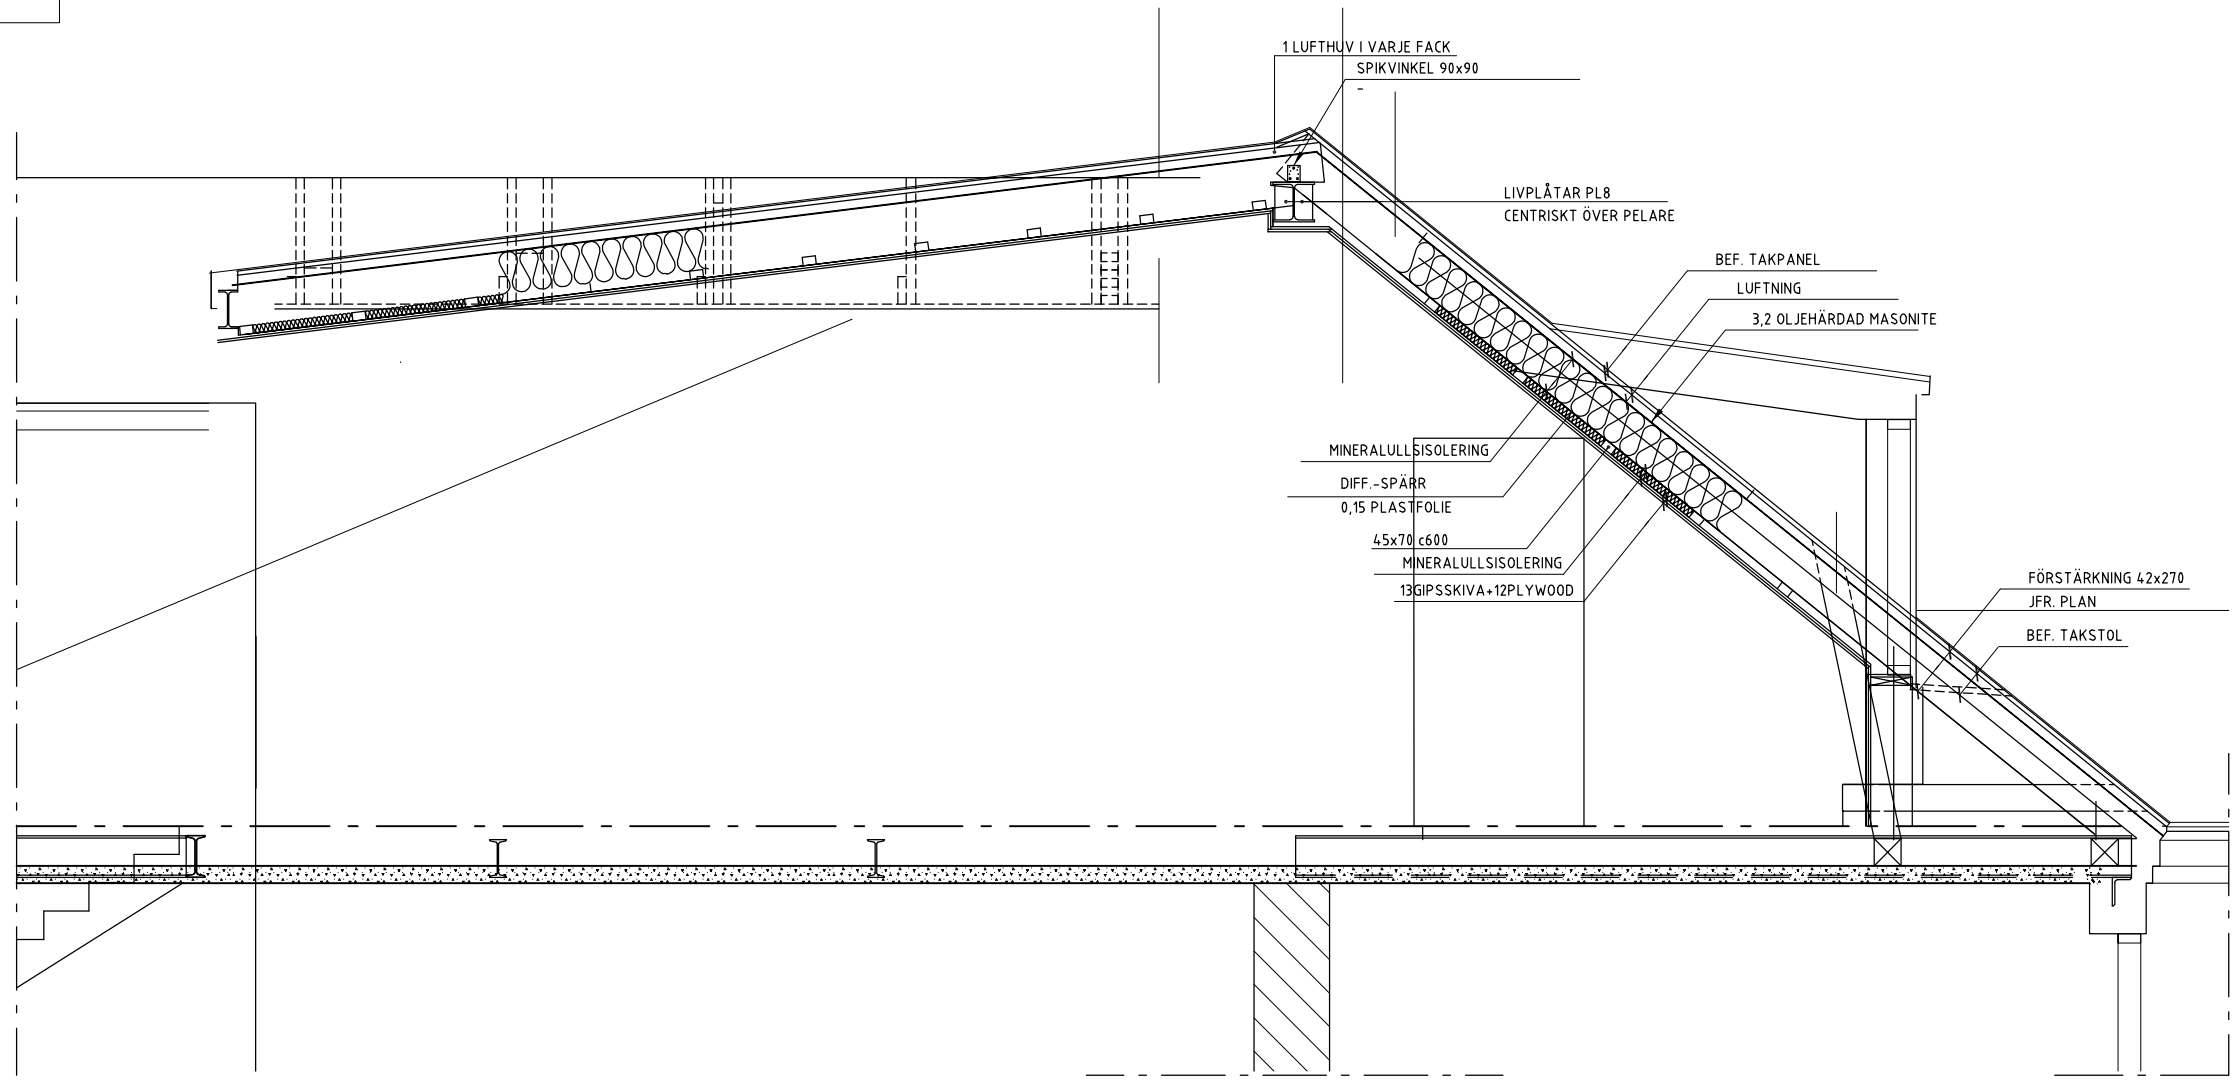


SEKTION A-K3
1:20

## FÖRESKRIFTER

MÅTT OCH UTFÖRANDE PÅ BEFINTLIG KONSTRUKTION KONTROLLERAS PÅ PLATSEN.
-
BETONG: BTG II K30
-
-
ARMERING: Ks500ST
NÄT Nps50
TÄCKANDE BETONGSKIKT:
- 20 mm
- 30 mm I GOLV PÅ MARK
SÄKERHETSKLASS: 2
MILJÖKLASS: A1 ; B1
LIVSLÄNGDSKLASS: L1
BRANDKLASS: R60
-
-
STÅLKVALITET:
PL, U o. L-PROF. S235JRG2
HE-, UPE, IPE S275JR
VKR S355J2H
UTFÖRANDEKLASS: GC
SKÄRKLASS: Sk1
SVETSKLASS: WC
SKRUVKVALITET: SB 8.8
SKRUVFÖRBANDSKLASS: S1
KORROSIVITETSKLASS: C1
ROSTSKYDDSSYSTEM: GRUNDMÅLNING
SÄKERHETSKLASS: 2
BRANDKLASS: R60
-
-

TRÄKVALITET:
KONSTRUKTIONSVIRKE K18
LIMTRÄ: L40
SPIK: TRÄ/TRÄ TRÄSKRUV ø5
TRÄ/STÅL ANKARSKRUV ø5
SÄKERHETSKLASS: 2
-
-
-
-
-
-
-
-
-
-
NYTTIG LAST: SNÖ O. VINDLAST
-
-
-

## HÄNVISNINGAR

-

## FÖRKLARINGAR

PLUSHÖJDER ÄR ENL URSPRUNGSRITN

| BET | ANT | ÄNDRINGEN AVSER | DATUM | SIGN |
|---|---|---|---|---|
| - | | | | |

# RELATION

Kv.Veken 4 Stockholm

PRIMULA

| | |
|---|---|
| BH | Primula Byggnads AB 08-557 745 50 |
| A | Primula Byggnads AB |
| K | Primula Byggnads AB |
| V | |
| E | |

| UPPDRAG NR | RITAD AV | HANDLÄGGARE |
|---|---|---|
| 000 | PF | P Feldt |

DATUM 22-09-15 | ANSVARIG

BJÄLKLAG ÖVER VÅN 6TR (YTTERTAK)
SEKTION A-K3

Orginalstorlek A1

| SKALA | NUMMER | BET |
|---|---|---|
| 1:20 | K3 | |

Inkom till Stockholms stadsbyggnadskontor - 2022-10-06, Dnr 2019-16604