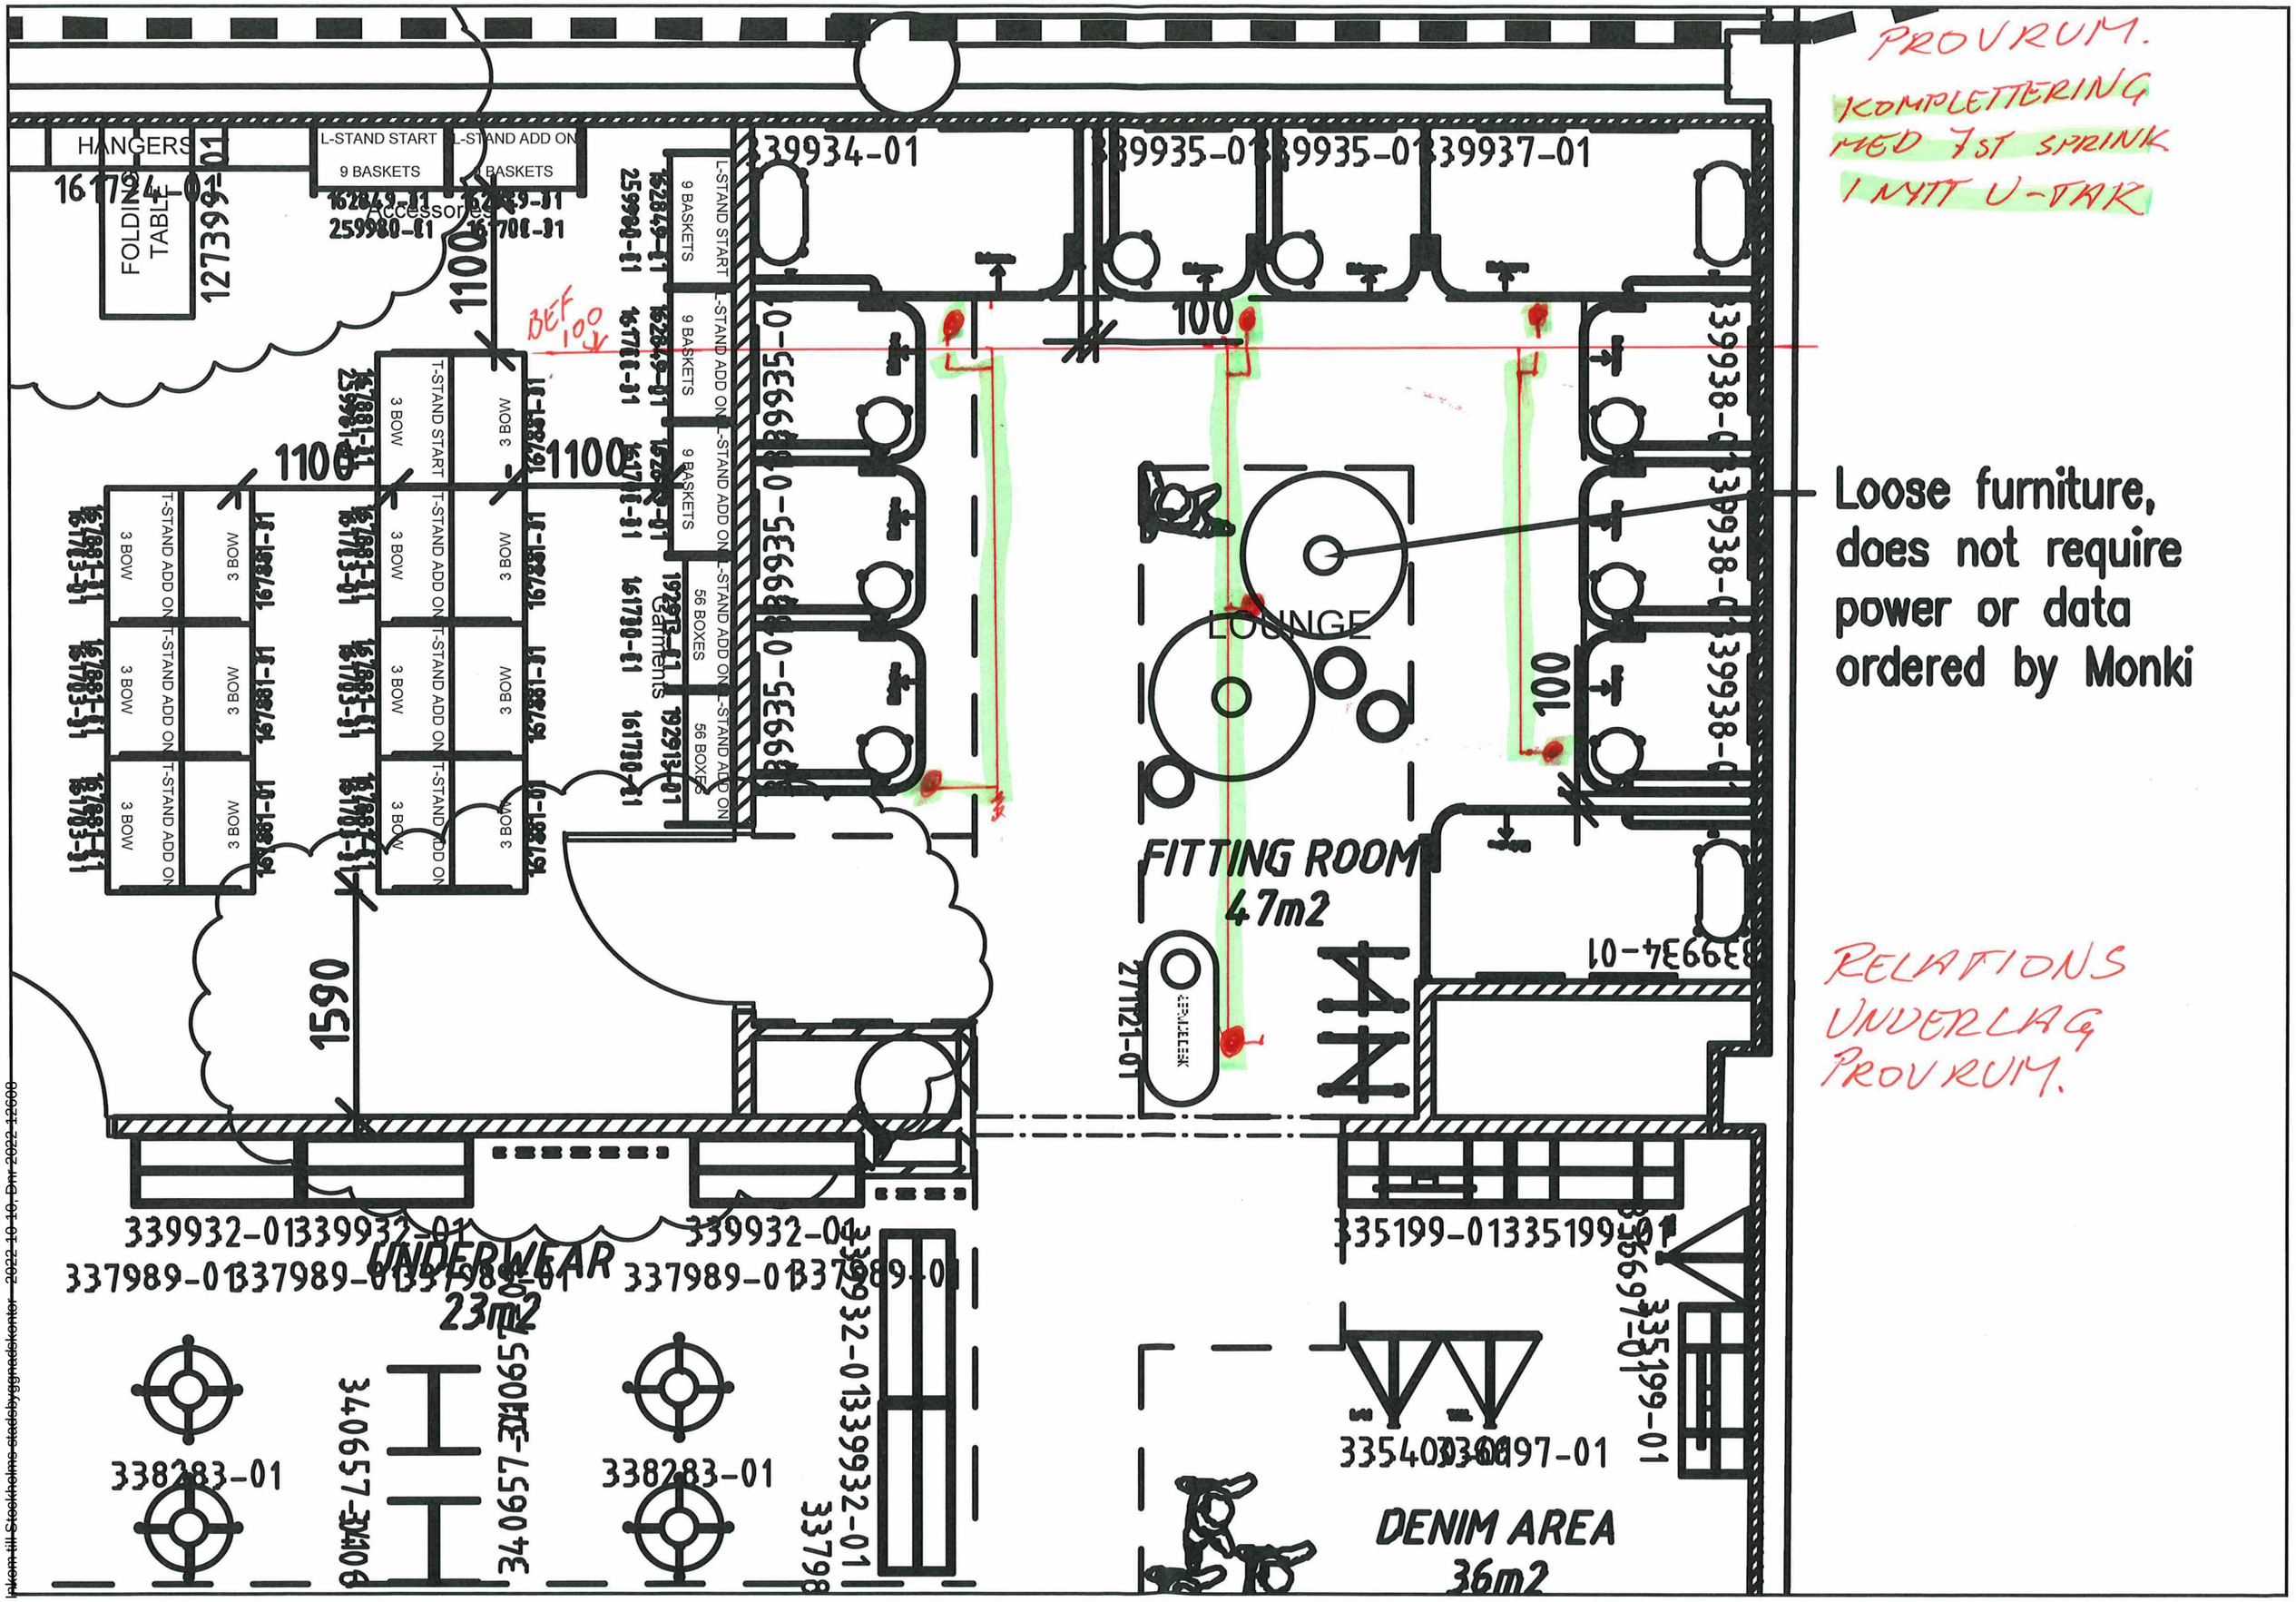

Inkom till Stockholms stadsbyggnadskontor 2022-10-10, Dnr 2022-12608