


FASAD MOT SÖDER



FASAD MOT VÄSTER

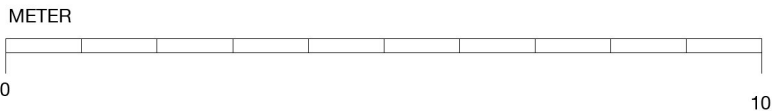

A	NY MARKNIVÅ, FÖNSTERSÄTTNING OCH STÖDMUR	22 10 26
ÄNDRINGAR		

FÖRESKRIFTER

SKALMÄTT FÅR EJ TAS PÅ RITNING

FÖRKLARINGAR

ALLA MÄTT KONTROLLERAS PÅ PLATS
ALLA MÄTT I MILLIMETER

----- TIDIGARE MARKNIVÅ

———— NY MARKNIVÅ

BYGGLOVSRITNING

TILLBYGGNAD
VERSION 2

FASADER

SARABANDEN 12

2022 04 08
FREDRIK AXELSSON DESIGN AB

SKALA 1:100 (A3)