



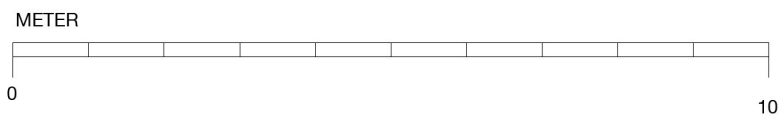

FÖRESKRIFTER
SKALMÄTT FÅR EJ TAS PÅ RITNING

FÖRKLARINGAR
ALLA MÄTT KONTROLLERAS PÅ PLATS
ALLA MÄTT I MILLIMETER

- NY DÖRR
- BEF. DÖRR
- NY VÄGG
- VÄGG RIVES

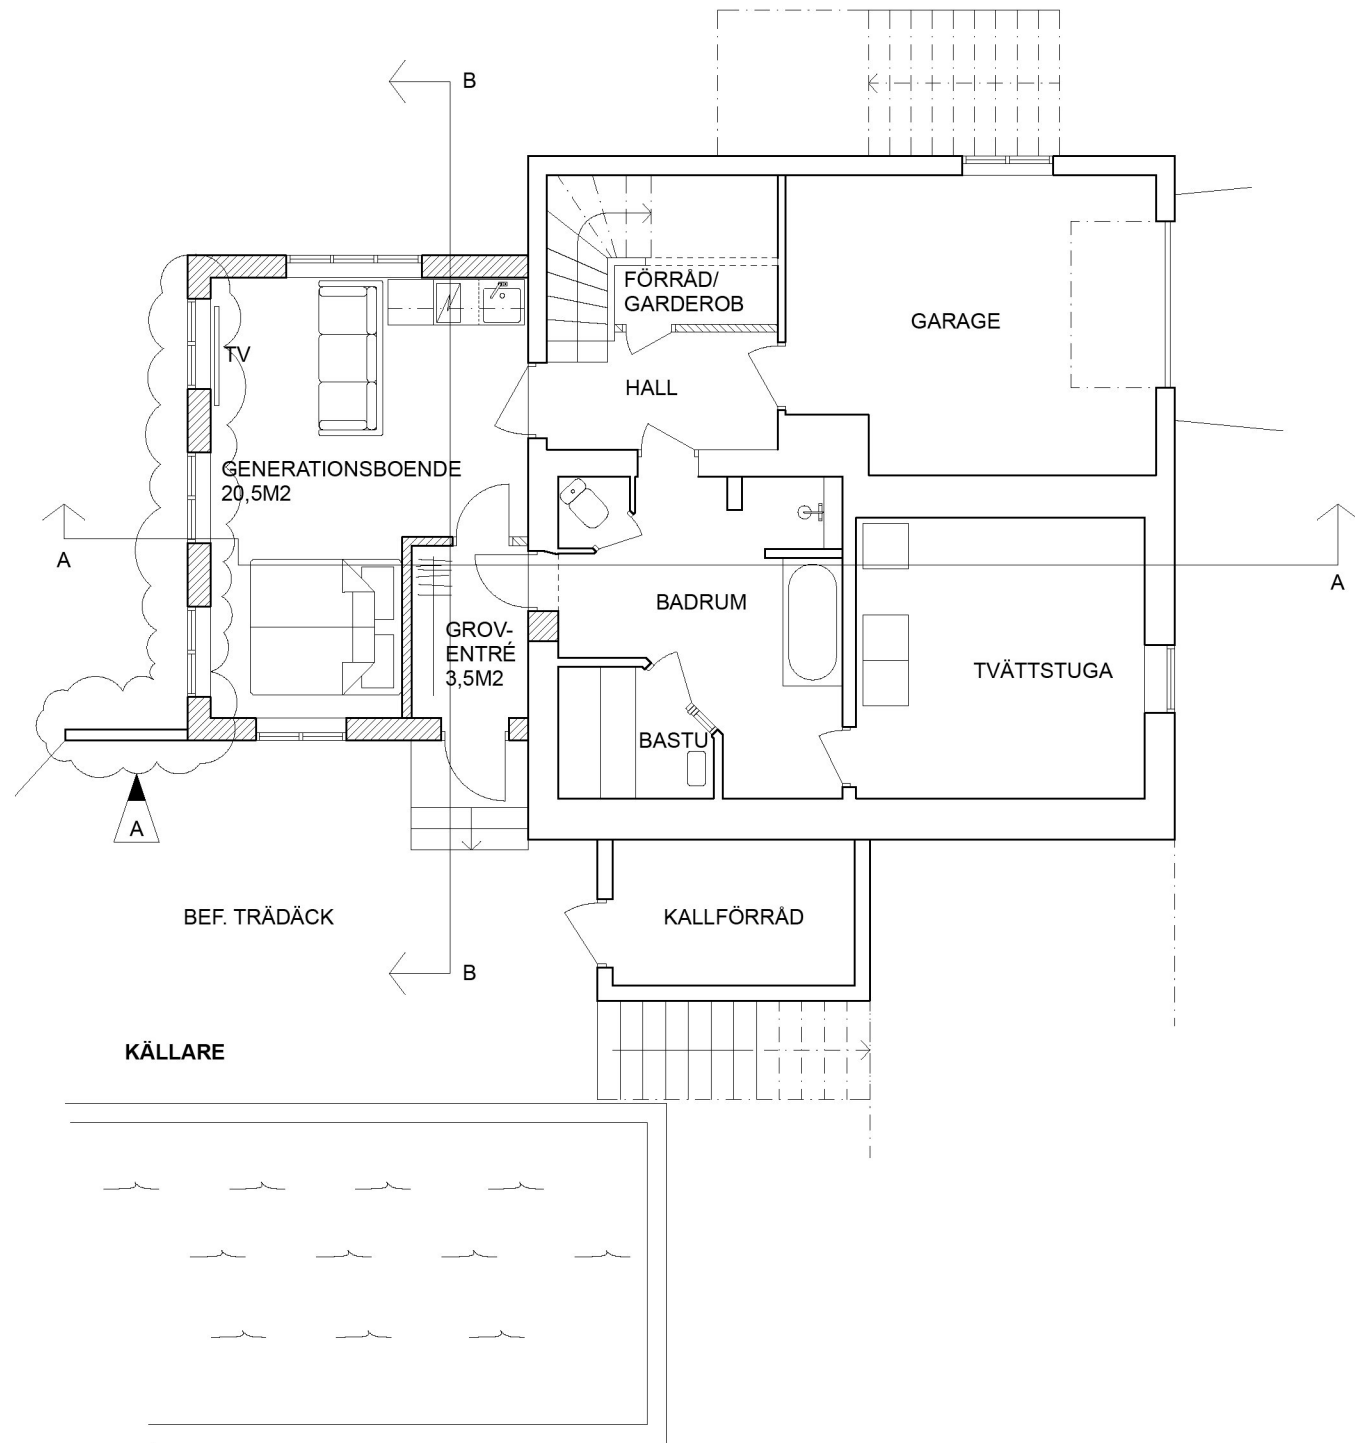

A	NY STÖDMUR OCH FÖNSTERSÄTTNING	22 10 26
ÄNDRINGAR		

BYGGLOVSRITNING
TILLBYGGNAD
VERSION 2
KÄLLARPLAN
SARABANDEN 12
2022 04 08
FREDRIK AXELSSON DESIGN AB
SKALA 1:100 (A3)