




Nr 130 Grund.
1927

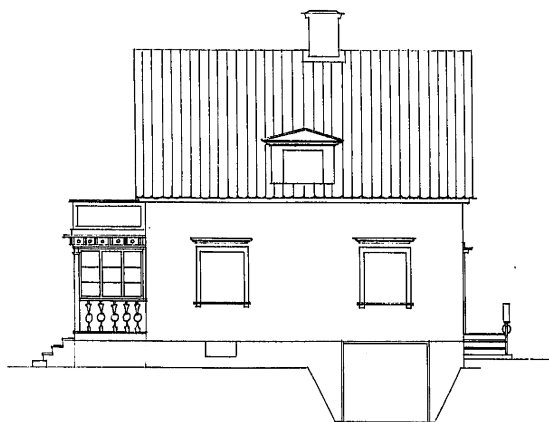


11 juli 1927
På å mda. ?
10/6-27
Stokb. 7/12-27

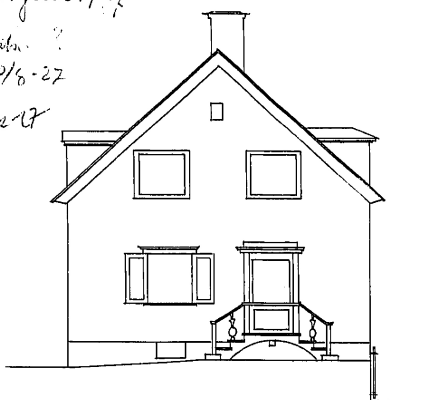


Ändringsritning
Kv. Polonäsens tomt nr. 20.
Ålsten
Karabanden 3

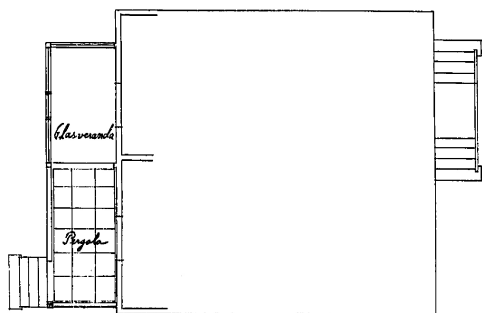


Botanplan.

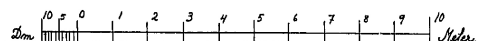

Ändringen skall fastställas
av stadsbyggnadsnämnden
Stockholm den 10 aug. 1927
J. Rasm.

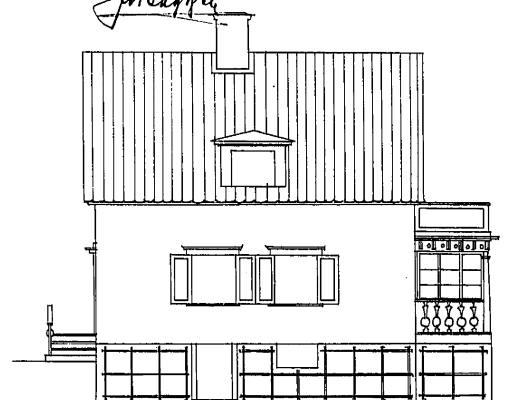

2199
24. 20. Polonäsens
Stockholm den 27 4 1927. J. Rasm.

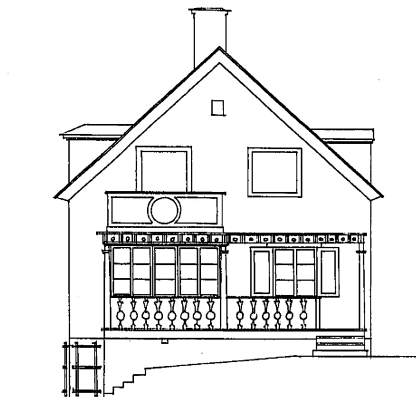

STOCKHOLMS STADS FASTIGHETSKONTOR
- EIGNAHEMSBYRÅN -
J. Rasm.