


FÖRESKRIFTER

HÄNVISNINGAR
Originalritning utförd av
ADLINGS BYGGNADSBYRÅ AB
1926

Del som bygglov gäller
Igensatt fönster återställs
till original i utformning,
material och kulör

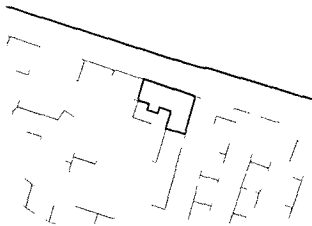

BYGGLOV	
Återställning av fönster BO EN 4 Kungsholms strand 135 Stockholm	
Ateljé Nord	
Fasad mot ost	
1:200	A-02