FASADELEVATION F1

NORR (MOT LÄSTMAKARGATAN)

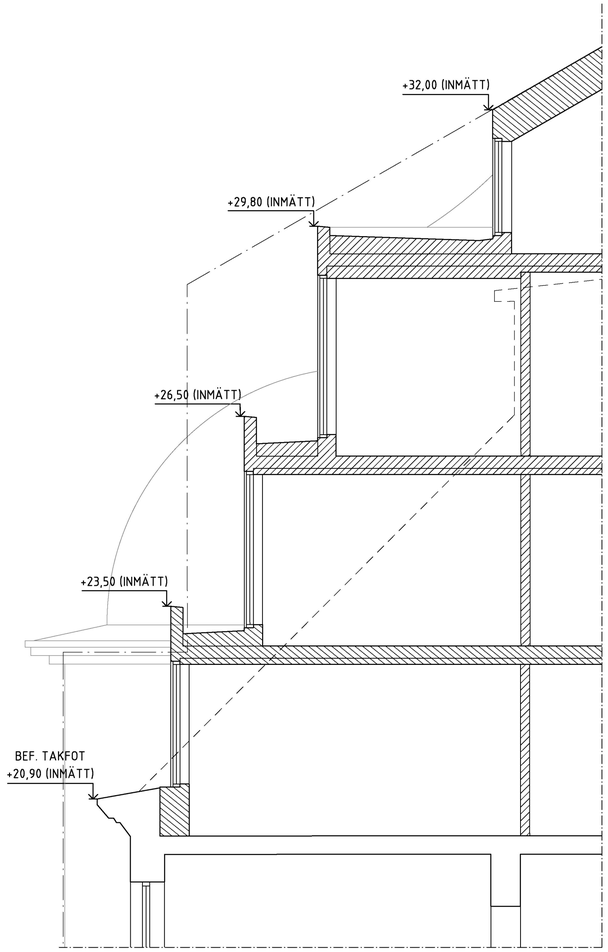

PRINCIPSEKTION TILLBYGGNAD A-A

1:50

FÖRKLARINGAR

RELATIONSUNDERLAG FÖR PROJEKTERING AV BYGGLOV INNEHÖLL AVVIKELSER FRÅN VERKLIGA PLUSHÖJDER. BJÄLKLAGSHÖJDER ÄR JUSTERADE FÖR ATT FÅ KORREKTA HÖJDER PÅ TAKKRÖN I RELATION TILL BEVILJAT LOV.
UTFORMNING TAK JUSTERAD FÖR ATT INRYMMA HISSTOPP SAMT FLÄKTRUM.
PROJEKTET RYMS INOM MEDGIVEN BYGGRÄTT ENL. DETALJPLAN.

FÖRESKRIFTER

HÄNVISNINGAR

0 1 2 3 4 5 10
METER

BET	ANT	ÄNDRINGEN AVSER	DATUM	SIGN

RELATIONSHANDLING

VILDMANNEN 11

LOKALISERINGSFIGUR

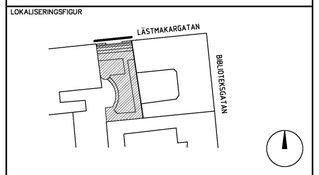

KRUPINSKI / KRUPINSKA ARKITEKTER

KOCKSGATAN 56, 116 29 STOCKHOLM
INFO@KKARK.COM
T +46 (0) 736 719141
WWW.KKARK.COM

UPPDRAG NR	RITAD AV	HANDLÄGGARE
1920	A. JOHNSSON	K. KRUPINSKA
DATUM	ANSVARIG	
2022-12-22	KONRAD KRUPINSKI	

FASADELEVATION F1 (NORR)
(MOT LÄSTMAKARGATAN)

FORMAT	SKALA	NUMMER	BET
A1	1:100	A-40.3-10	–

AJTAGG

XREF: _XSTAMP
IMAGE: -

Inkom till Stockholms stadsbyggnadskontor - 2022-12-23, Dnr 2020-08470