


METER


0 1 5 10

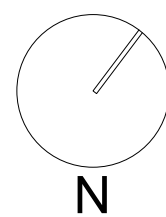

#### FÖRKLARINGAR

Alla mått i mm om ej annat anges.

- BEF BYGGNADSEDELAR
- NYA BYGGNADSEDELAR
- NY DÖRR
- BEFINTLIG DÖRR
- Forberett för tvättpelare
- Tvättpelare
- Kombimaskin
- Garderob
- Städskåp
- Brandutrymning

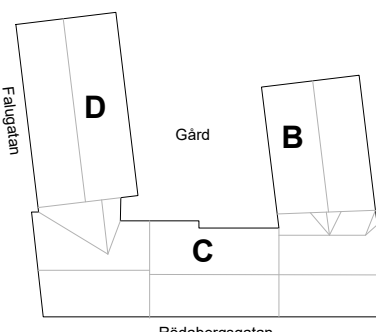

Orienteringsfigur

BET	ANT	ÄNDRING AVSER	DATUM	SIGN
-----	-----	---------------	-------	------

#### RELATIONSHANDLING

Ombyggnation av vindar till bostäder  
Humbleboet 17  
Falugatan, Rödabergsgatan, Hedemoratäppan

#### Ateljé Nord

A	Ateljé Nord
K	
V	
E	
B	

UPPDRAG NR	RITAD AV JO	HANDLÄGGARE JO
DATUM 2022-10-18	ANSVARIG JO	

Vind C

SKALA 1:50	A3=50%	NUMMER A-40-1-301	BET
---------------	--------	----------------------	-----