




#### FÖRKLARINGAR

- Alla mått i mm om ej annat anges.
- BEF BYGGNADSEDELAR
  - NYA BYGGNADSEDELAR
  - NY DÖRR
  - BEFINTLIG DÖRR
  - Förberett för tvättpelare
  - Tvättpelare
  - Kombimaskin
  - Garderob
  - Städkåp
  - Brandutrymning

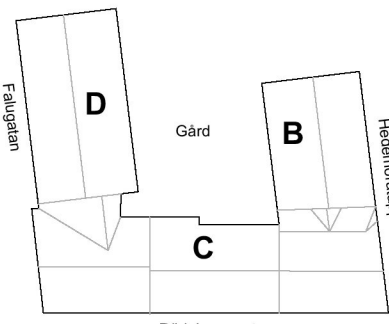

Orienteringsfigur

BET	ANT	ÄNDRING AVISER		DATUM	SIGN
RELATIONSHANDLING					
Ombyggnation av vindar till bostäder Humbleboet 17 Falugatan, Rödbergsgatan, Hedemoratäppan					
Ateljé Nord					
A	Ateljé Nord				
K					
V					
E					
B					
UPPDRAG NR		RTAD AV	HANDLÄGGARE		
DATUM		ANSVARIG			
2022-09-30		JO	JO		
Vind D					
SKALA	A3+50%	NUMMER	BET		
1:50		A-40-1-401			