


FÖRKLARINGAR

- Alla mått i mm om ej annat anges.
- BEF BYGGNADEDELAR
  - NYA BYGGNADEDELAR
  - NY DÖRR
  - BEFINTLIG DÖRR
  - Forberett för tvättpelare
  - Tvättpelare
  - Kombimaskin
  - Garderob
  - Städskåp
  - Brandutrymning

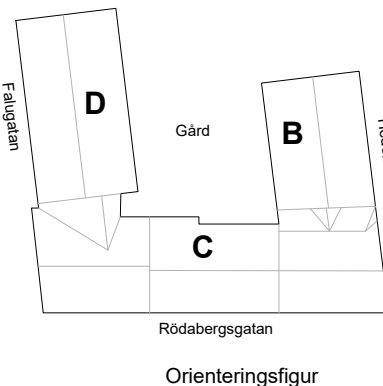

BET	ANT	ÄNDRING AV/SER		DATUM	SIGN
RELATIONSHANDLING					
Ombyggnation av vindar till bostäder Humleboet 17 Falugatan, Rödabergsgatan, Hedemoraträppen					
Ateljé Nord					
A	Ateljé Nord				
K					
V					
E					
B					
UPPDRAG NR		RITAD AV JO	HANDLÄGGARE JO		
DATUM 2022-10-18		ANSVARIG JO			
Vind B					
SKALA	A3=50%	NUMMER			BET
1:50		A-40-1-201			