



FÖRKLARINGAR:

ALLA MÅTT I METER

MÅTT MOT GRÄNSERNA ÄR VINKELRÄTA

MÅTT I PARENTES KOMMER FRÅN SITUATIONSPLAN  
MED NR A-40-1-001 OCH DATUM 2020-02-20 SAMT FRÅN  
A-RITNING MED NR A-40-1-100 OCH DATUM 2021-12-17

FG - FÄRDIGT GOLV

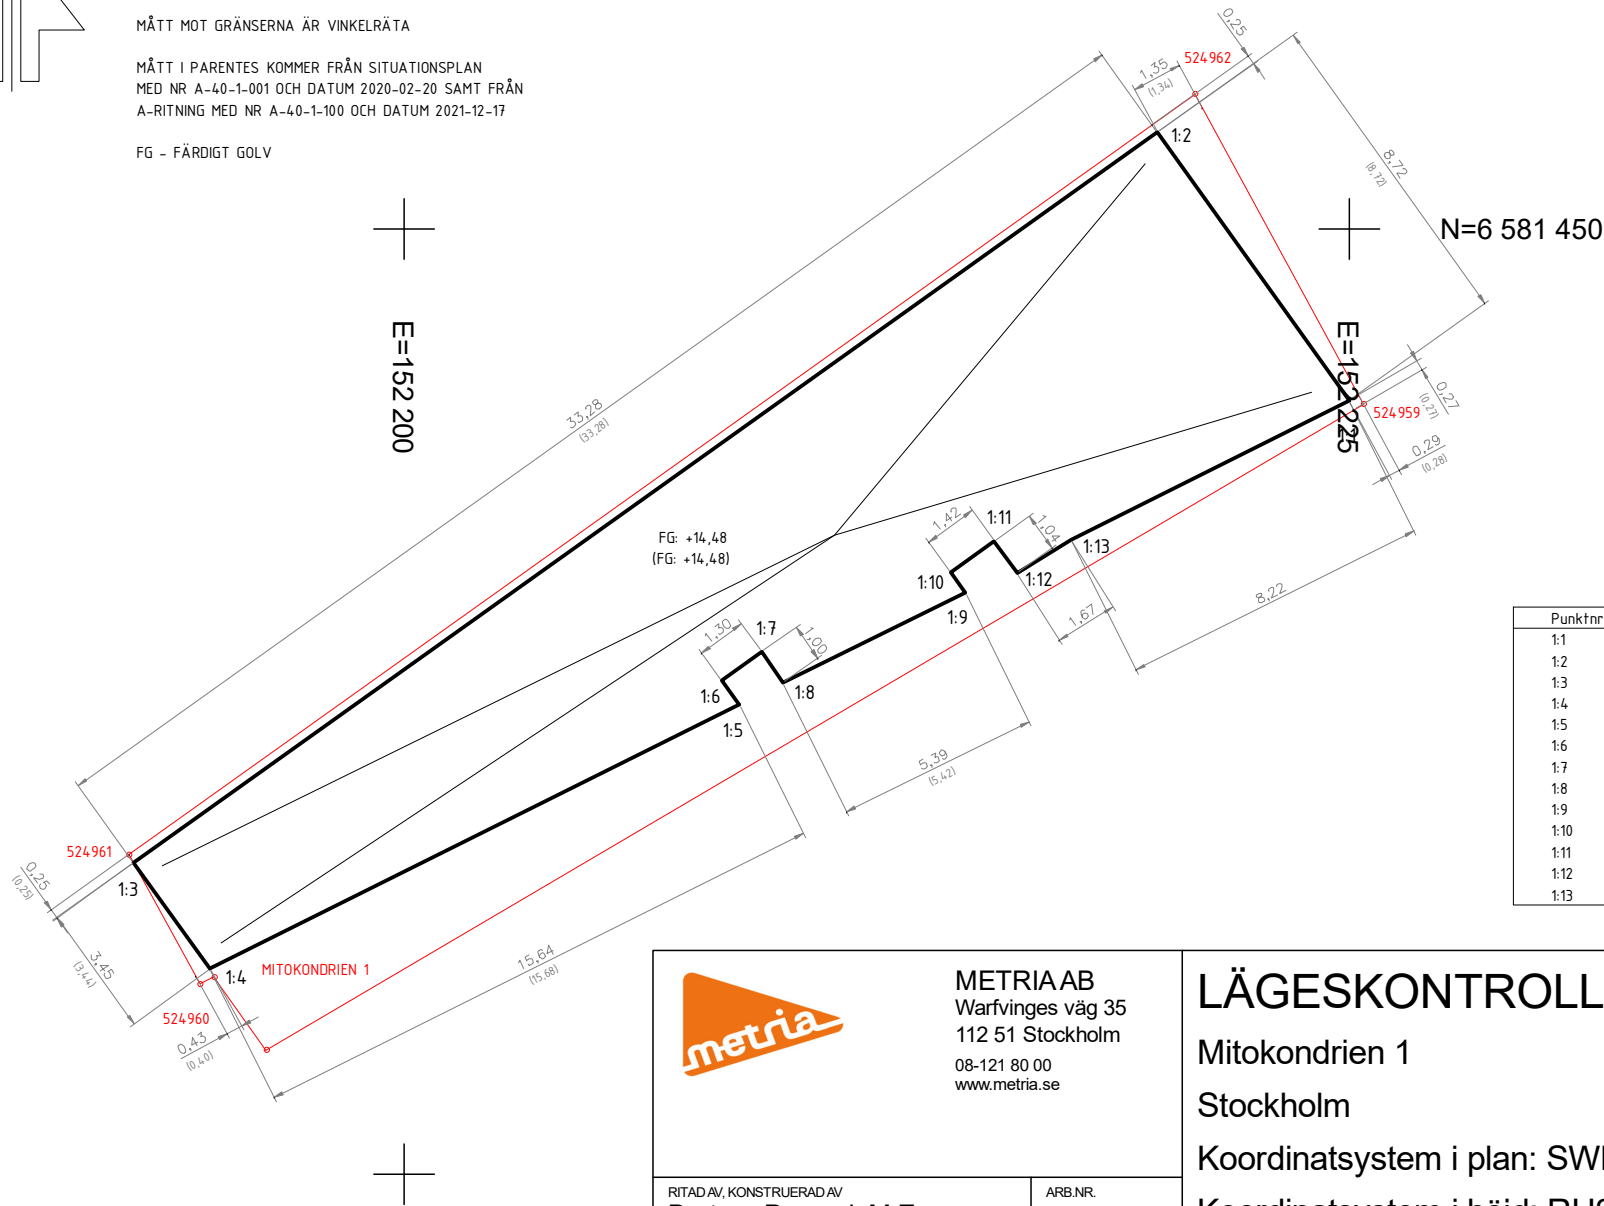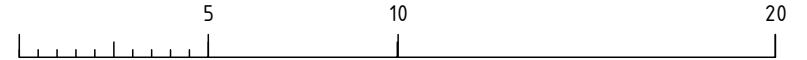

Punktnr	N-Koordinat	E-Koordinat
1:1	6 581 445,460	152 224,992
1:2	6 581 452,556	152 219,925
1:3	6 581 433,230	152 192,835
1:4	6 581 430,437	152 194,864
1:5	6 581 437,413	152 208,866
1:6	6 581 438,050	152 208,401
1:7	6 581 438,823	152 209,452
1:8	6 581 438,001	152 210,019
1:9	6 581 440,381	152 214,852
1:10	6 581 440,908	152 214,464
1:11	6 581 441,745	152 215,611
1:12	6 581 440,900	152 216,217
1:13	6 581 441,787	152 217,637



METRIAAB  
Warfvinges väg 35  
112 51 Stockholm  
08-121 80 00  
www.metria.se

RITAD AV, KONSTRUERAD AV  
Bartosz Paruzel, M.E.

ARB.NR.

2022-04-22

## LÄGESKONTROLL

Mitokondrien 1

Stockholm

Koordinatsystem i plan: SWEREF99 18:00

Koordinatsystem i höjd: RH2000

SKALA

1:200

HÖJDSKALA

RITNINGSNUMMER

REV