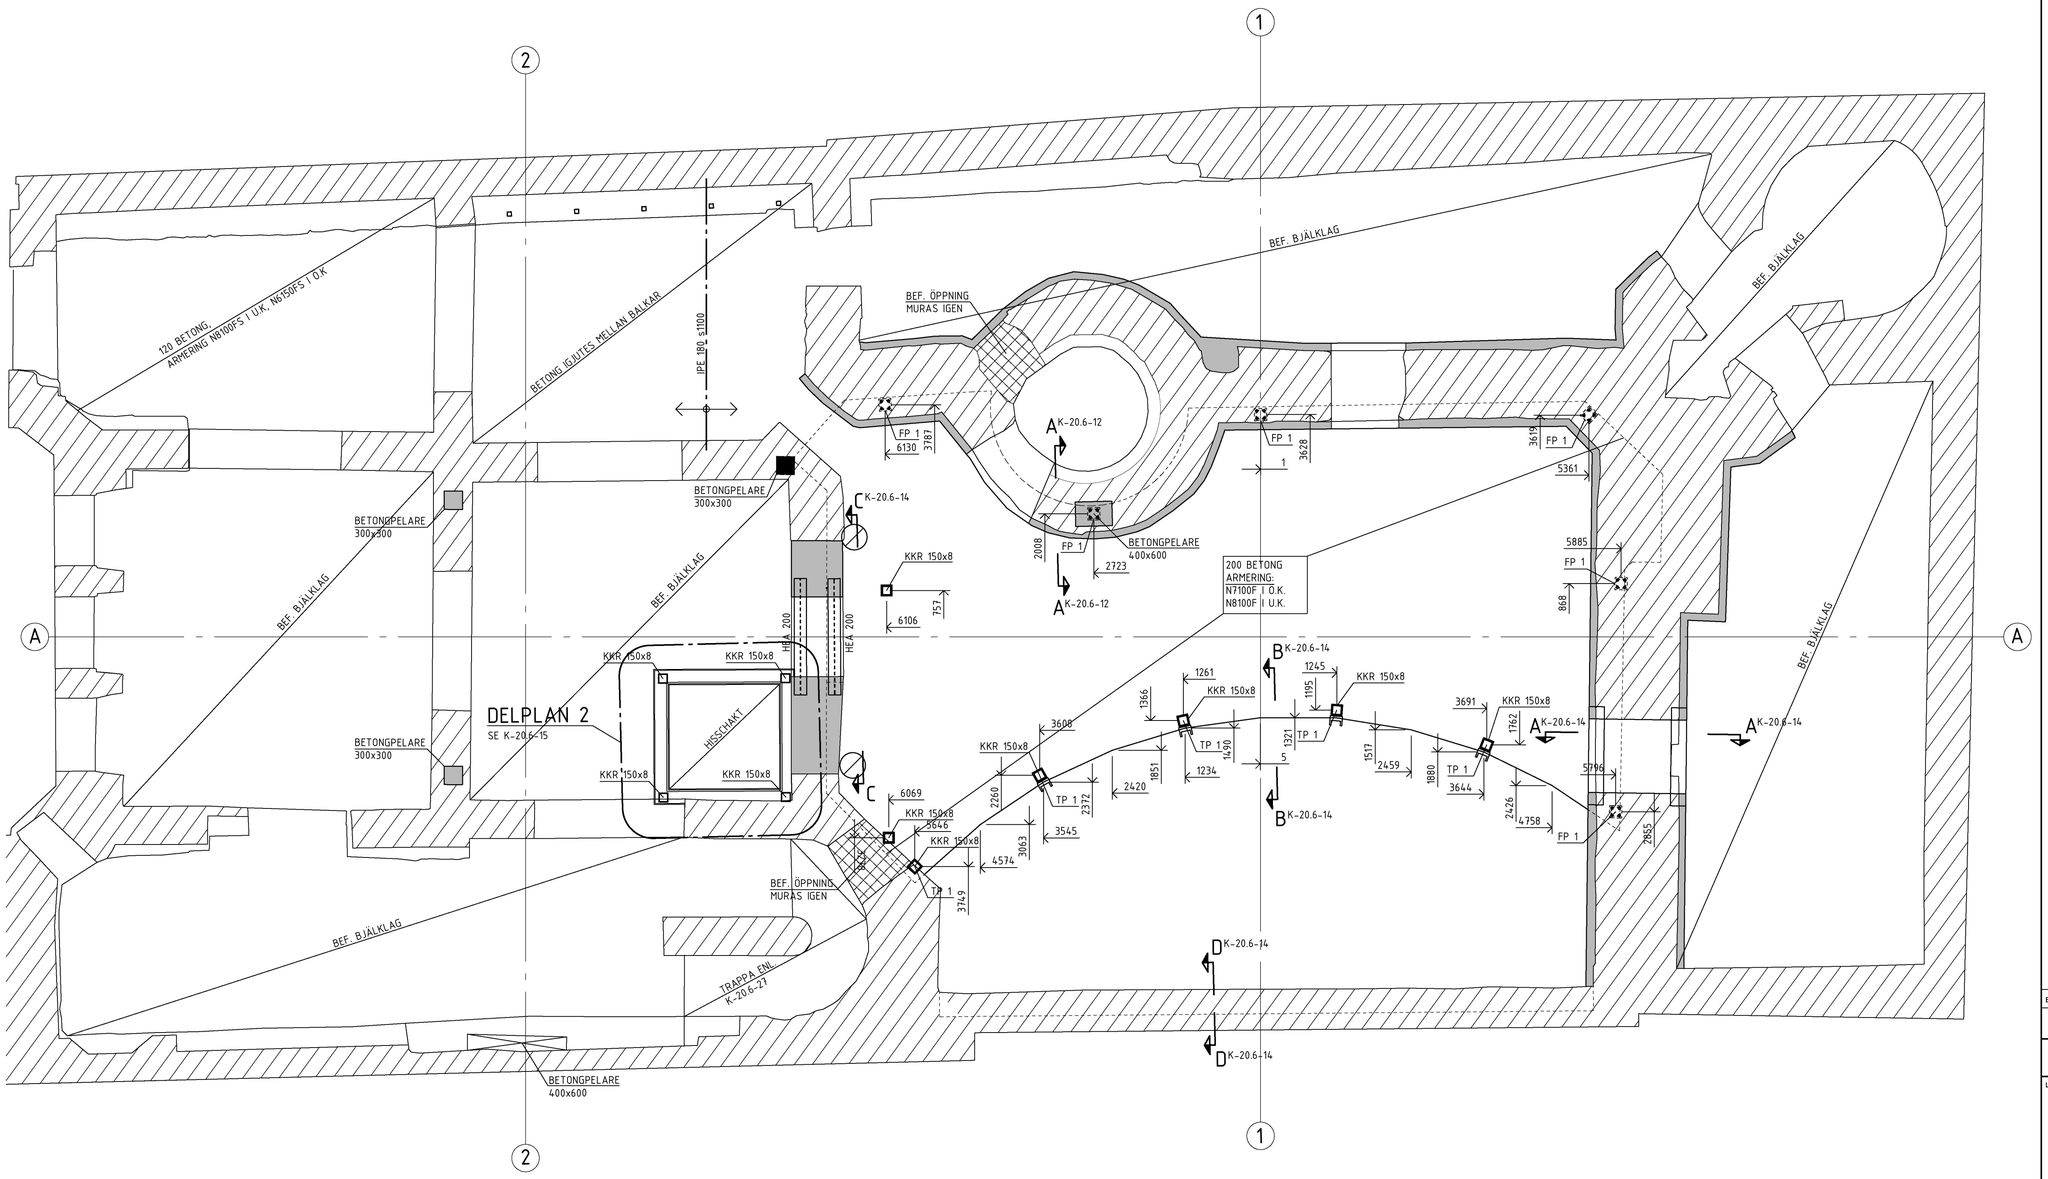

FÖRESKRIFTER

SE DOKUMENT "VILDMANNEN 11, STOCKHOLM - KONSTRUKTIONSDOKUMENT"

FÖRKLARINGAR

ALLA MÅTT I MILLIMETER
ALLA PLUSHÖJDER I METER
FP1 = PEIKKO WELDA STRONG 200x200-220
FP2 = PEIKKO WELDA 150x150-110

HÄNVISNINGAR

SE RITNING
PLANER K-20.1-09 - K-20.1-18
SEKTIONER K-20.2-10 - /XXX

BET	ANT	ÄNDRINGEN AVSER	DATUM	SIGN

RELATIONSHANDLING

VILDMANNEN 11

LOKALISERINGSFIGUR

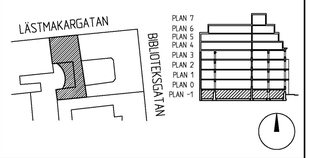

UPPDRAG NR	RITAD AV	HANDLÄGGARE
20003	K.A	K.ANDERSSON
DATUM	ANSVARIG	
2022-11-07	F.NORBÄCK	

PLAN 09
BJÄLKLAG ÖVER PLAN 09

FORMAT	SKALA	NUMMER	BET
A1	1:50	K-20.1-09	-

AJTAGG

XREF: _XSTAMP
IMAGE: -

Inkom till Stockholms stadsbyggnadskontor - 2023-02-23, Dnr 2020-08470