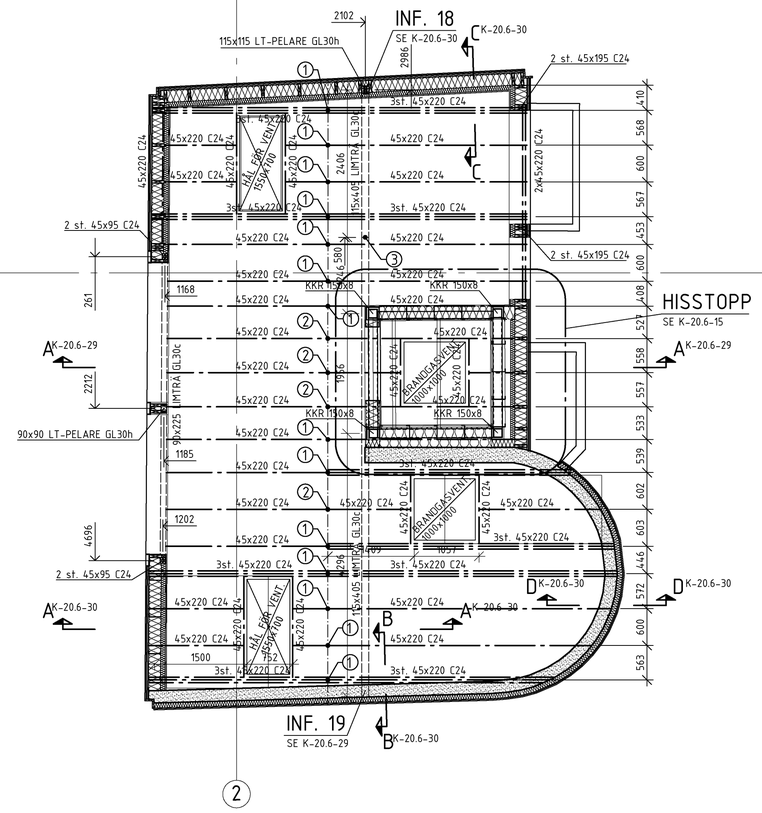

FÖRESKRIFTER

SE DOKUMENT "VILDMANNEN 11, STOCKHOLM - KONSTRUKTIONSDOKUMENT"

FÖRKLARINGAR

ALLA MÅTT I MILLIMETER
ALLA PLUSHÖJDER I METER
① TRÄINFÄSTNING 1, SE K-20.6-29
② TRÄINFÄSTNING 2, SE K-20.6-29
③ TRÄINFÄSTNING 3, SE K-20.6-29

HÄNVISNINGAR

SE RITNING
PLANER K-20.1-09 - K-20.1-17
SEKTIONER K-20.2-10 - /XXX
DETALJER K-20.6-10 - /XXX
ARMERINGSPLANER K-22.1-09 - K-22.1-16

BET	ANT	ÄNDRINGEN AVSER	DATUM	SIGN

RELATIONSHANDLING
VILDMANNEN 11

LOKALISERINGSFIGUR

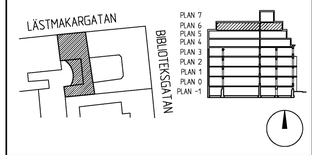

UPPDRAG NR	RITAD AV	HANDLÄGGARE
20003	K.A	K.ANDERSSON
DATUM	ANSVARIG	
2022-11-07	F.NORBÄCK	


FORMAT	SKALA	NUMMER	BET
A1	1:50	K-20.1-17	-

AJTA66

0 1 2 5
METER

XREF: _XSTAMP
IMAGE: -

Inkom till Stockholms stadsbyggnadskontor - 2023-02-23. Dnr 2020-08470