






Stadsbyggnadskontoret

Inkom 2023 -02- 24
Reg.

Dnr:

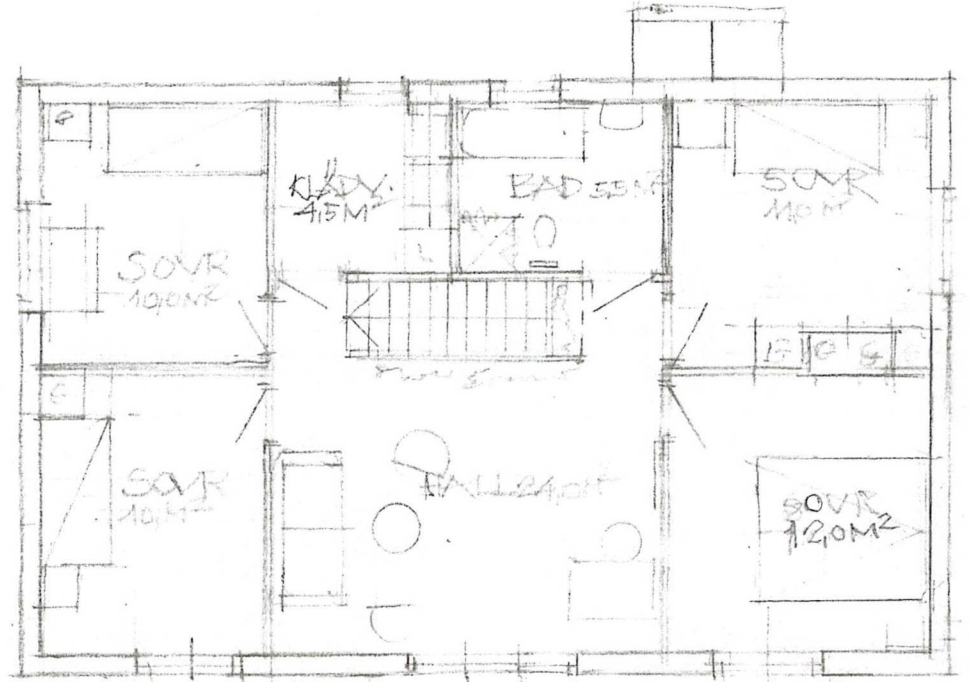

PLAN VÅR TR 1

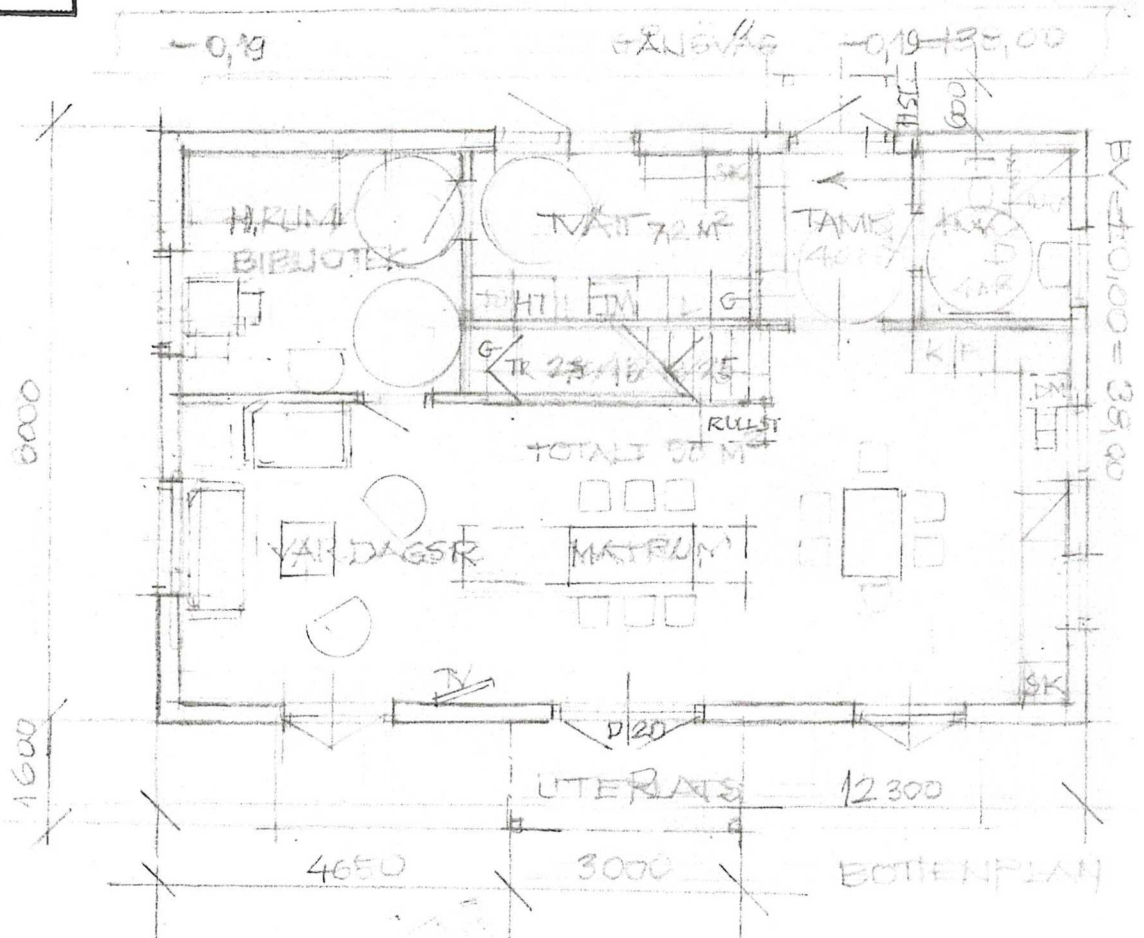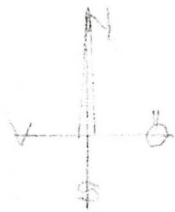

BYRÅCHEFEN 5 STOCKHOLM

Planer i skala 1:100 Lidingö 2022 11 08

Schömer Consultant KB Ervin Schömer arkitekt SAR

2

REV 2022-12-21

BALKONG BORT. 2023-02-20 ALLM