BRANTHOLMSGRÄND 10
OBJEKT 1 - "B10"

STOCKHOLM
KV. BRANTHOLMEN 2
STOCKHOLM L. ARB: NR 624052

VSRINGSPLAN 1.


SKALA 1:100 1965


AVD. FÖR POST. SÄND. FÖRTERING

ANNEXE 1

11 10 5 1965

78

[illegible]


10000, 10000
10000

BYGGLOVHANDLING



ÄNDRING AV TVÄTTSTUGA
TILL BOSTAD SAMT YTTRE ÄNDRING


PROJEKT	DATUM	
BRANTHOLMSGRÄND	2023-03-02	
FASTIGHET	RITAD AV	SKALA
KV. BRANTHOLMEN 1	dv	1:200 (A3)
INNEHÅLL	NUMMER	BET
HELPLAN B10	A02	

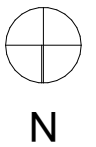

Helplan, Branholmsgränd 6-10


1:200

SKALA 1:200

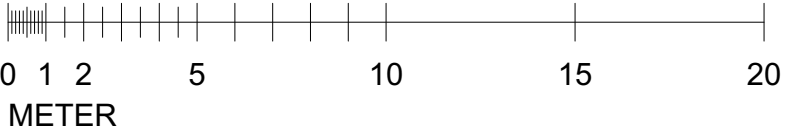




Planritning, entréplan, ombyggnad
1:100

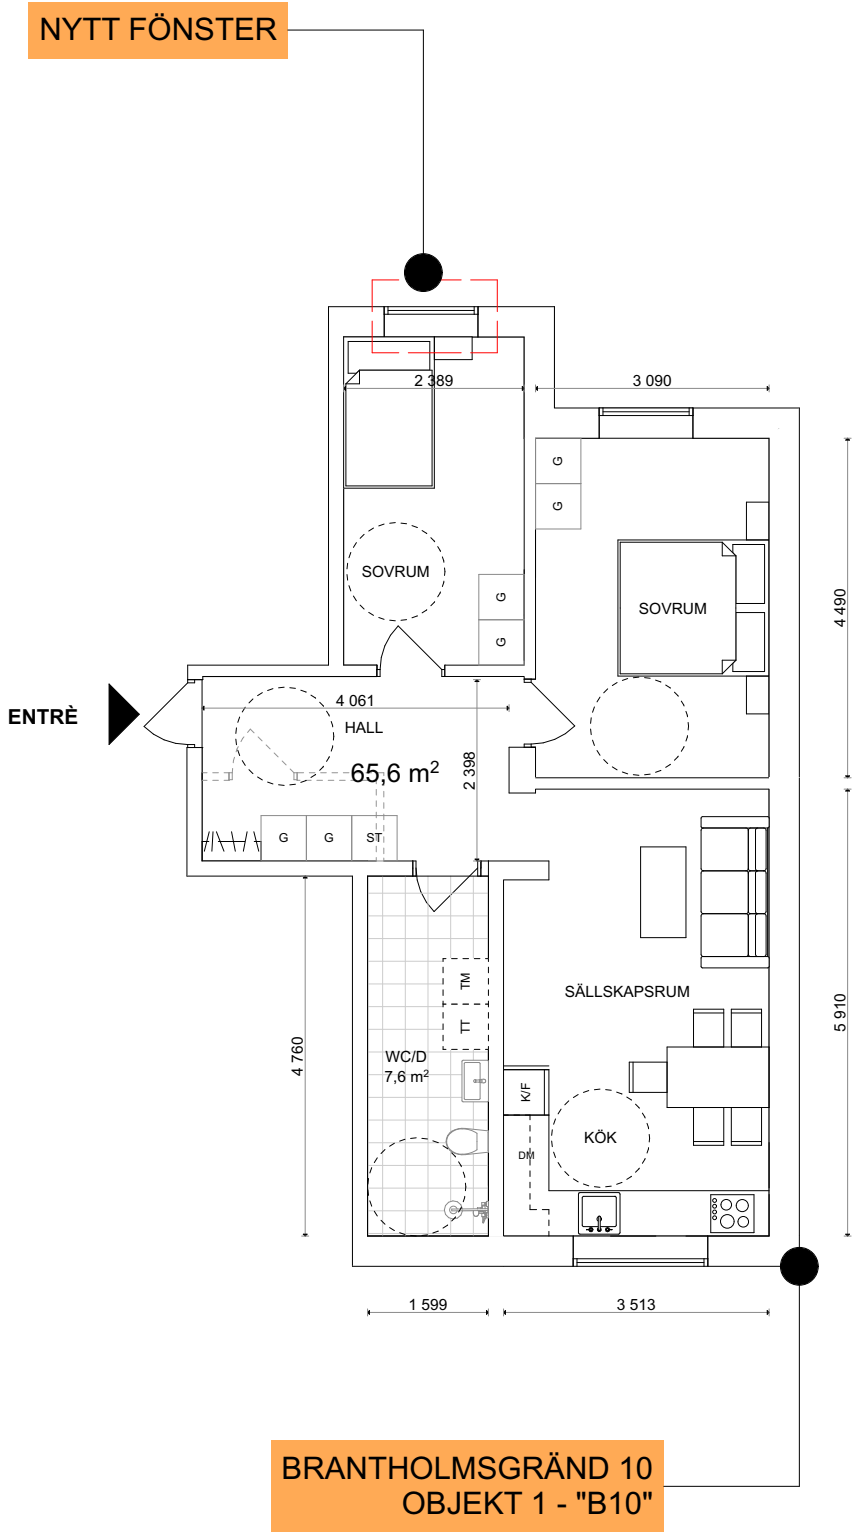


SKALA 1:100

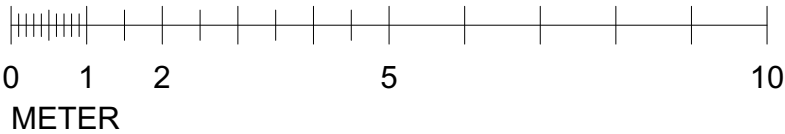

FÖRKLARINGAR

- Vegg som rivs
- ===== Bef. vägg som behålls
- Bef. dörr

BYGGLOVHANDLING		
		
ÄNDRING AV TVÄTTSTUGA TILL BOSTAD SAMT YTTRE ÄNDRING		
PROJEKT BRANTHOLMSGRÄND	DATUM 2023-03-02	
FASTIGHET KV. BRANTHOLMEN 1	RITAD AV dv	SKALA 1:100 (A3)
INNEHÅLL PLANRITNING B10	NUMMER A03	BET

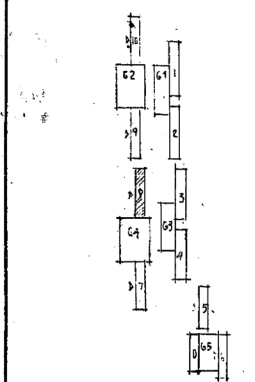

STADSBEHOUDINGSKONTORET
Dnr. 17849/66
18 AUG 1966

STOCKHOLM
KV. BRANTHOLMEN 2
STOCKHOLM L ARB NR 2240:2

VININGSPLAN 1

1980 1100

DATE 10/5 1965

RE. W. 1/2

18

18



AVD. FÖR ROSTADSPRÄTTERING

ARKITEKTKONTORET

H 10/5 1966 <i>Bo</i> KODAK SAFETY FILM	INT. NR. 55
<i>Morgan Blane</i> ARK M22	

BRANTHOLMSGRÄND 36
OBJEKT 2 - "B36"


MEKANISK VENT. EHL. SÄRSKILT PROGRAM.

24.11.66
Sergei Choudchul



Helplan, Branholmsgränd 32-36
1:200

SKALA 1:200

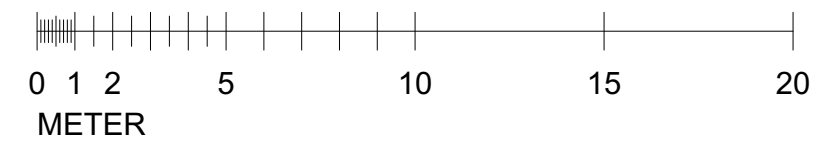

BYGGLOVHANDLING




ÄNDRING AV TVÄTTSTUGA TILL BOSTAD SAMT YTTRE ÄNDRING

PROJEKT	DATUM	
BRANTHOLMSGRÄND	2023-03-02	
FASTIGHET	RITAD AV	SKALA
KV. BRANTHOLMEN 1	dv	1:200 (A3)
INNEHÅLL	NUMMER	BET
HELPLAN B36	A06	





Planritning, entréplan, ombyggnad
1:100

SKALA 1:100

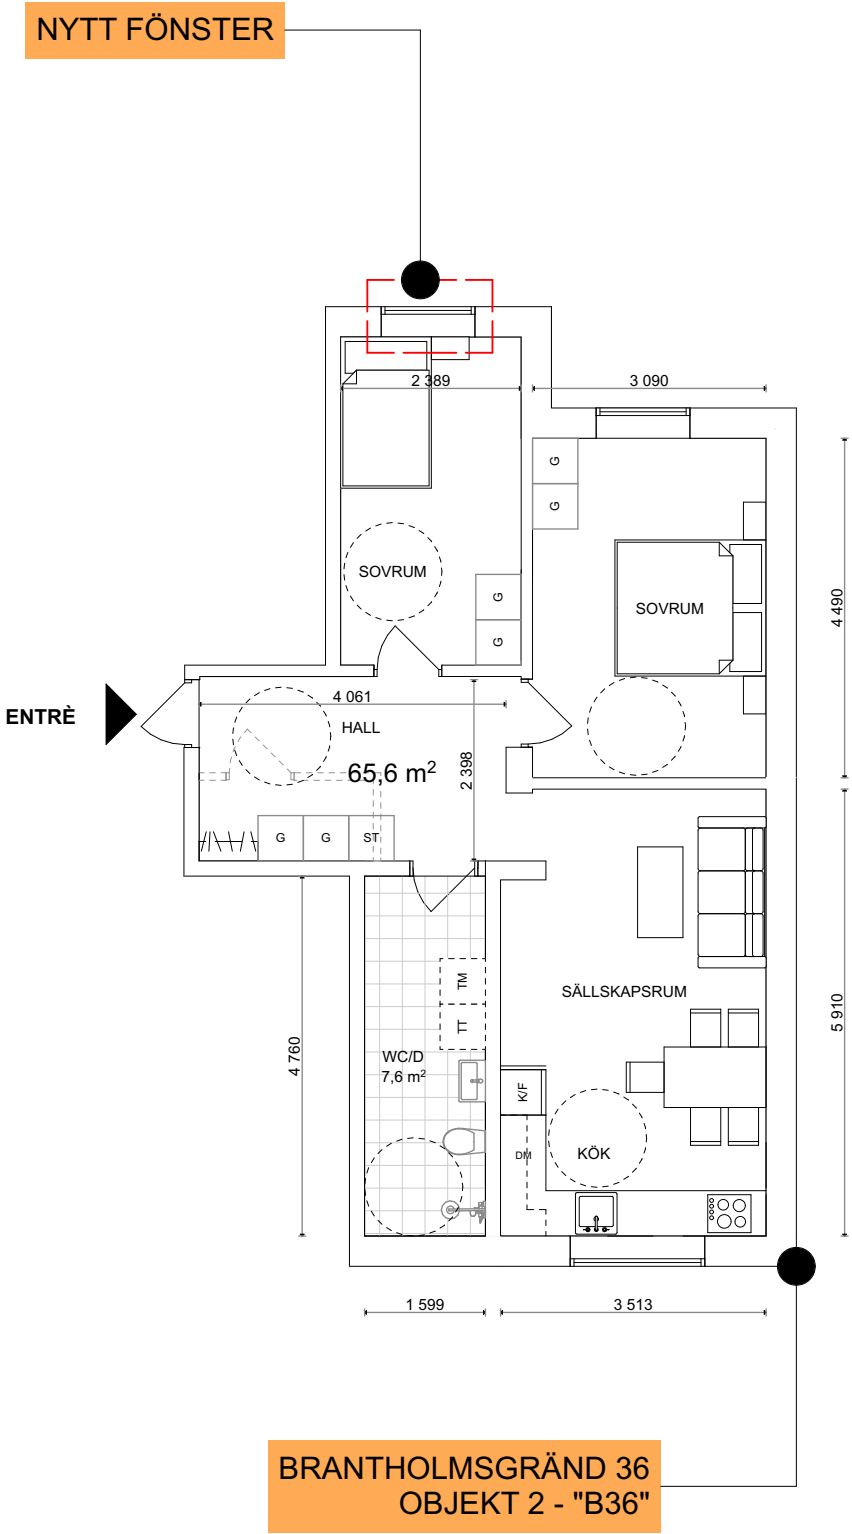


- FÖRKLARINGAR
- Vägg som rivs
 - ===== Bef. vägg som behålls
 - Bef. dörr

BYGGLOVHANDLING		
		
ÄNDRING AV TVÄTTSTUGA TILL BOSTAD SAMT YTTRE ÄNDRING		
PROJEKT BRANTHOLMSGRÄND	DATUM 2023-03-02	
FASTIGHET KV. BRANTHOLMEN 1	RITAD AV dv	SKALA 1:100 (A3)
INNEHÅLL PLANRITNING B36	NUMMER A07	BET

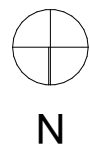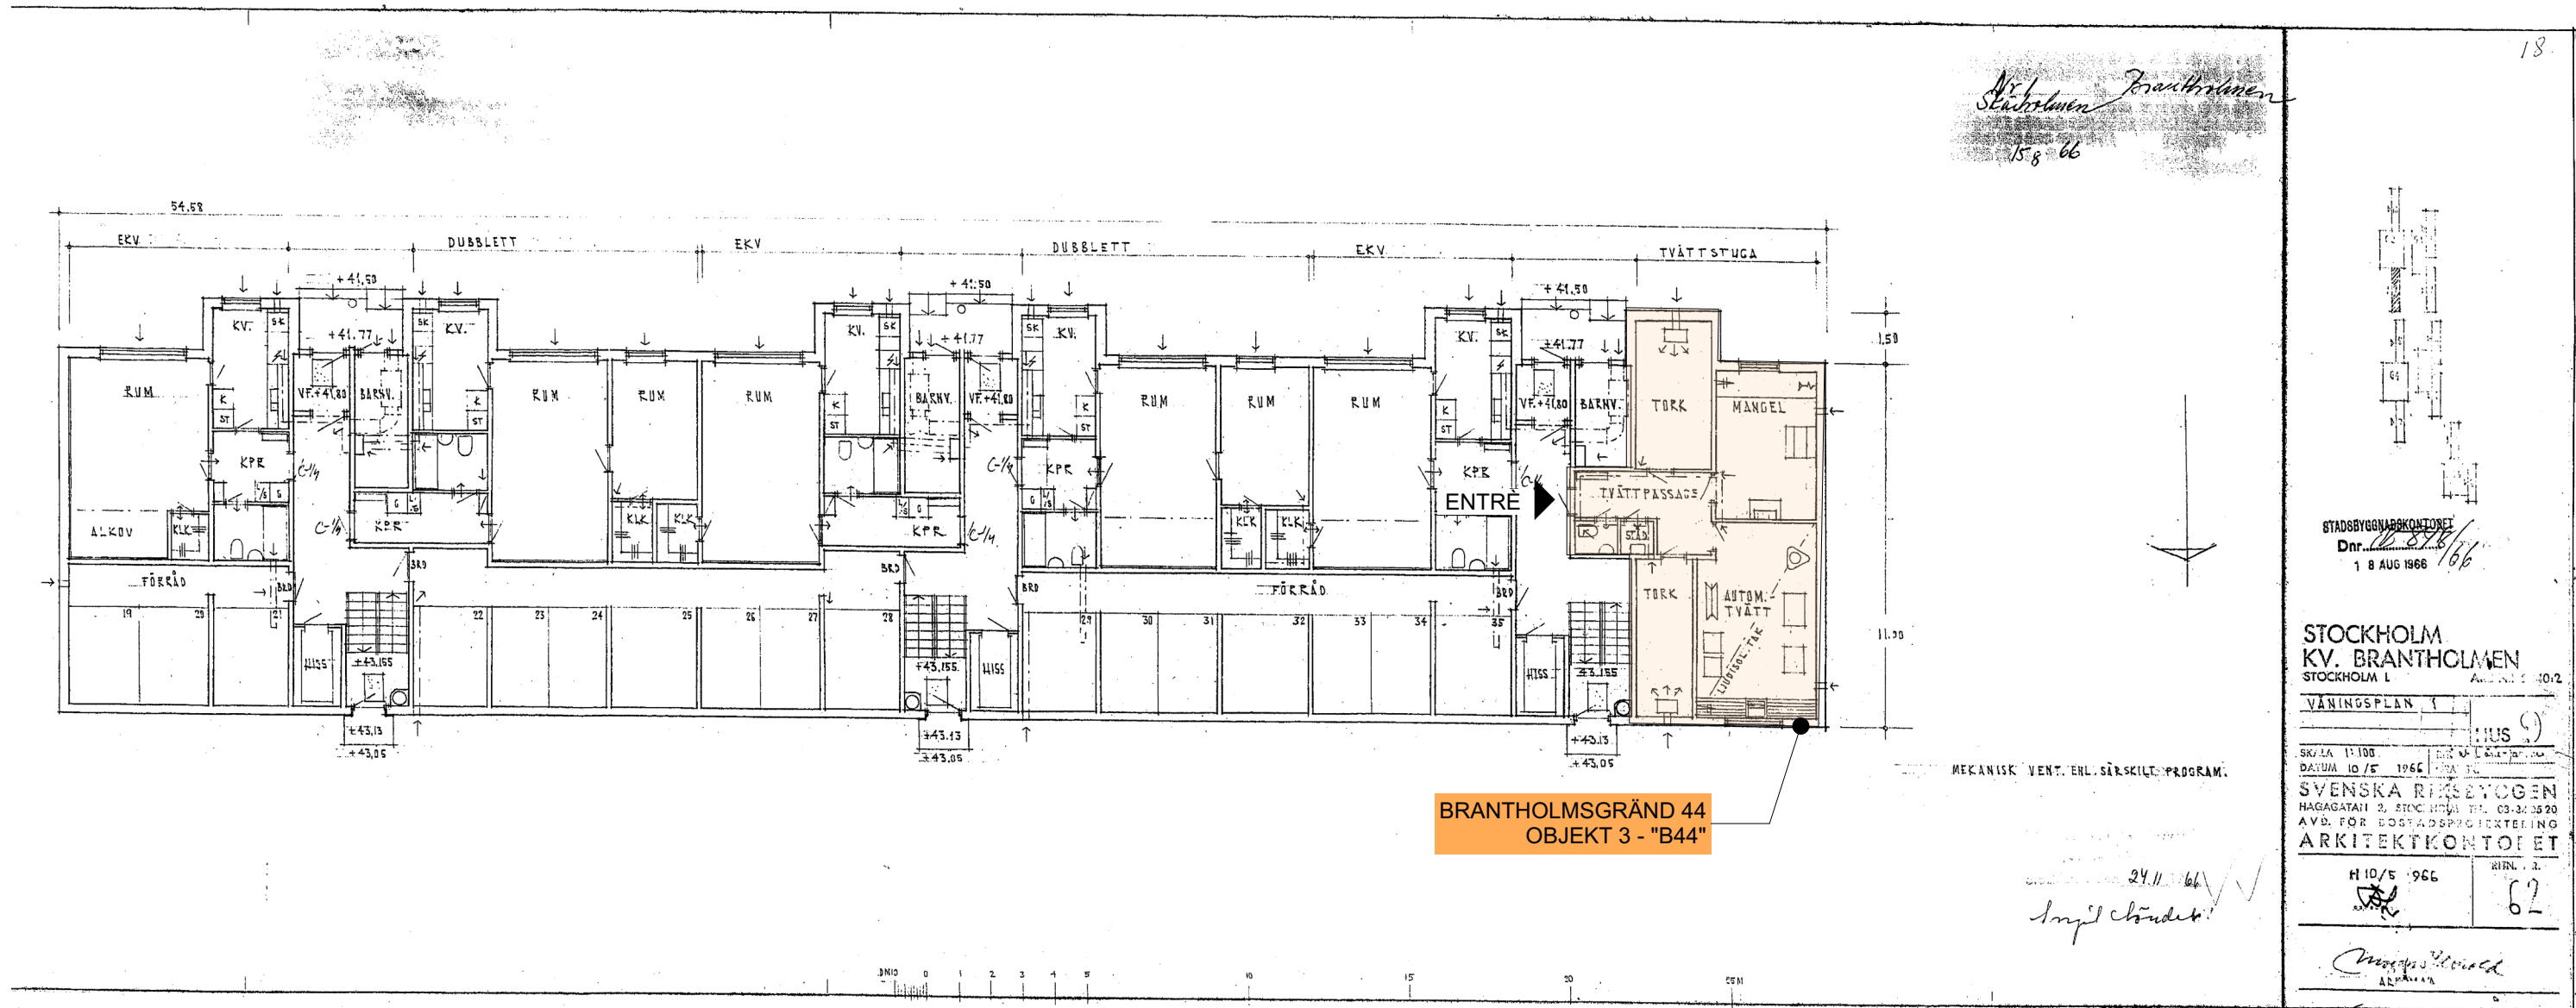

Helplan, Brantholmsgränd 40-44
1:200

SKALA 1:200

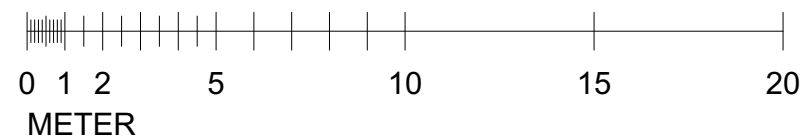

BYGGLOVHANDLING





ÄNDRING AV TVÄTTSTUGA
TILL BOSTAD SAMT YTTRE ÄNDRING


PROJEKT	DATUM
BRANTHOLMSGRÄND	2023-03-02
FASTIGHET	RITAD AV
KV. BRANTHOLMEN 1	dv
INNEHÅLL	SKALA
HELPLAN B44	1:200 (A3)
	NUMMER
	A10
	BET



Planritning, entréplan, ombyggnad
1:100


SKALA 1:100

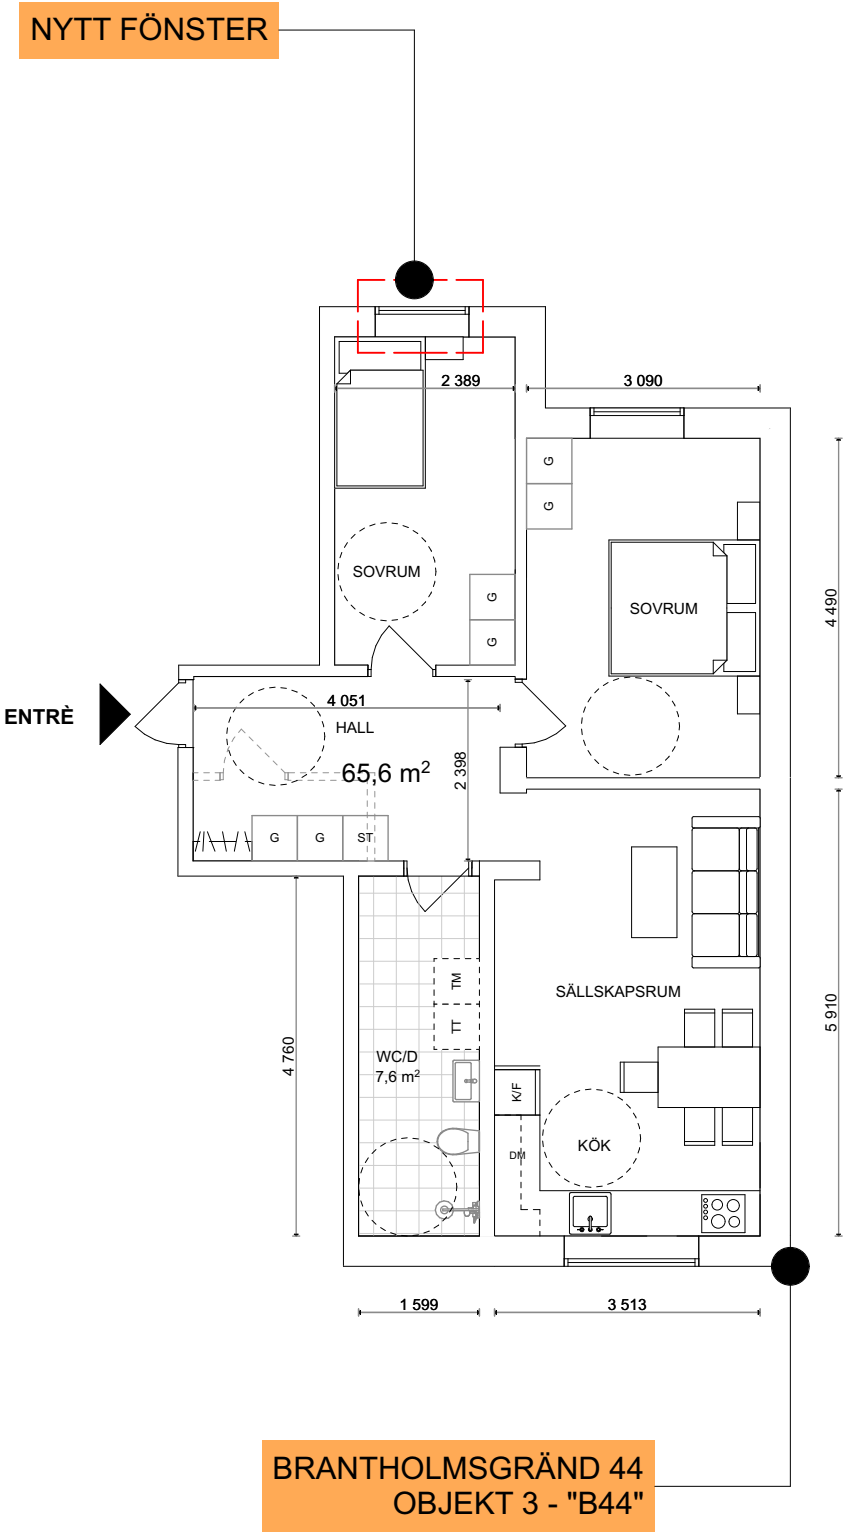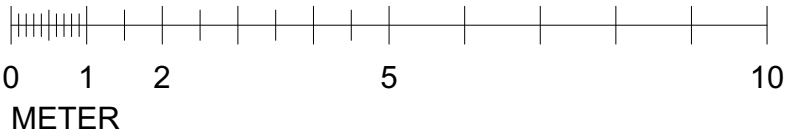

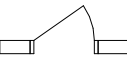- FÖRKLARINGAR
- Vegg som rivs
 - ===== Bef. vägg som behålls
 -  Bef. dörr

BYGGLOVHANDLING		
		
ÄNDRING AV TVÄTTSTUGA TILL BOSTAD SAMT YTTRE ÄNDRING		
PROJEKT	DATUM	
BRANTHOLMSGRÄND	2023-03-02	
FASTIGHET	RITAD AV	SKALA
KV. BRANTHOLMEN 1	dv	1:100 (A3)
INNEHÅLL	NUMMER	BET
PLANRITNING B44	A11	

BRANTHOLMSGRÄND 68
OBJEKT 4 - "B68"

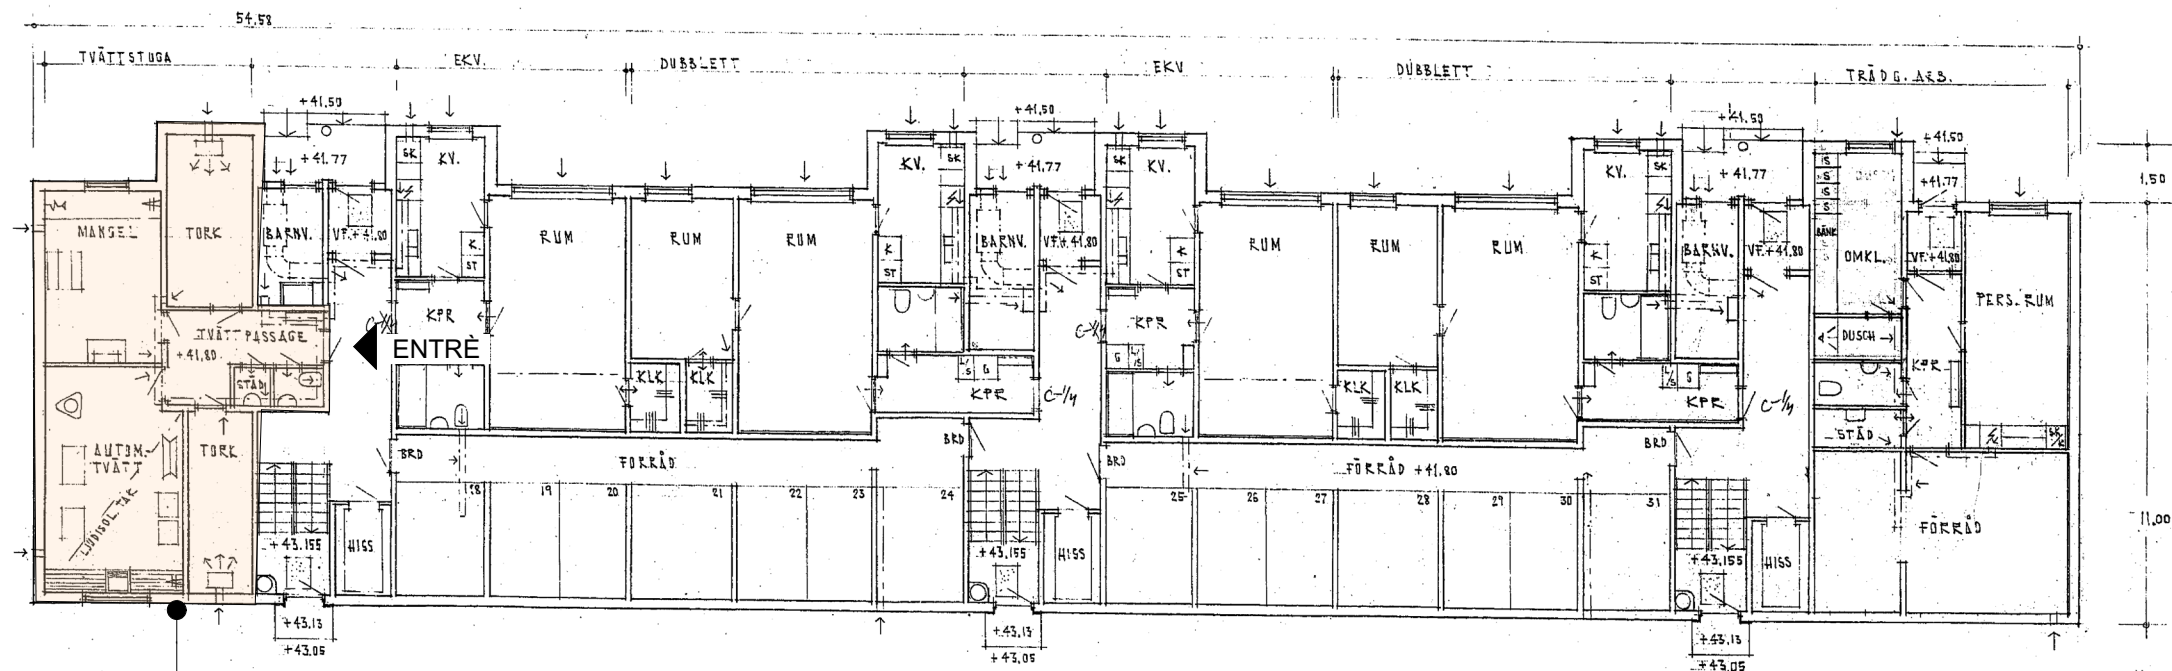

MEKANISK VENT. ENL. SÄRSKILT PROGRAM.

STOCKHOLM
KV. BRANTHOLMEN
STOCKHOLM I
ANBUD 22-02

VÄNINGSPLAN 1.

HUS 100

SKALA 1:100
DATUM 10/5 1966

SVENSKA RINSEYGEN
HAGAGATAN 2, STOCKHOLM TEL. 03-340.0
AVD. FÖR BOSTADSPROJEKTERING
ARKITEKTKONTORIT


H 10/5 1966
RINSEYGEN
68

Ingvald Stenlund
ARK. MAA



Helplan, Brantholmsgränd 68-72
1:200

SKALA 1:200

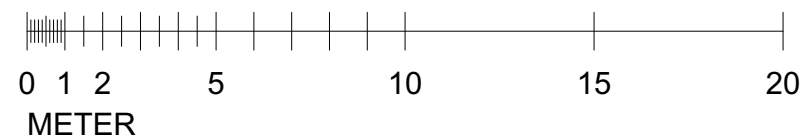

BYGGLOVHANDLING





ÄNDRING AV TVÄTTSTUGA
TILL BOSTAD SAMT YTTRE ÄNDRING

PROJEKT	DATUM
BRANTHOLMSGRÄND	2023-03-02
FASTIGHET	RITAD AV
KV. BRANTHOLMEN 1	dv
INNEHÅLL	SKALA
HELPLAN B68	1:200 (A3)
	NUMMER
	A14
	BET



Planritning, entréplan, ombyggnad
1:100

SKALA 1:100

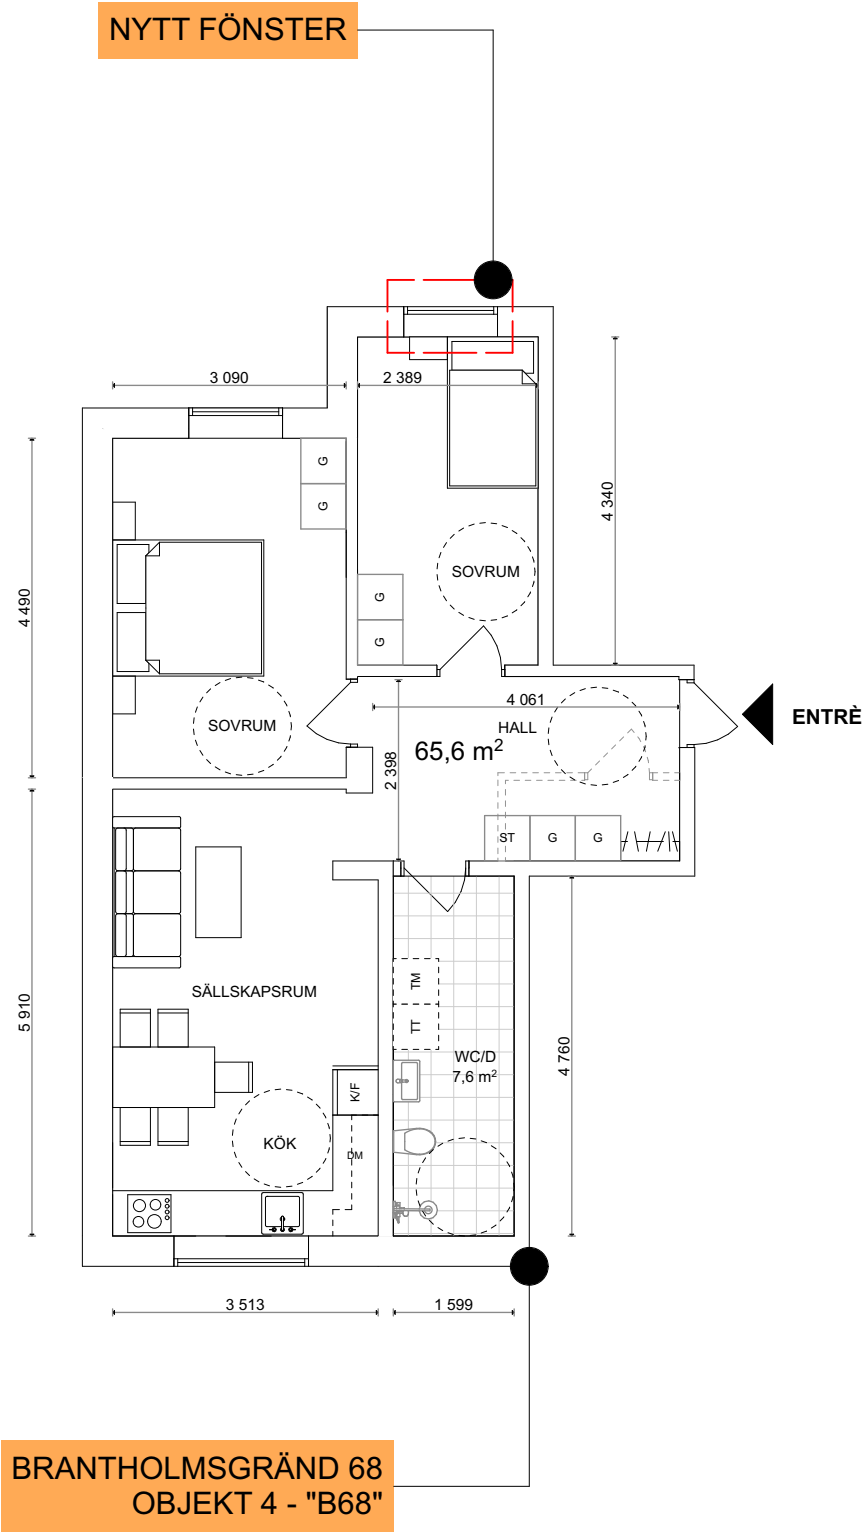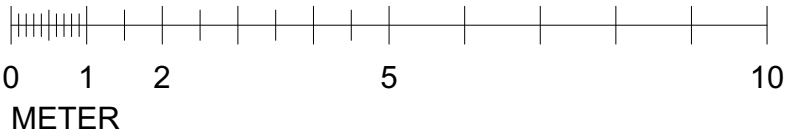

- FÖRKLARINGAR
- Vägg som rivs
 - ===== Bef. vägg som behålls
 - Bef. dörr

BYGGLOVHANDLING		
		
ÄNDRING AV TVÄTTSTUGA TILL BOSTAD SAMT YTTRE ÄNDRING		
PROJEKT BRANTHOLMSGRÄND	DATUM 2023-03-02	
FASTIGHET KV. BRANTHOLMEN 1	RITAD AV dv	SKALA 1:100 (A3)
INNEHÅLL PLANRITNING B68	NUMMER A15	BET