



Sektion, Branholmsgränd 6-10
1:200

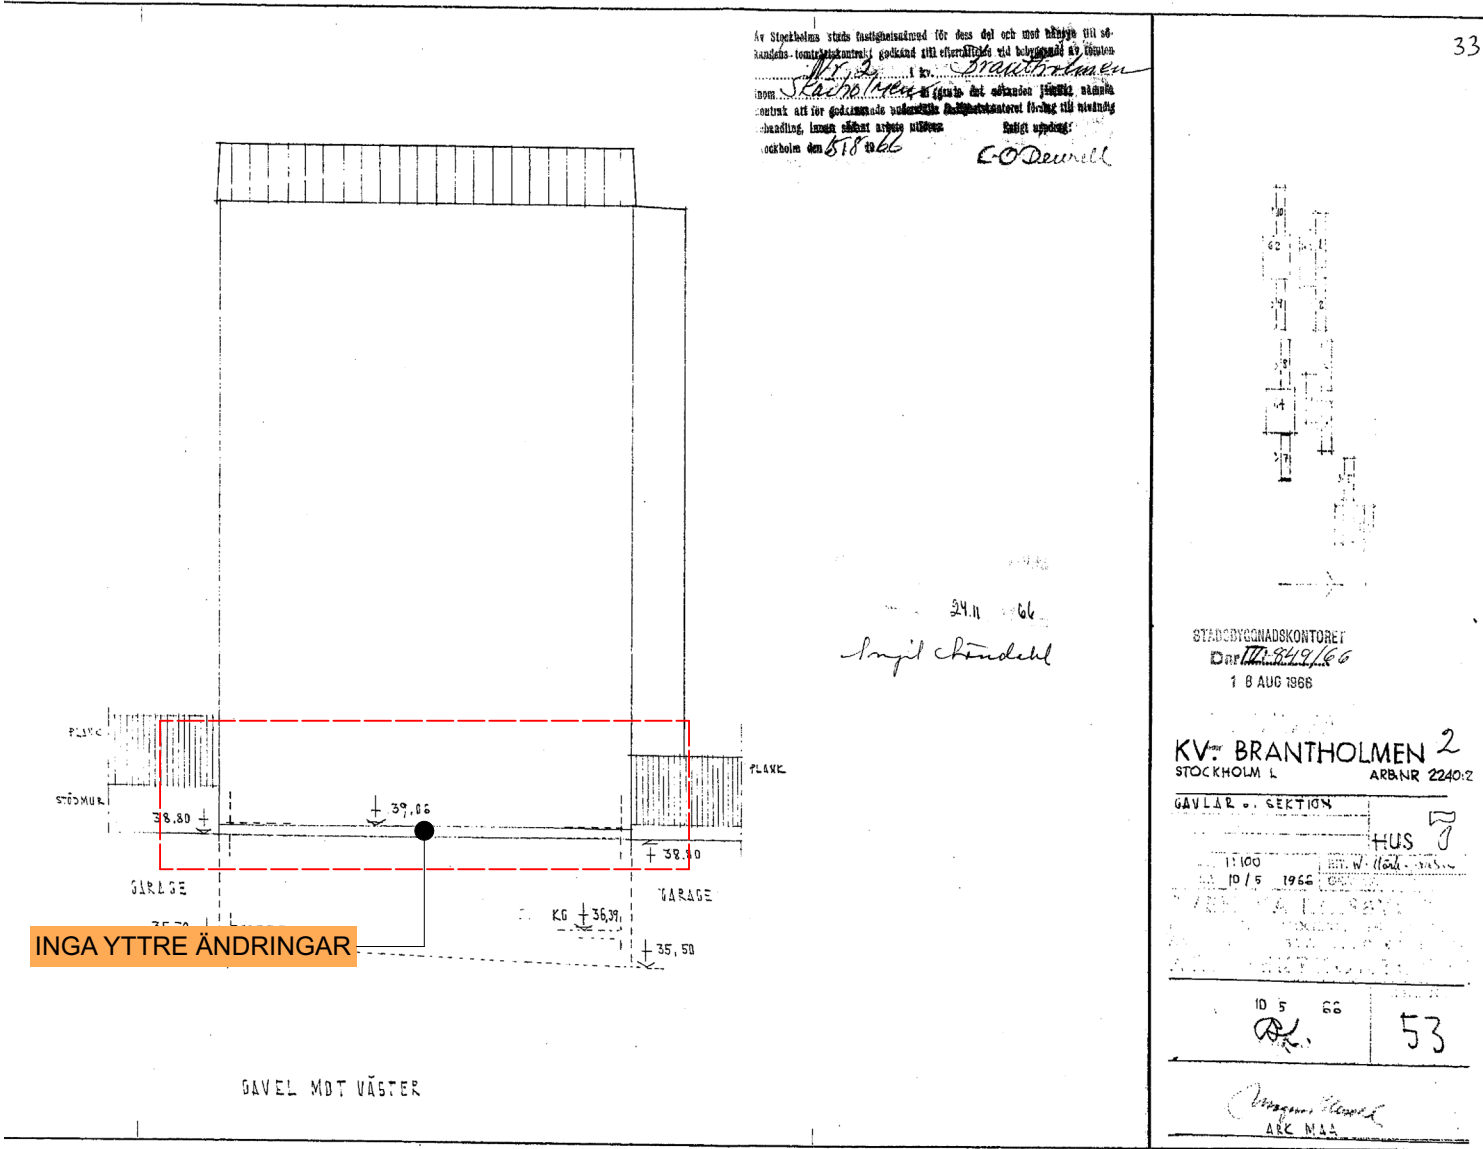


Gavelfasad mot väster, Branholmsgränd 6-10
1:200


SKALA 1:200

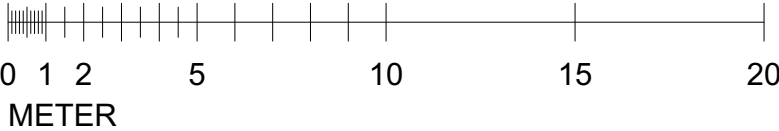

BYGGLOVHANDLING		
		
ÄNDRING AV TVÄTTSTUGA TILL BOSTAD SAMT YTTRE ÄNDRING		
PROJEKT BRANTHOLMSGRÄND	DATUM 2023-03-02	
FASTIGHET KV. BRANTHOLMEN 1	RITAD AV dv	SKALA 1:200 (A3)
INNEHÅLL SEKTION OCH GAVEL B10	NUMMER A05	BET

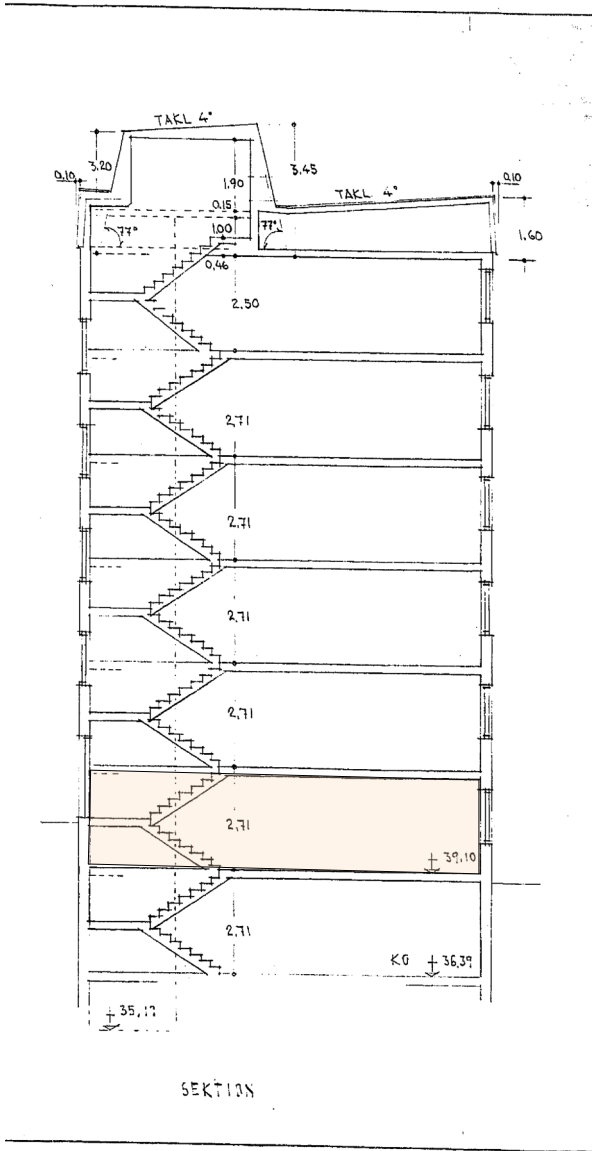


Sektion, Branholmsgränd 32-36
1:200

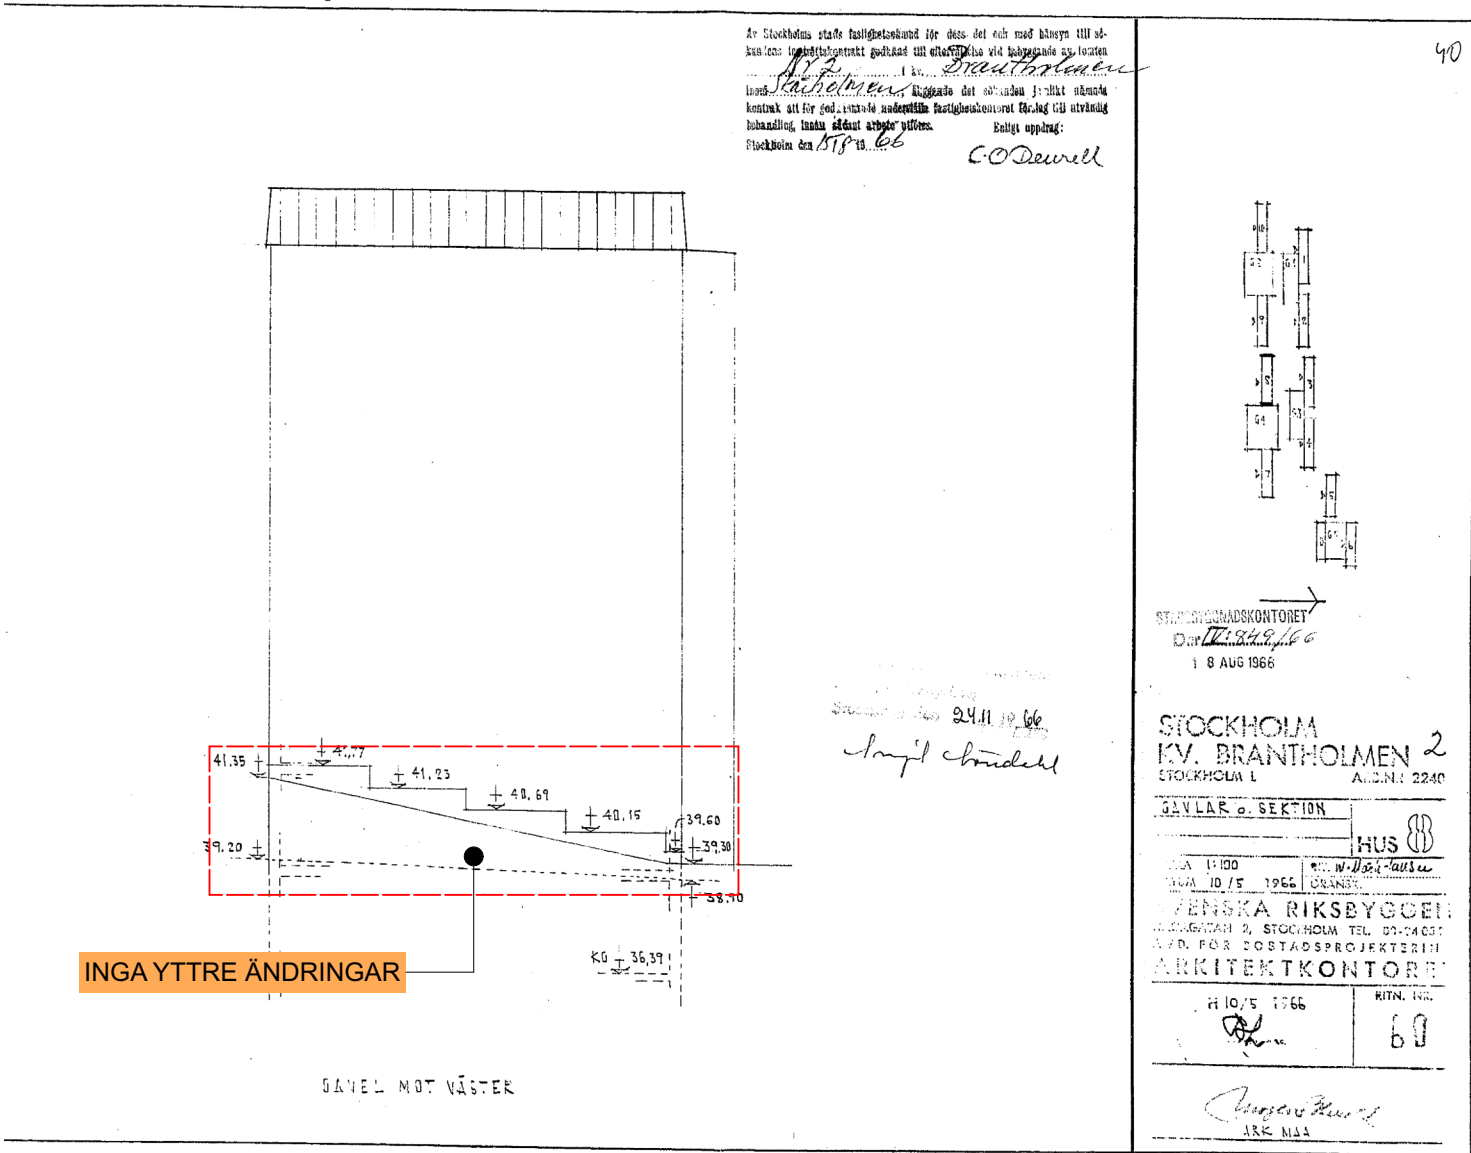

Gavelfasad mot väster, Branholmsgränd 32-36
1:200

SKALA 1:200

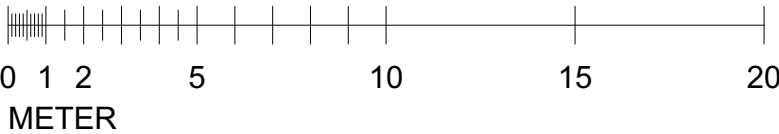

BYGGLOVHANDLING		
 Wonna I de Jong FASTIGHETER		
ÄNDRING AV TVÄTTSTUGA TILL BOSTAD SAMT YTTRE ÄNDRING		
PROJEKT BRANTHOLMSGRÄND	DATUM 2023-03-02	
FASTIGHET KV. BRANTHOLMEN 1	RITAD AV dv	SKALA 1:200 (A3)
INNEHÅLL SEKTION OCH GAVEL B36	NUMMER A09	BET

21

Ståtholmen Bräntholmen
158 66

PLANK
STÖDSJYR
± 41.76
± 41.50
± 39.01
± 38.00
INGA YTTRE ÄNDRINGAR
GAVEL MOT VÄSTER

Stadsbyggnadskontoret
Dnr. 158 66
18 AUG 1966

STOCKHOLM
KV. BRÄNTHOLMEN
STOCKHOLM L
AND N. 22.00

SAVLAR o. SEKTION



1105 (1)

SKALA 1:100
DATUM 10 / 5 1966
SVENSKA RIKSBYGGG
AVD. FÖR BOSTADSPROJEKTIERING
ARKITEKTKONTOR

H10/5 1966
RITN. NR. 66

Ingemar Persson
ARK MAA

<h1>BYGGLOVHANDLING</h1>		
<div><p>Wonna I de Jong FASTIGHETER</p></div>		
<h2>ÄNDRING AV TVÄTTSTUGA TILL BOSTAD SAMT YTTRE ÄNDRING</h2>		
PROJEKT	DATUM	
BRANTHOLMSGRÄND	2023-03-02	
FASTIGHET	RITAD AV	SKALA
KV. BRANTHOLMEN 1	dv	1:200 (A3)
INNEHÅLL	NUMMER	BET
SEKTION OCH GAVEL B44	A13	

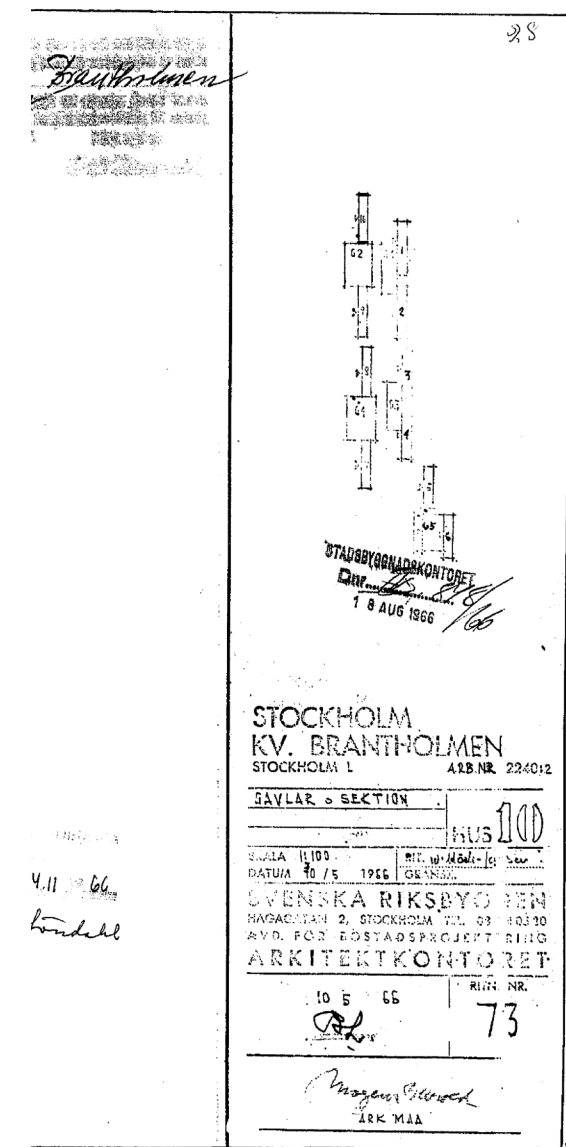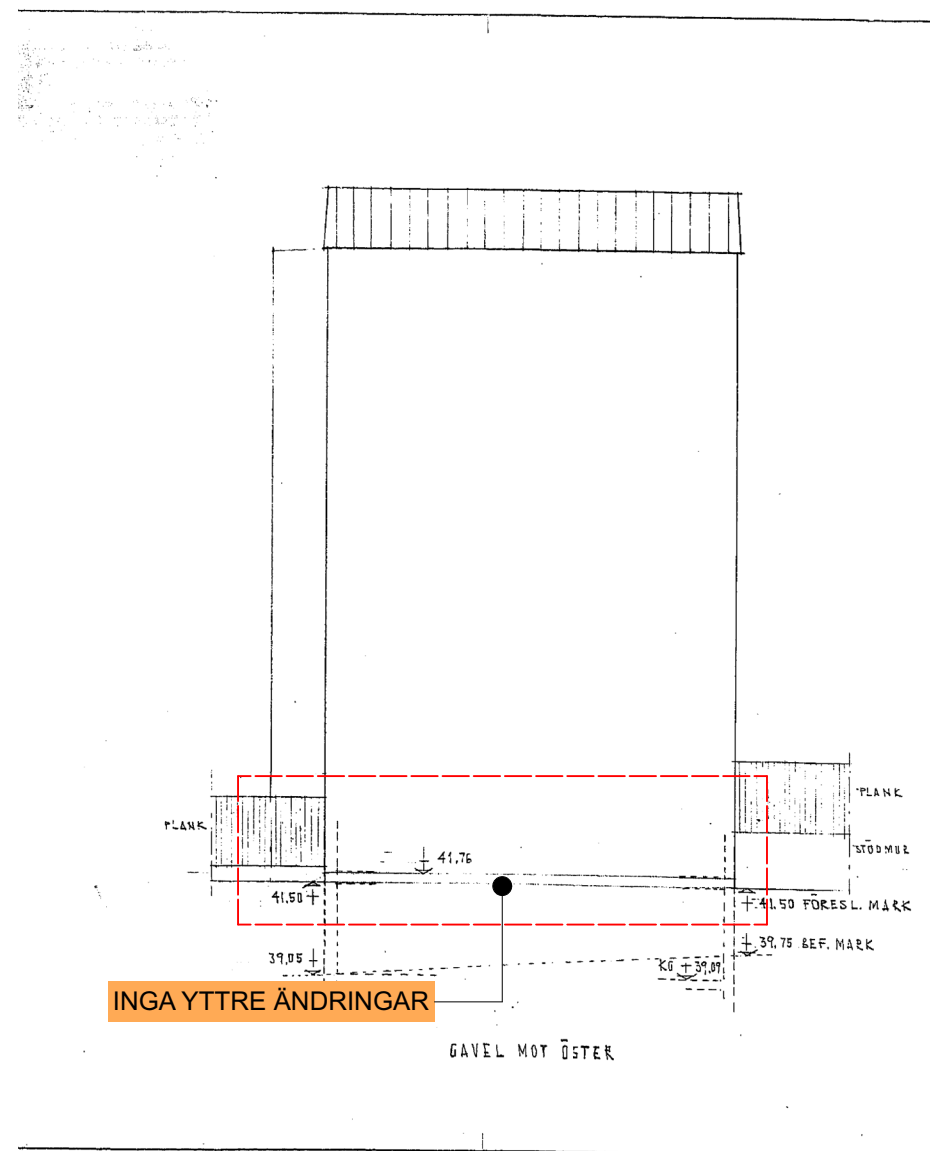

PROJEKT	DATUM	
BRANTHOLMSGRÄND	2023-03-02	
FASTIGHET	RITAD AV	SKALA
KV. BRANTHOLMEN 1	dv	1:200 (A3)
INNEHÅLL	NUMMER	
SEKTION OCH GAVEL B68	A17	BET

